САОБРАЋАЈНИ ИНСТИТУТ ЦИП д.о.о.
11000 БЕОГРАД, НЕМАЊИНА 6/IV
тел: 011/3618-134, факс: 011/3618-324,
web site: www.sicip.co.rs
CHINA RAILWAY DESIGN CORPORATION
КОСТЕ РАЦИНА 16б, 11000 БЕОГРАД

5/6.2.1 НАСЛОВНА СТРАНА

5/6.2 ДОЈАВА ПОЖАРА И СИСТЕМИ ТЕХНИЧКЕ ЗАШТИТЕ - ЛОКАЦИЈА НОВИ САД

Инвеститор:	„Инфраструктура Железнице Србије“ а.д. Немањина 6/4, Београд
Наручилац:	Конзорцијум фирми: China Railway International Corporation Ltd. (CRIC) China Communication Construction Company Ltd. (CCCC)
Објекат:	Пруга Београд - Суботица државна граница (Келебија), **ДЕОНИЦА ПРУГЕ НОВИ САД - СУБОТИЦА - ДРЖАВНА ГРАНИЦА (КЕЛЕБИЈА),** у Новом Саду, Кисачу, Степановићеву, Змајеву, Врбасу, Ловћенцу, Малом Иђошу, Бачкој Тополи, Жеднику, Наумовићеву и Суботици, К.О. Нови Сад I, К.О. Нови Сад IV, К.О. Кисач, К.О. Руменка, К.О. Степановићево, К.О. Ченеј, К.О. Бачко Добро Поље, К.О. Врбас, К.О. Врбас - град, К.О. Змајево, К.О. Куцура, К.О. Ловћенац, К.О. Мали Иђош, К.О. Фекетић, К.О. Бачка Топола, К.О. Бачка Топола - Град, К.О. Мали Београд, К.О. Биково, К.О. Доњи Град, К.О. Жедник, К.О. Нови Град, К.О. Палић, К.О. Стари Град, на катастарским парцелама према списку приложеном у Главној свесци
Врста техничке документације:	**ПЗИ-** Пројекат за извођење – Одобрено - Кориговано
Назив и ознака дела пројекта:	**5/6.2 Дојава пожара и системи техничке заштите - локација Нови Сад**
За грађење / извођење радова:	Нова градња
Пројектант:	Саобраћајни институт ЦИП, д.о.о. Немањина 6/ IV, Београд 351-02-00683/2023-09
Одговорно лице пројектанта:	Генерални директор: Проф. Др Славен Тица, дипл. инж.
Потпис:	Slaven Tica Digitally signed by Slaven Tica Date: 2023.09.01 14:23:48 +02'00'
Одговорни пројектант:	Периша Прокопијевић, дипл. инж. ел. Лиценца бр. 353 4455 03, 07-152-212/12
Потпис:	Periša Prokopijević Digitally signed by Periša Prokopijević Date: 2023.08.30 14:50:17 +02'00'
Број дела пројекта:	2020-250-ЕЛЕ-5/6.2
Место и датум:	Београд, јануар 2022.год.

ИЗВЕШТАЈ СТРУЧНОГ НАДЗОРА
О ПРЕГЛЕДУ ПРОЈЕКТНЕ ДОКУМЕНТАЦИЈЕ

Вршиоцу прегледа пројектне документације стручног надзора достављена је следећа документација:

5/6.2 Дојава пожара и системи техничке заштите - локација Нови Сад

Инвеститор: „Инфраструктура Железнице Србије“ а.д. Немањина 6/4, Београд

Наручилац: Конзорцијум фирми China Railway International Corporation Ltd. (CRIC) & China Communication Construction Company Ltd. (CCCC)

Објекат: Пруга Београд - Суботица државна граница (Келебија), ДЕОНИЦА ПРУГЕ НОВИ САД - СУБОТИЦА - ДРЖАВНА ГРАНИЦА (КЕЛЕБИЈА), у Новом Саду, Кисачу, Степановићеву, Змајеву, Врбасу, Ловћенцу, Малом Иђошу, Бачкој Тополи, Жеднику, Наумовићеву и Суботици, К.О. Нови Сад I, К.О. Нови Сад IV, К.О. Кисач, К.О. Руменка, К.О. Степановићево, К.О. Ченеј, К.О. Бачко Добро Поље, К.О. Врбас, К.О. Врбас - град, К.О. Змајево, К.О. Куцура, К.О. Ловћенац, К.О. Мали Иђош, К.О. Фекетић, К.О. Бачка Топола, К.О. Бачка Топола - Град, К.О. Мали Београд, К.О. Биково, К.О. Доњи Град, К.О. Жедник, К.О. Нови Град, К.О. Палић, К.О. Стари Град, на катастарским парцелама према списку приложеном у Главној свесци

Врста техничке документације: Пројекат за извођење (ПЗИ)

Садржај пројекта:
5/6.2.1. Насловна страна
5/6.2.2. Садржај
5/6.2.3. Решење о одређивању одговорног пројектанта
5/6.2.4. Изјава одговорног пројектанта
5/6.2.5. Текстуална документација
Технички опис
5/6.2.6. Нумеричка документација
Прорачун
Предмер и предрачун
5/6.2.7. Графичка документација

Након обављеног прегледа документације, констатовано је да је ПЗИ усаглашен са Пројектом за грађевинску дозволу (ПГД).

У документацији ПЗИ приложена је изјава одговорног пројектанта којом се потврђује да је пројекат израђен у складу са:

- издатим Локацијским условима: ROP-MSGI-7141-LOC-1/2020, Заводни број: 350-02-00109/2020-14 од 08.05.2020; бр. ROP-MSGI-931-LOCA-3/2020, Заводни број: 350-02-00192/2020-14 од 29.05.2020; бр. ROP-MSGI-28188-LOCAH-6/2021, Заводни број: 350-02-01883/2021-07 од 30.09.2021. год,
- грађевинском дозволом бр. ROP-MSGI-27315-CPI-2/2021, Заводни број: 351-02-03590/2021-07 од 26.10.2021 и

- пројектом за грађевинску дозволу.

Форма достављеног ПЗИ-а испуњава одредбе утврђене Правилником о садржини, начину и поступку израде и начину вршења контроле техничке документације према класи и намени објеката број 73-2019 с тим што је неопходно да ПЗИ буде верификован у складу са чланом 73, који се односи на графичку документацију пројекта изведеног објекта (ПИО).

Пројекат приказан у техничкој документацији, урађен је у складу са српским стандардима и важећим правилницима и основним захтевима Техничких спецификација интероперабилности (ТСИ).

Напомена:

Пројектант има обавезу да, уколико је потребно, а у складу са захтевима сертификационог тела *(NoBo)*, допуни пројектну документацију у циљу доказивања испуњености захтева ТСИ у матрицама у процесу верификације подсистема ТСИ.

Закључак

Узимајући у обзир претходно наведено, ПЗИ садржи све елементе потребне за наставак грађевинских радова.

Статус Извештаја стручног Надзора о прегледу пројектне документације

А	ПЗИ пројекат се прихвата	X
Б	ПЗИ пројекат се прихвата са коментарима	
Ц	ПЗИ пројекат се одбија	

Одговорно лице ревизије надзорне службе

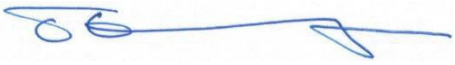

_____

Борис Бегенишић, маст. инж. ел.

Београд, 13.07.2022.

5/6.2 – Дојава пожара и систем техничке заштите – локација Нови Сад

ПЗИ - Пројекат за извођење – **Верзија 1**

ОПИС ИЗМЕНА

Текстуални део:

1. Технички опис је написан у општем контексту, не бавећи се нигде конкретним решењем за конкретан објекат нити у једном од пројектованих система као на пример начин полагања сигналних каблова, услови монтаже опреме (висина монтаже, начин монтаже и др.)
   Све наведено, обрађено је у „Општој свесци“ без које се, иначе, и не могу третирати остале свеске
2. Недостају технички описи конкретно одабране опреме која је наведена у предмеру - спецификација и намена и разлози одабира…
   Све наведено, обрађено је у „Општој свесци“ без које се, иначе, и не могу третирати остале свеске
3. Недостају технички услови за извођење радова .
   Биће додати у „Општу свеску“.
4. У текстуалном делу пројектант се позива на „Општу свеску“. Ово је изузетно непрактично из угла праћења пројекта и контроле изведених радова. Није јасно да ли се у конкретној свесци 5/6.2 налазе специфицирани сви радови и сав материјал који је потребно набавити како бисе пројектоване инсталације извеле према пројекту или је део специфициран у „општој свесци“.
   Општа свеска је установљена у техничкој документацији свих претходних деоница и као таква је обавезна и у документацији предметне деонице. Осим у конкретној свесци, део радова и материјала је специфицирн и у „Општој свесци“.

Нумерички део:

1. Недостаје прорачун броја јављача пожара у односу на габарите просторије у коју се јављач смешта и пожарне угрожености. Примера ради, како је усвојен број оптичких јављача пожара у вестибилу, ако се зна да је висина стропа између 12 и 15м, а да за ту висину један оптички јављач при средњем и ниском пожарном оптерећењу покрива 140 – 150 м2?
   Све наведено, обрађено је у „Општој свесци“ без које се, иначе, и не могу третирати остале свеске.
   Оптички јављачи на плафону вестибила су грешком постављени (и биће уклоњени из пројекта) јер функцију дојаве пожара у том делу простора обављају линијски (беам) детектори.
2. Подесити висине ћелија у ПиП. Постоје делови текста (описа позиција) који нису читљиви у пдф формату.
   Биће проверено и, ако треба, кориговано
3. Ажурирати цене опреме, материјала и радова према важећим тржишним условима
   Цене у техничкој документацији су тзв. буџетске/оквирне а цене материјала и радова према важећим тржишним условима формира Понуђач/Извођач у

тендерској процедури. Из тог разлога се цене неће мењати у техничкој документацији.

Графички део:

1. Цртеже организовати тако да буду читљивији – инсталације и опрему плотовати у боји како би били лакше уочљиви – важи за све цртеже.
   Плотовање предметних цртежа је у скалду са усвојеном обрадом документације на нивоу свих деоница. Предлажем да прибавите (од Инвеститора) отворену форму графичке документације у којој су, иначе, АЦАД лејери приказани у различитим бојама.
2. Нису дате шеме повезивања специфициране опреме.
   Елементи система који су предмет ове свеске су повезани на свим шемама и основама. Елементи оних система који нису предмет овог пројекта, а што је експлицитно напоменуто на самим цртежима, су приказани као „облачић“ и повезани су „испрекиданим“ линијама (нпр. ЛАН/СКС мрежа).
3. Чиме се оправдава уградња БЕАМ детектора у вестибилу?
   Висином вестибила (12-15 м). Оптички детектори у том делу простора су грешком постављени и биће уклоњени из пројекта
4. Дати диспозицију регала или каналица са свим потребним монтажним упутствима. Како ћемо да монтирамо самолепљиве каналице на зид (висина монтаже, услови монтаже, и др.). Да ли треба да се додатно обезбеде утиплавањем у зид и сл.
   Позиције тзв. „ватроотпорних“регала су дефинисане на помоћној/котној линији припадајуће кабловске трасе. Монтажна упутства нису предмет техничке документаије већ су иста саставни део купљеног производа. У овом пројекту нису предвиђене никакве каналице а поготову не „самолепљиве“.
5. Шема ормана РО-ДП?
   РО-ДП орман служи за смештање акумулаторских батерија резервног напајања и евенутуално И/О модула, тако да нема никаквог шемирања ормана. Овај орман је, на неки начин, део ПП централе (у ширем смислу значења) и није ни неопходан уколико Систем интегратор дојаве пожара сву опрему смести у кућиште ПП централе.
6. Коме се дојавним аутоматом дојављује пожар? Који број телефона треба програмирати?
   У последњој верзији пројекта, тзв. „аутоматски телефонски позивар“ је елиминисан као непотребан због 24/7 поседнутости објекта. Иначе, конкретан број телефона би одређивао Инвеститор/корисник а не Пројектант.

ПЗИ - Пројекат за извођење – **Корекција 2**

ОПИС ИЗМЕНА

Текстуални део:

У Техничком опису, у параграфу са насловом *Управљање радом стабилне инсталације за гашење пожара* потребно је описати сва три локалитета где се налази ова инсталација а не само једно

Примедба се прихвата и биће поступљено по истој

Нумерички део:

У предмеру и предрачуну фигурише опрема за два локалитета инсталација гашења пожара а потребно је за три. Кориговати.

Примедба се прихвата и биће поступљено по истој

Графички део:

Инвеститор је дописом 10/2022-832 од 18.11.2022. обавестио учеснике на пројекту да се постојеће стање у делу објекта Б1, пренамењено у чекаонице за путнике током прве фазе радова, задржава. Цртеж број 2020-250-ЕЛЕ-5/6.2-Ц23 и њему сродни и даље на галерији у Анексу Б имају распоред просторија од којих је Инвеститор одустао и за које је навео да остаје постојеће стање те распоред опреме, предмер и предрачун као и цртеж просторија треба ускладити са тим. Као последица овога потребно је изменити и датум израде пројекта на датум након Инвеститоровог дописа.

Предметна измена ће бити обухваћена новим пројектом односно новом верзијом пројекта

5/6.2.2. САДРЖАЈ

ДОЈАВА ПОЖАРА И СИСТЕМИ ТЕХНИЧКЕ ЗАШТИТЕ - ЛОКАЦИЈА НОВИ САД

5/6.2.1.	Насловна страна
5/6.2.2.	Садржај
5/6.2.3.	Решење о одређивању одговорног пројектанта
5/6.2.4.	Изјава одговорног пројектанта
5/6.2.5.	Текстуална документација
	Технички опис
5/6.2.6.	Нумеричка документација
	Прорачун
	Предмер и предрачун
5/6.2.7.	Графичка документација

5/6.2.3 РЕШЕЊЕ О ОДРЕЂИВАЊУ ОДГОВОРНОГ ПРОЈЕКТАНТА

На основу Члана 128, Закона о планирању и изградњи ("Службени гласник РС", бр. 72/09, 81/09-исправка, 64/10- одлука УС, 24/11, 121/12, 42/13-одлука УС, 50/13-одлука УС, 98/13-одлука УС, 132/14, 145/14, 83/2018, 31/2019, 37/2019 - др.закон и 9/2020) и одредби Правилника о садржини, начину и поступку израде и начину вршења контроле техничке документације према класи и намени објеката ("Службени гласник РС", бр. 73/2019) као:

О Д Г О В О Р Н И П Р О Ј Е К Т А Н Т

за израду **5/6.2 ДОЈАВА ПОЖАРА И СИСТЕМИ ТЕХНИЧКЕ ЗАШТИТЕ - ЛОКАЦИЈА НОВИ САД**, који је део ПЗИ - Пројекта за извођење за изградњу пруге Београд - Суботица државна граница (Келебија), **ДЕОНИЦА ПРУГЕ НОВИ САД - СУБОТИЦА - ДРЖАВНА ГРАНИЦА (КЕЛЕБИЈА)**, у Новом Саду, Кисачу, Степановићеву, Змајеву, Врбасу, Ловћенцу, Малом Иђошу, Бачкој Тополи, Жеднику, Наумовићеву и Суботици, К.О. Нови Сад I, К.О. Нови Сад IV, К.О. Кисач, К.О. Руменка, К.О. Степановићево, К.О. Ченеј, К.О. Бачко Добро Поље, К.О. Врбас, К.О. Врбас - град, К.О. Змајево, К.О. Куцура, К.О. Ловћенац, К.О. Мали Иђош, К.О. Фекетић, К.О. Бачка Топола, К.О. Бачка Топола - Град, К.О. Мали Београд, К.О. Биково, К.О. Доњи Град, К.О. Жедник, К.О. Нови Град, К.О. Палић, К.О. Стари Град, на катастарским парцелама према списку приложеном у Главној свесци, одређује се:

Периша Прокопијевић, дипл. инж. ел. _____ 353 4455 03, 07-152-212/12

Пројектант:	САОБРАЋАЈНИ ИНСТИТУТ ЦИП д.о.о., Београд Немањина 6/IV
Одговорно лице/заступник:	Генерални директор: Проф. Др Славен Тица, дипл. инж.
	Потпис:
Број техничке документације:	2020-250
Место и датум:	Београд, јануар 2022. год.

5/6.2.4. ИЗЈАВА ОДГОВОРНОГ ПРОЈЕКТАНТА ПРОЈЕКТА

Одговорни пројектант **5/6.2 ДОЈАВА ПОЖАРА И СИСТЕМИ ТЕХНИЧКЕ ЗАШТИТЕ - ЛОКАЦИЈА НОВИ САД**, који је део ПЗИ - Пројекта за извођење за изградњу пруге Београд - Суботица државна граница (Келебија), **ДЕОНИЦА ПРУГЕ НОВИ САД - СУБОТИЦА - ДРЖАВНА ГРАНИЦА (КЕЛЕБИЈА)**, у Новом Саду, Кисачу, Степановићеву, Змајеву, Врбасу, Ловћенцу, Малом Иђошу, Бачкој Тополи, Жеднику, Наумовићеву и Суботици, К.О. Нови Сад I, К.О. Нови Сад IV, К.О. Кисач, К.О. Руменка, К.О. Степановићево, К.О. Ченеј, К.О. Бачко Добро Поље, К.О. Врбас, К.О. Врбас - град, К.О. Змајево, К.О. Куцура, К.О. Ловћенац, К.О. Мали Иђош, К.О. Фекетић, К.О. Бачка Топола, К.О. Бачка Топола - Град, К.О. Мали Београд, К.О. Биково, К.О. Доњи Град, К.О. Жедник, К.О. Нови Град, К.О. Палић, К.О. Стари Град, на катастарским парцелама према списку приложеном у Главној свесци:

Периша Прокопијевић, дипл.инж. ел

И З Ј А В Љ У Ј Е М

1. да је пројекат у свему у складу са издатим Локацијским условима:

-бр. ROP-MSGI-28188-LOCH-4/2020, Заводни број: 350-02-00031/2020-14 од 06.04.2020,

-бр. ROP-MSGI-28188-LOCH-4/2020, Заводни број: 350-02-00031/2020-14 од 07.04.2020 – Решење о исправци грешке,

-бр. ROP-MSGI-7141-LOC-1/2020, Заводни број: 350-02-00109/2020-14 од 08.05.2020,

-бр. ROP-MSGI-931-LOC-3/2020, Заводни број: 350-02-00192/2020-14 од 29.05.2020;

2. да је пројекат израђен у складу са Законом о планирању и изградњи, прописима, стандардима и нормативима из области изградње објеката и правилима струке;

3. да је пројекат у свему у складу са начинима за обезбеђење испуњења основних захтева за објекат прописаних елаборатима и студијама.

Одговорни пројектант:	Периша Прокопијевић, дипл.инж. ел.
Број лиценце:	353 4455 03, 07-152-212/12
Потпис:	
Број техничке документације:	2020-250
Место и датум:	Београд, јануар 2022.год.

5/6.2.5.
ТЕКСТУАЛНА ДОКУМЕНТАЦИЈА

ТЕХНИЧКИ ОПИС

ДОЈАВА ПОЖАРА И СИСТЕМИ ТЕХНИЧКЕ ЗАШТИТЕ - ЛОКАЦИЈА НОВИ САД
УВОД

Предмет ове техничке документације је опремање комплекса станице Нови Сад на деоници Нови Сад - Суботица - државна граница (Келебија) пруге Београд - Нови Сад - Суботица – државна граница (Келебија) дојавом пожара и системима техничке заштите.

Овом пројектном документацијом станична зграда, потходник, перони са надстрешницама опремају се следећим системима:

- систем видео обезбеђења - надзора;
- систем контроле приступа;
- систем сигнализације провале;
- стабилни систем за дојаву пожара (АДП);
- СОС систем;

Сваки систем ће бити у функцији када се сва његова опрема (у свим објектима и просторима) постави, повеже и подеси.

.**Систем видео надзора**

Улога система видео надзора у станици је заштита телекомуникационе опреме за информисање путника постављене унутар и ван објеката и праћење кретања путника дуж перона и у чекаоници.

DOME камере се распоређују у објектима и на фасадама објеката (Станична зграда, Зграда ЕТП).

Спољашње DOME и бокс камере се распоређују по надстрешницама и стубовима осветљења, у складу са описом приложеним у Општој свесци.

На стуб GSM-R система се постављају две DOME panoramic камере.

По једно радно место у просторији за надзор опште безбедности на којем је стално присутно обучено особље које посматра тренутну ситуацију путем видео камера се предвиђа у свакој регионалној (Нови Сад, Суботица) и субрегионалној станици (Врбас, Бачка Топола). Опрема се са две радне станице: једна са два 32" монитора, а друга са три 32" монитора (PC-ВН 1 и PC-ВН 2). Једна радна станица са два 32" монитора(PC-ВН 3) посматра тренутну ситуацију путем видео камера на самој станици Нови Сад.

Снимак са камера у комплексу се прослеђује до централне опреме у станици Нови Сад где се врши складиштење, контрола и управљање над камерама.

Инсталација и напајање елемената система видео надзора се изводи у складу са описом из Опште свеске.

Систем контроле приступа

Овим системом се контролише приступ у технолошким просторијама у објектима.

Све информације се прослеђују до Надлежног места у станици Нови Сад.

Просторије се опремају електромагнетиним држачима, читачима картица, тастерима за привремену деблокаду врата и *emergency* тастерима, у складу са описом система из Опште свеске.

Контролери се повезују са ЦЈ-ДП и у случају дојаве пожара долази до отпуштања електромагнета на свим вратима (тј. одбрављивања врата) у објекту која су под контролом овог система (и задржавања у том стању до ресетовања ЦЈ-ДП и система контроле приступа).

Инсталација и напајање елемената система контороле приступа се изводи у складу са описом из Опште свеске.

Систем сигнализације провале

Системом сигнализације провале се детектује неовлашћени приступ у технолошким просторијама у објектима и врши алармирање односно упозорење дежурним особама да је до неовлашћеног приступа дошло.

Централни уређај система је централна јединица система за сигнализацију провале ЦЈ-ПП. ЦЈ-ПП се поставља у штићени простор (у ТК просторију) и поред опреме у тој просторији, надгледа опрему и у осталим просторијама у Станичној згради.

Све информације се прослеђују до Надлежног места у станици Нови Сад.

Просторије се опремају детекторима покрета и лома стакла (просторије у приземљу) и шифраторима. Такође, распоређују се унутрашње и спољашње алармне сирене. Опремање је у складу са описом приложеним у Општој свесци.

Инсталација и напајање елемената система сигнализације провале се изводи у складу са описом из Опште свеске.

Стабилни систем за дојаву пожара (АДП)

Концепција система дојаве пожара

У Станичној згради и згради ЕТП Нови Сад планира се стабилни систем за дојаву пожара (АДП).

Пројектом су предвиђена два независна (међусобно повезана) адресабилна система дојаве пожара који се састоји од:

1. расклопних блокова за смештање дела елемената система за дојаву пожара,
2. централног уређаја за дојаву пожара (ЦЈ-ДП),
3. аутоматских јављача пожара,
4. ручних јављача пожара,
5. паралелних индикатора,
6. магнетних контаката за надзор стања отворености противпожарних врата,
7. уређаја за узбуњивање,
8. адресабилних улазних и излазних модула,
9. телефонског аутомата за даљинско алармирање,
10. кабловске инсталације и
11. трасерске галантерије.

Централни уређај за дојаву пожара у станичној згради проглашава се за Главну централу и сместиће се у посебан део Сервер собе (ТК просторија) у приземљу у Станичној згради, где ће се налазити и расклопни блок (орман) дојаве пожара. У згради за ЕТП је смештена друга ПП централа са свим припадајућим елементима, која је оптичким каблом повезана са Главном централом (у станичној згради). На Главну централу за дојаву пожара везују се петље аутоматских детектора и сигнална инсталација за везу са орманима, рековима и расклопним блоковима других техничких система (извршне функције дојаве пожара).

У расклопне блокове (РО-ДП, поред централа) се смештају командни модули преко којих се врши прикључење извршних елемената и прикупљање улазних информација.

Извршне функције ЦЈ-ДП

Систем за дојаву пожара извршним функцијама иницира одговарајуће радње које су превентива угрожавања људских живота. То подразумева извршне функције које се активирају директно са централе и индиректно преко ормана других система.

Директне извршне функције:

1. Укључивање алармних сирена. Упозорење запослених и посетилаца о настанку пожара у објекту вршиће се звучним сигналима преко алармних сирена.
2. Прослеђивање пуне информације до Надлежног места.
3. Одбрављивање врата под контролом приступа. Сигнал се прослеђује до контролера.
4. Искључивање централног уређаја за систем разгласа
5. Отварање аутоматских врата на улазима/излазима у објекту и задржавање у отвореном положају до престанка пожарне опасности.

Индиректне извршне функције омогућавају прослеђивањем сигнала до ормана аутоматике и електромоторног погона:

1. Искључивање климатизације и вентилације
2. Слање сигнала до уређаја за управљање радно отвореним противпожарним вратима
3. Отварање прозора за одимљавање

Сигнал се прослеђује до одговарајућих енергетских ормана (приказано у графичкој документацији)

Управљање радом стабилне инсталације за гашење пожара

Пројектована је стабилна инсталација за гашење пожара у Сервер сали за ЦДУ, ТК просторијама и просторији за надзор опште безбедности па се предвиђа управљање овим системом. Овај систем је повезан на стабилни систем дојаве пожара станичне зграде преко У/И модула на петљи и прослеђује најважније информације (прекид напајања, цурење гаса из боце, предалармно стање – активирање прве зоне детектора пожара, алармно стање – активирање друге зоне детектора пожара и проток гаса)

СОС систем

У тоалету за особе са смањеном мобилношћу се предвиђа постављање СОС система.

Централни панел се поставља у у просторију за надзор опште безбедности.

Све информације се прослеђују до Надлежног места у станици Нови Сад.

Тоалет се опрема позивно-разрешном комбинацијом, притисним тастером и сигналном лампом у складу са описом из Опште свеске.

Инсталација у објекту се изводи у складу са описом из Опште свеске.

Напајање елемената система се изводи у складу са описом из Опште свеске.

Опрема субрегионалне станице

У орман РО-СЕР се постављају одговарајући број уређаја за складиштење видео снимака.

Радне станице система видео надзора, система интеграције безбедности са СОС системом, се предвиђају овим делом техничке документације и постављају се у просторији за ту намену (на Надлежном радном месту).

Одговорни пројектант

Периша Прокопијевић, дипл. инж. ел.
Број лиценце 353 4455 03,
07-152-212/12

5/6.2.6.
НУМЕРИЧКА ДОКУМЕНТАЦИЈА

ПРОРАЧУНИ

Станична зграда Нови Сад

Прорачун стабилног система дојаве пожара (АДП)

Напомена: Извођач је дужан да након избора централе и осталих елемената стабилног система за дојаву пожара обавезно поново уради прорачуне.

Провера изабраног пресека проводника за алармну линију

Провера изабраног пресека проводника за кабл алармне линије врши се према обрасцу:

$$S = \frac{2xqxlxI}{\Delta U(\%)xU} x100$$

где је:
q - специфична отпорност бакра (Ω*mm²/m)
l - дужина деонице (m)
I - струја потрошача (A)
u - дозвољени пад напона (10%)
U - радни напон (V)

За потребе прорачуна се узима:

Струја унтурашње сирене: I_{unut} = 33mA
Струја спољашње сирене: I_{sp} = 36mA

У критичнијој линији, имамо паралелно везане једна алармне сирене за унутрашњу монтажу и једна алармне сирене за спољашњу монтажу па је: I = 0,06900A

Највећи пад напона је на најудаљенијој сирени па је $l = 300m$.

Према обрасцу је: S = 0,29843mm²

Изабрани кабл NHXHX 3x1,5 FE180/E30 задовољава прорачунати потребни пресек кабла.

Прорачун капацитета акумулаторске батерије

Улазни подаци:
1. t_n - захтевано време аутономног рада (h)
2. I_n - мирна струја прикључених уређаја (A)
3. I_a - струја аларма прикључених уређаја (A)
4. I_{cn} - мирна струја централе (A)
5. I_{ca} - струја аларма централе (A)
6. t_a - захтевано време аутономног рада у аларму (h)
7. F (1.1 … 1.3) - фактор сигурност

Потребан капацитет акумулатора (B_k) се израчунава по стандарду N.S6.061 према обрасцу:

$$B_k = F \times (t_n \times (I_n + I_{cn}) + t_a \times (I_a + I_{ca}))$$

Табела 1: *stand-by* режим

Уређај	Потрошња (A)	Број уређаја	Укупна потрошња по уређају (A)
централа Avenar 2000 Premium	0.18500	1	0.18500
медија конвертор	0.20000	2	0.40000
модул са једном петљом LSN 300 A	0.03900	2	0.07800
модул за сирене NZM 0002 A	0.04000	1	0.04000
излазни модул са 8 излаза RML 0008 A	0.00400	2	0.00800
оптички детектор дима FAP-425-O-R	0.00055	345	0.18975
термички детектор FAH-425-T-R	0.00055	24	0.01320
унутрашњи ручни јављач FMC-210-DM-G-R	0.00040	78	0.03120
спољашњи ручни јављач FMC-210-DM-H-R	0.00040	0	0.00000
унутрашња алармна сирена FNM 320 RSD	0.00000	40	0.00000
спољашња алармна сирена FNM 320 LED RSD	0.00000	13	0.00000
паралелни светлосни индикатор FAA-420-RI	0.00000	34	0.00000
улазни модул са 2 улаза FLM-420-I2-W	0.01040	0	0.00000
паралелни панел FMR 5000	0.13000	0	0.00000
Укупна потрошња у *stand-by режиму* (A)			0.94515

Табела 2: алармни режим

Уређај	Потрошња (A)	Број уређаја	Укупна потрошња по уређају (A)
централа Avenar 2000 Premium	0.30500	1	0.30500
медија конвертор	0.20000	2	0.40000
модул са једном петљом LSN 300 A	0.03900	2	0.07800
модул за сирене NZM 0002 A	0.06500	1	0.06500
излазни модул са 8 излаза RML 0008 A	0.06800	2	0.13600
оптички детектор дима FAP-425-O-R	0.00055	345	0.18975
термички детектор FAH-425-T-R	0.00055	24	0.01320
унутрашњи ручни јављач FMC-210-DM-G-R	0.00040	78	0.03120
спољашњи ручни јављач FMC-210-DM-H-R	0.00040	0	0.00000
унутрашња алармна сирена FNM 320 RSD	0.03300	40	1.32000
спољашња алармна сирена FNM 320 LED RSD	0.03600	13	0.46800
паралелни светлосни индикатор FAA-420-RI	0.00500	34	0.17000
улазни модул са 2 улаза FLM-420-I2-W	0.01040	0	0.00000
паралелни панел FMR 5000	0.22500	0	0.00000
Укупна потрошња у алармном режиму (A)			3.17615

Табела 3: Потребна батерија

Режим рада	Потрошња (A)	Сати (h)	Капацитет батерије (Ah)
stand - by	0.94515	72	68.05080
алармни	3.17615	0.5	1.58808
Укупан потребан капацитет батерије (Ah)			69.63888
Фактор сигурности	1.2		83.56665

Предвиђена АКУ батерија капацитета 4x40Ah задовољава постављене захтеве.

Провера дужине петље

Према подацима произвођача опреме дозвољена дужина петље сигналне адресабилне линије износи 1500m. Најдужа пројектована петља је у оквиру препорука произвођача опреме.

Зграда ЕТП Нови Сад

Прорачун стабилног система дојаве пожара (АДП)

Напомена: Извођач је дужан да након избора централе и осталих елемената стабилног система за дојаву пожара обавезно поново уради прорачуне.

Провера изабраног пресека проводника за алармну линију

Провера изабраног пресека проводника за кабл алармне линије врши се према обрасцу:

$$S = \frac{2xqxlxI}{\Delta U(\%)xU} x100$$

где је:
q - специфична отпорност бакра (Ω*mm²/m)
l - дужина деонице (m)
I - струја потрошача (A)
u - дозвољени пад напона (10%)
U - радни напон (V)

За потребе прорачуна се узима:

Струја унтурашње сирене: I_{unut} = 33mA
Струја спољашње сирене: I_{sp} = 36mA

У критичнијој линији, имамо паралелно везане три алармне сирене за унутрашњу монтажу и две алармне сирене за спољашњу монтажу па је: I = 0,17100A

Највећи пад напона је на најудаљенијој сирени па је $l = 190m$.

Према обрасцу је: S = 0,08628mm²

Изабрани кабл NHXHX 3x1,5 FE180/E30 задовољава прорачунати потребни пресек кабла.

Прорачун капацитета акумулаторске батерије

Улазни подаци:
1. t_n - захтевано време аутономног рада (h)
2. I_n - мирна струја прикључених уређаја (A)
3. I_a - струја аларма прикључених уређаја (A)
4. I_{cn} - мирна струја централе (A)
5. I_{ca} - струја аларма централе (A)
6. t_a - захтевано време аутономног рада у аларму (h)
7. F (1.1 … 1.3) - фактор сигурност

Потребан капацитет акумулатора (B_k) се израчунава по стандарду N.S6.061 према обрасцу:

$$B_k = F \times (t_n \times (I_n + I_{cn}) + t_a \times (I_a + I_{ca}))$$

Табела 1: *stand-by* режим

Уређај	Потрошња (A)	Број уређаја	Укупна потрошња по уређају (A)
централа Avenar 2000 Premium	0.18500	1	0.18500
медија конвертор	0.20000	2	0.40000
модул са једном петљом LSN 300 A	0.03900	2	0.07800
модул за сирене NZM 0002 A	0.04000	1	0.04000
излазни модул са 8 излаза RML 0008 A	0.00400	2	0.00800
оптички детектор дима FAP-425-O-R	0.00055	21	0.01155
термички детектор FAH-425-T-R	0.00055	0	0.00000
унутрашњи ручни јављач FMC-210-DM-G-R	0.00040	7	0.00280
спољашњи ручни јављач FMC-210-DM-H-R	0.00040	0	0.00000
унутрашња алармна сирена FNM 320 RSD	0.00000	3	0.00000
спољашња алармна сирена FNM 320 LED RSD	0.00000	2	0.00000
паралелни светлосни индикатор FAA-420-RI	0.00000	0	0.00000
улазни модул са 2 улаза FLM-420-I2-W	0.01040	0	0.00000
паралелни панел FMR 5000	0.13000	0	0.00000
Укупна потрошња у *stand-by режиму* (A)			0.72535

Табела 2: алармни режим

Уређај	Потрошња (A)	Број уређаја	Укупна потрошња по уређају (A)
централа Avenar 2000 Premium	0.30500	1	0.30500
медија конвертор	0.20000	2	0.40000
модул са једном петљом LSN 300 A	0.03900	2	0.07800
модул за сирене NZM 0002 A	0.06500	1	0.06500
излазни модул са 8 излаза RML 0008 A	0.06800	2	0.13600
оптички детектор дима FAP-425-O-R	0.00055	21	0.01155
термички детектор FAH-425-T-R	0.00055	0	0.00000
унутрашњи ручни јављач FMC-210-DM-G-R	0.00040	7	0.00280
спољашњи ручни јављач FMC-210-DM-H-R	0.00040	0	0.00000
унутрашња алармна сирена FNM 320 RSD	0.03300	3	0.09900
спољашња алармна сирена FNM 320 LED RSD	0.03600	2	0.07200
паралелни светлосни индикатор FAA-420-RI	0.00500	0	0.00000
улазни модул са 2 улаза FLM-420-I2-W	0.01040	0	0.00000
паралелни панел FMR 5000	0.22500	0	0.00000
Укупна потрошња у алармном режиму (A)			1.16935

Табела 3: Потребна батерија

Режим рада	Потрошња (A)	Сати (h)	Капацитет батерије (Ah)
stand - by	0.72535	72	52.22520
алармни	1.16935	0.5	0.58468
Укупан потребан капацитет батерије (Ah)			52.80988
Фактор сигурности	1.2		63.37185

Предвиђена АКУ батерија капацитета 2x40Ah задовољава постављене захтеве.

Провера дужине петље

Према подацима произвођача опреме дозвољена дужина петље сигналне адресабилне линије износи 1500m. Најдужа пројектована петља је у оквиру препорука произвођача опреме.

Одговорни пројектант

Перишa Прокопијевић, дипл. инж. ел.
Број лиценце 353 4455 03,
07-152-212/12

ПРЕДМЕР И ПРЕДРАЧУН

5/6.2. ДОЈАВА ПОЖАРА И СИСТЕМИ ТЕХНИЧКЕ ЗАШТИТЕ - ЛОКАЦИЈА НОВИ САД

Напомена: Све позиције које се односе на материјал обухватају и испоруку.

Број	Опис радова	Јед. мере	Колич.	Јединична цена (RSD)	Цена (RSD)
			A	B	AxB

НАПОМЕНА
1. Све позиције које се односе на материјал обухватају и испоруку.
2. Наведени типови и произвођачи појединих делова опреме или инсталационог материјала дати су као ближи податак и нису обавезујући. Извођач може уградити и другу опрему, односно материјал, али под условом да тај има еквивалентне електротехничке и конструктивне карактеристике као и наведени, што потврђује и оверава стручно лице инвеститора – надзорни орган.
3. Део опреме се монтира у близини проводника контактне мреже 25kV/50Hz.
4. Сви каблови и инсталационе ребрасте цеви и друга трасерска галантерија у објектима морају бити типа HF (не ослобађа отровне гасове).
5. Сви уређаји/опрема могу бити реализовани као компактан уређај или као комбинација уређаја еквивалентних карактеристика и функционалности.

1	**ГЛАВНЕ КАБЛОВКСЕ ТРАСЕ**				
	Материјал				
05.06.02.01.01	Цев PE Ø 50	m	50	48,00	2.400,00
05.06.02.01.02	Фазонски елементи за рачвање, скретање правца и редукцију пречника за PEØ 50 цеви.	ком	40	240,00	9.600,00
05.06.02.01.03	Перфорирани оклопљени кабловски регал од челичног лима. Комплет са монтажним прибором и елементима за хоризонтална и вертикална скретања и монтажу у спуштени плафон/плафон, пресека 200mm x 50mm.	m	500	3.000,00	1.500.000,00
05.06.02.01.04	Перфорирани кабловски регал од челичног лима. Комплет са монтажним прибором и елементима за хоризонтална и вертикална скретања и монтажу у дупли под, пресека 200mm x 50mm.	m	10	2.640,00	26.400,00
05.06.02.01.05	Самолепљиве пластичне каналице без халогнених елемената димензија:				
	- 16x16x1000mm	m	30	360,00	10.800,00
	- 16x40x1000mm	m	30	600,00	18.000,00
05.06.02.01.06	Halogen free инсталационо ребрасто црево са свим фазонским и спојним елементима и обујмицама (3ком/1м), (постављање у објекту),(Dietzel Univolt FX) или еквивалент. Унутрашњег пречника:				
	- Ø40	m	300	120,00	36.000,00
	- Ø36	m	400	96,00	38.400,00
	- Ø16	m	300	72,00	21.600,00

05.06.02.01.07	Инсталационо ребрасто црево са свим фазонским и спојним елементима и обујмицама (3ком/1м), (постављање ван објекта),(Dietzel Univolt FX) или еквивалент. Унутрашњег пречника:				
	- Ø40	m	100	120,00	12.000,00
	- Ø36	m	300	72,00	21.600,00
05.06.02.01.08	Противпожарна смеса која са пожарном препреком чини компактну целину са аспекта тражене отпорности на пожар, са одговарајућим атестом, у складу са важећом законском регулативом	m²	10	32.400,00	324.000,00
05.06.02.01.09	Ситан инсталациони материјал (торбан вијци, лучне обујмице, типлови...)	компл	5	12.000,00	60.000,00
	Радови				
05.06.02.01.10	Постављање самолепљивих пластичних каналица са свим потребним радовима.	m	60	240,00	14.400,00
05.06.02.01.11	Постављање инсталационих цеви у зид / плафон / спуштени плафон / дупли под, са штемовањем зидова, пробијањем отвора, уградњом разводних кутија.	m	1000	240,00	240.000,00
05.06.02.01.12	Постављање инсталационих цеви у стубове осветљења и у надстрешницу	m	400	48,00	19.200,00
05.06.02.01.13	Сви радови на затварању продора инсталације противпожарном смесом (у складу са важећим прописима) и премазивање каблова, цеви, каналица и сл. у дужини од по једног метра са сваке стране продора.	m²	10	6.000,00	60.000,00

УКУПНО ГЛАВНЕ КАБЛОВСКЕ ТРАСЕ:	**2.414.400,00**

2	**СИСТЕМ ВИДЕО ОБЕЗБЕЂЕЊА**				
	Напомена: Инсталација је обрађена у оквиру поглавља које се односи на заједничку рачунраску мрежу.				
	Материјал				
05.06.02.02.01	IP bulet ONVIF Day/Night full HD 1080p камера, сензор 1/2.8" CMOS HD 1937 x 1097 (2.12MP) са уграђеним сочивом 2.8-12мм са ауто фокусом и ирисом; висок динамички опсег (HDR) од 137dB са интелигентним динамичким потискивањем шума (iDNR), 60m домета IP LED, аутоматска електронска контрола брзине затварача (AES); осетљивост при мин. условима осветљења 0.0051 lux у ноћном режиму, 0.0225 lux у колор режиму (30 IRE), 0.0lux са укљученим LED; поседује механички филтар за прави дан/ноћ режим рада; 1080p HD при 60fps максимално, симултани троструки streaming (2 x H.265 Main Profile и 1 x M-JPEG), подршка за локално снимање на microSD меморијску картицу до 2TB; Камера садржи лиценцу софтвера за интелигентну видео анализу за IP камере са следећим функцијама: Софтвер поуздано открива, прати и анализира покретне објекте, а потискује нежељене аларме из лажних извора на слици. Доступни су напредни задаци попут вишеструког преласка линије, раздвајања, процене густине и бројања људи - потпуно конфигурабилно форензичко претраживање ; IP67, IK10 отпорност на вандале (BOSCH NBE-6502-AL или еквивалентно)	ком	69	97.920,00	6.756.480,00

05.06.02.02.02	Адапптер за носач за стуб (BOSCH LTC 9213/01 или еквивалентно)	ком	69	9.240,00	637.560,00
05.06.02.02.03	IP Куполна ONVIF Day/Night full HD камера, сензор 1/2.9" CMOS HD 3072 x 1728 (5MP) са уграђеним сочивом 3,2 до 10mm са ауто фокусом и ирисом; WDR од минимум 120dB са интелигентним динамичким потискивањем шума (iDNR), аутоматска електронска контрола брзине затварача (AES); осетљивост при мин. условима осветљења 0.042 lux у ноћном режиму, 0.379 lux у колор режиму (30 IRE); поседује механички филтар за прави дан/ноћ режим рада; 5MP при 20fps максимално, симултани троструки streaming (2 x H.265 Main Profile и 1 x M-JPEG), подршка за локално снимање на microSD меморијску картицу до 2TB. Напредне карактеристике укључује напредну контролу аларма, Интелигентно Ауто праћење објеката и интелигентна видео аналитика. IP66, IK10 отпорност на вандале (BOSCH NDE-3503-AL или еквивалентно)	ком	31	68.400,00	2.120.400,00
05.06.02.02.04	IP Куполна ONVIF Day/Night full HD 1080p камера, сензор 1/3" CMOS HD 2048 x 1536 (3MP) са уграђеним сочивом **3-9мм** са ауто фокусом и ирисом; висок динамички опсег (HDR) од минимум **120dB** са интелигентним динамичким потискивањем шума (iDNR), аутоматска електронска контрола брзине затварача (AES); осетљивост при мин. условима осветљења0.0011 lx у ноћном режиму, 0.0075 lxy колор режиму (30 IRE); поседује механички филтар за прави дан/ноћ режим рада; 1080p HD при 30fps максимално, симултани троструки streaming (2 x H.264 Main Profile и 1 x M-JPEG), подршка за локално снимање на microSD меморијску картицу до 2TB; Софтверска лиценца за интелигентну видео анализу на IP камери, са следећим функцијама: поуздано открива, прати и анализира покретне објекте док сузбија нежељене аларме; препознаје лица у сцени; ретроспективна форензичке претрага; IP67, IK10 отпорност на вандале (BOSCH NIN-73023-A3A или еквивалентно)	ком	83	142.560,00	11.832.480,00

05.06.02.02.05	Адапптер за монтажу куполне камере на зид (BOSCH VDA-832FHD-WMT или еквивалентно)	ком	83	6.720,00	557.760,00
05.06.02.02.06	IP Panoramic плафонска ONVIF 5Mpix камера са 1/3-inch CMOS и са сочивом 360° Fisheye 1.19 mm. Поседује могућност електронског PTZ у високој резолуцији са могућношћу поделе кружне слике у више правоугаоних слика. Са WDR од минимум 81dB са интелигентним динамичким потискивањем шума (iDNR). Симултани троструки streaming (2 x H.264 Main Profile и 1 x M-JPEG), подршка за локално снимање на microSD меморијску картицу до 2TB; IK10 антивандал заштита (BOSCH NUC-52051-F0E или еквивалентно)	ком	19	78.600,00	1.493.400,00
05.06.02.02.07	Клијентска радна станица за видео мониторинг, базирана на Intel® Core™ Xeon E5-1650 процесору и Microsoft оперативном систему. Преглед архиве и преглед уживо у максималном FPS најмање 32 инсталиране камере. Техничка спецификација min: 500GB HDD, blue-ray RW, 8GB RAM, Gigabit (10/100/1000 Mbs/s) LAN, Intel® HD Audio, 2 x USB 3.0, 2 x USB 2.0, напајање 700W, RAID 0,1,5, 1xserial port header. Видео излази: графичка картица са 8GB сопствене меморије, могуће прикључити до 4 монитора истовремено. Остало: MiniTower, тастатура, оптички миш Оперативни Систем : Microsoft Windows 8.1 64 bit. (BOSCH **MHW-WZ4G4-HEN4** или еквивалентно)	ком	1	456.000,00	456.000,00
05.06.02.02.08	Wide LED монитор 32“ Full HD оптимизован за 24/7 рад са системима видео надзора следећих карактеристика: 1920x1080Px, HDMI, DVI, VGA, S-Video улази. Два композитна BNC конектора - улаз и loop-through излаз, висок контраст 3,000:1, осветљај 350 cd/m2, угао гледања 178° (H/V). BOSCH UML-323-90 или еквивалентно	ком	2	201.000,00	402.000,00
05.06.02.02.09	Ситан и остали неспецифициран материјал и радови	компл	1	24.000,00	24.000,00

	Радови				
05.06.02.02.10	Монтажа и повезивање на постављену инсталацију бокс камере	ком	69	7.800,00	538.200,00
05.06.02.02.11	Монтажа и повезивање на постављену инсталацију адаптера бокс камере	ком	69	600,00	41.400,00
05.06.02.02.12	Монтажа и повезивање на постављену инсталацију куполне камере	ком	133	10.800,00	1.436.400,00
05.06.02.02.13	Монтажа и повезивање на постављену инсталацију адаптера куполне камере	ком	83	600,00	49.800,00
05.06.02.02.14	Монтажа и повезивање на постављену инсталацију радне станице	ком	1	6.000,00	6.000,00
05.06.02.02.15	Монтажа и повезивање на постављену инсталацију монитора	ком	2	1.200,00	2.400,00

	УКУПНО СИСТЕМ ВИДЕО ОБЕЗБЕЂЕЊА:	**26.354.280,00**

3	**СИСТЕМ КОНТРОЛЕ ПРИСТУПА**				
	Материјал				
05.06.02.03.01	Кутија за смештај контролера са две DIN шине (BOSCH AEC-AMC2-UL2 или еквивалентно)	ком	9	19.800,00	178.200,00
05.06.02.03.02	Контролер 4 Wiegand са CF картицом. Паметна контрола приступа за 1 до 4 улаза; 4 интерфејса укључујући напајање читача; LCD дисплеј за приказ информација; Самостално контролисање пребацивања између примања и слања; Самостална електронска потврда прикључака и излаза; Улаз за спољно повезан контакт саботаже има четири конектора за повезивање до четири читача ID картица; Виеганд интерфејс или еквивалентно; 512 kB-EPROM/FLASH, 256 kB-SRAM, Серијски EEPROM, RTC; Pluggable 2 GB compact flash; Батерија за SRAM и RTC; Адреса може да се подеси преко клизних свичева; 8 релејних излаза, 8 контролисаних аналогних улаза; IP 30 ниво заштите; BOSCH APC-AMC2-4WCF или еквивалентно	ком	9	120.000,00	1.080.000,00
05.06.02.03.03	Екстерно напајање са уграђеним UPS-ом BOSCH APS-PBC-60 или еквивалентно	ком	9	28.800,00	259.200,00
05.06.02.03.04	Батерија за додатно напајање 12 V / 7.2 Ah	ком	9	2.880,00	25.920,00

05.06.02.03.05	Компактни Wiegand Mifare/iClass читач са звучним сигналом и разнобојним LED дисплејем. Пластифициран, за унутрашњу и спољашњу монтажу. Потрошња струје 65 mA / просечна, 225 mA максималн; IP55 степен заштите (BOSCH ARD-AYBS6260 или еквивалентно)	ком	23	12.600,00	289.800,00
05.06.02.03.06	Тастер "захтев за излазом" са симболом кључа (назидна уградња) BOSCH 4710760047 или еквивалентно	ком	23	3.720,00	85.560,00
05.06.02.03.07	"EMERGENCY EXIT" тастер за деблокаду свих врата у случају опасности у комплету са разводном кутијом опремљеном редном клемом за паралелно одвајање инсталације без халогених елемената CQR FP2/GR/EDR или еквивалентно	ком	23	9.360,00	215.280,00
05.06.02.03.08	Електромагнетни држач за врата, 12/24Vdc, максимално оптерећење 300kg. Са индикатором статуса врата	ком	23	11.400,00	262.200,00
05.06.02.03.09	Инсталациони кабл типа: JH(St)H 2x2x0.8	m	700	120,00	84.000,00
	JH(St)H 5x2x0.8	m	700	204,00	142.800,00
05.06.02.03.10	Ситан и остали неспецифициран материјал и радови	компл	1	24.000,00	24.000,00
	Радови				
05.06.02.03.11	Полагање каблова у већ припремљене трасе.	m	1400	60,00	84.000,00
05.06.02.03.12	Склапање, монтажа и повезивање на извдедену инсталацију кућишта за смештање опреме система са уградњом и повезивањем опреме	ком	23	42.000,00	966.000,00
05.06.02.03.13	Монтажа и повезивање на извдену инсталацију читача	ком	23	1.800,00	41.400,00
05.06.02.03.14	Монтажа и повезивање на извдену инсталацију тастера за трајну/ привремену деблокаду електромагнетних држача	ком	46	1.200,00	55.200,00
05.06.02.03.15	Монтажа и повезивање на извдену инсталацију електромагнетног држача	ком	23	1.800,00	41.400,00
05.06.02.03.16	Мерење и испитивање изведене инсталације	компл	1	12.000,00	12.000,00

	УКУПНО СИСТЕМ КОНТРОЛЕ ПРИСТУПА:	**3.846.960,00**

4	**СИСТЕМ СИГНАЛИЗАЦИЈЕ ПРОВАЛЕ**				
	Материјал				
05.06.02.04.01	Комплет кућиште. Погодно за главни панел (плочу централе), DE модул, напајање, 2 x 40 Ah батерије и 4 x ЛСН гејтвеј. Садржи плоче за монтажну. BOSCH ICP-MAP0111 или еквивалентно	ком	2	40.200,00	80.400,00
05.06.02.04.02	Главни панел подржава до 1500 адреса, 500 области и 1000 корисника. Као део модуларне алармне платформе, главни панел са могућношћу повезивања са системом за интеграцију система безбедности преко интернет протокола (IP). Спољна CAN магистрала - до 1000m у укупној дужини; спољна магистрала дозвољава командне центре, гејтвеје за повезивање и напајања електричном енергијом која се стављају као појединачни елементи, обезбеђујући већу ефикасност. Верзија софтвера свих уређаја у модуларној алармној платформи се може надоградити или ажурирати уз помоћ даљинског програмирања софтвера. Ово омогућава надоградње или ажурирања софтвера на лицу места или са удаљене локације (IP through Ethernet) . Има VdS сертификат. BOSCH ICP-MAP5000-2 или еквивалентно	ком	2	87.000,00	174.000,00
05.06.02.04.03	Гејтвеј модул подржава до 127 уређаја са максималном струјом петље до 300mA. Пружа флексибилне мрежне структуре (једну петљу или две гране) даје јединствену редундансу грешке на петљи конфигурације (не на конфигурацији са гранама) Омогућава два помоћна излаза (500mA сваки) BOSCH ICP-MAP0010 или еквивалентно.	ком	2	25.440,00	50.880,00
05.06.02.04.04	Модул за повезивање комуникатора. Подржава повезивање штампача. Обезбеђује два RS-232 COM порта. Обезбеђује три надзирана и програмабилна излаза за сирене, сигналне лампе и друге аудио-визуелне уређаје. Обезбеђује два програмабилна излаза отвореног колектора. BOSCH ICP-MAP0007-2 или еквивалентно	ком	2	37.560,00	75.120,00

05.06.02.04.05	Напајање 150W. Обезбеђује два независна излаза снаге са фиксном 28 VDC. Обезбеђује 150W за пуњење батерије и напајање система. Обезбеђује контролисані номинални излаз за напајање 500mA, 24 VDC. Обезбеђује два сува релејна контакта за AC и DC сигнализацију грешке. Подржава независни дуални надзор батерије. Обезбеђује заштиту оптерећења батерије. BOSCH IPP-MAP0005-2 или еквивалентно.	ком	2	40.320,00	80.640,00
05.06.02.04.06	Акумулатор 12V 42Ah BOSCH IPS-BAT12V-45AH или еквивалентно	ком	4	14.400,00	57.600,00
05.06.02.04.07	Сензор са PIR и микроталасном детекцијом. Аларм се детектује обрадом оба сигнала, функција заштите против маскирања. Подешавање висине монтаже и зоне покривања BOSCH ISP-PDL1-WA18G или еквивалентно	ком	26	13.440,00	349.440,00
05.06.02.04.08	Конвенционални детектор лома стакла у комплету са адресабилним елементом за повезивање у петљу. Анализа звука базирана намикропроцесорској технологији Аутоматски тест буке средине, провера звука. BOSCH DS1108I и ISP-EM55SM-120 или еквивалентно	ком	4	11.040,00	44.160,00
05.06.02.04.09	Сирена за унутрашњу монтажу. Номинална снага од 117 dBA. Ова сирена је заштићена од неовлашћеног отварања поклопца и од уклањања базе са зида. Сирена има могућност уграђеног резервног напајања. BOSCH IUI-SIR-ID или еквивалентно	ком	10	10.920,00	109.200,00
05.06.02.04.10	Спољна сирена. Кућиште од челика дебљине 1,5 мм заштићено тампером од неовлашћеног отварања; Регулација пуњења напон 13,8 VDC; Ниво буке од 117 dBA BOSCH IUI-SIR-OD или еквивалентно	ком	3	18.720,00	56.160,00
05.06.02.04.11	Акумулатор 12V 2,2Ah за додатно напајање спољне сирене. BOSCH D1222 или еквивалентно	ком	3	1.800,00	5.400,00

05.06.02.04.12	Тастатура, LCD екран осетљив на додир дијагонале 14cm. Екран осетљив на додир даје трајан графички интерфејс (16B живе боје са 320 x 240 пиксела) који се састоји од интуитивних икона и менија који омогућавају корисницима приступ функцијама система. Корисници директно додиривањем слике на екрану могу да наоружају систем или део система, разоружају, или изабрати друге опције менија. Уграђени звучник са подесивом јачином звука. Има VdS сертификат. BOSCH IUI-MAP0001-2 или еквивалентно	ком	2	45.600,00	91.200,00
05.06.02.04.13	Иннсталациони кабл типа: JH(St)H 3x2x0.8	m	1200	144,00	172.800,00
05.06.02.04.14	Ситан и остали неспецифициран материјал и радови	компл	1	24.000,00	24.000,00
	Радови				
05.06.02.04.15	Полагање каблова у већ припремљене трасе.	m	1200	60,00	72.000,00
05.06.02.04.16	Склапање, монтажа и повезивање на извдедену инсталацију кућишта за смештање опреме система са уградњом и повезивањем опреме	ком	2	38.400,00	76.800,00
05.06.02.04.17	Монтажа и повезивање на извдену инсталацију сензора покрета	ком	26	1.800,00	46.800,00
05.06.02.04.18	Монтажа и повезивање на извдену инсталацију детектора лома стакла	ком	4	1.440,00	5.760,00
05.06.02.04.19	Монтажа и повезивање на извдену инсталацију алармних сирена	ком	13	2.400,00	31.200,00
05.06.02.04.20	Монтажа и повезивање на извдену инсталацију тастатуре	ком	2	6.000,00	12.000,00
05.06.02.04.21	Мерење и испитивање изведене инсталације sa puštanjem sistema u rad	компл	2	132.000,00	264.000,00

УКУПНО СИСТЕМ СИГНАЛИЗАЦИЈЕ ПРОВАЛЕ:	**1.879.560,00**

5	**СИСТЕМ АУТОМАТСКЕ ДОЈАВЕ ПОЖАРА**				
	Материјал: Станична зграда Нови Сад				
05.06.02.05.01	Адресибилна противпожарна централа (Avenar 8000 Premium или еквивалентно) која подржава EN54 и VdS стандард, опремљена следећим елементима: - челично кућиште (монтажа на зид) са поклопцем - панел шине за постављање функционалних модула - држач за 12 батерија и јединице за напајање - панел контролер са оперативним екраном на српском језику (могућност повезивања штампача) - јединица за напајање, 24V/5A - USB, CAN, Ethernet интерфејси - 2 медија конвертор са 1 10/100BASE-TX портом сва опрема потребна за повезивање централе на 2 SM FO. - софтверски кључ за могућност интеграције и повезивања централе под надзорни софтвер путем прикључења на OPC - интерфејс модул за повезивање са радном станицом - 4 функционална модула (LSN0300A) за по једну адресабилну петљу, са могућношћу прикључења до 254 LSN елемента по петљи, максималне дужине петље до 1600m и максималне потрошње по петљи до 300mA - контролни модул за батерије - модул за повзивање две линије алармних сирена	ком	1	960.000,00	960.000,00
05.06.02.05.02	Релејни модул са 8 нисконапонских релејних излаза (RML 0008 A или еквивалентно)	ком	8	11.400,00	91.200,00
05.06.02.05.03	Акумулаторска батерија 12 VDC, 40Ah.	ком	**4**	14.400,00	57.600,00

05.06.02.05.04	Разводни орман (РО-ДП) за монтажу у зид израђен од челичног лима, димензија 260x260x145mm, са носачем за реглете, опремљен са две прикључне и једном раставном летвицом 10x2 са IDC конекторима,са дуплим контактима на ранжирној страни, два блока за обележавање, два осигурачка модула 10x2 10KA/10A, три механичка одвода масе и DIN шином	ком	1	14.400,00	14.400,00
05.06.02.05.05	Кутија са додатним напајањем, са простором за 2 батерије од 45 Ah и додатним модулом за мониторисање свих излаза за напајање. Повезује се директно у петљу и служи за напајње сирена и евентуалних извршних уређаја удаљених система. У комплету са 2 батерије од 12VDC/42Ah. Модел напајања FPP - 5000 (EN 54-4, EN54-17) са адресабилним модулом за комуникацију који је везан у петљу FPP - TI13 (EN 54-13), за прослеђивање стања грешке (грешка главног напајања, грешка напајања батерије, грешка модула за напајање, кратак спој излаза грешка уземљења), Bosch или еквивалентно.	ком	2	144.000,00	288.000,00
05.06.02.05.06	Паралелни панел (FPE-8000-FMR или еквивалентно)	ком	1	144.000,00	144.000,00
05.06.02.05.07	Адресибилни оптички детектор дима која подржава EN54 и VdS стандард. У компледу са подножјем за монтажу, изолатором кратког споја и ознаком.(FAP-425-O-R, MS 400, TP4 400 или еквивалентно)	ком	322	6.600,00	2.125.200,00

05.06.02.05.08	Адресибилни детектор топлоте који подржава EN54 и VdS стандард. У комплету са подножјем за монтажу, изолатором кратког споја и ознаком (FAH-425-T-R, MS 400, TP4 400 или еквивалентно)	ком	24	6.120,00	146.880,00
05.06.02.05.09	Линијски детектор пожара са контролером. Садржи инфрацрвену баријеру. Варијера покрива растојање од 8m до 100m. Баријера поседује активан пријемник и предајник на једном и на другом крају има рефлектор зрака. Рефлективна призма омогућава прецизну детекцију честица дима у оквиру датог распона удаљености. Детектор поседује контролер са LED и LCD дисплејем за подешавање до 2 детектора (подесиви прагови активирања) са једног места релативно удаљеног од самих детектора, без потребе да се дође директно до самог детектора. (FIRERAY 5000, Bosch или еквивалентно)	ком	2	96.000,00	192.000,00
05.06.02.05.10	Унутрашњи ручни адресабилни јављач која подржава EN54 и VdS стандард (FMC-210-DM-G-R или еквивалентно)	ком	78	3.960,00	308.880,00
05.06.02.05.11	Унутрашња алармна сирена која подржава EN54 и VdS стандард. (FNM-320-SRD или еквивалентно)	ком	40	6.000,00	240.000,00

05.06.02.05.12	Спољашна алармна сирена која подржава EN54 и VdS стандард. IP66 (FNM-320-LED-SRD или еквивалентно)	ком	13	6.000,00	78.000,00
05.06.02.05.13	Паралелни светлосни индикатор која подржава EN54 и VdS стандард (FAA-420-RI-ROW или еквивалентно)	ком	38	1.800,00	68.400,00
05.06.02.05.14	Адресабилни модул са 2 за прихват конвенционалних елемената. Поседује изолатор кратког споја. (FLM-420/4-CON-S, Bosch или еквивалентно)	ком	6	15.600,00	93.600,00
05.06.02.05.15	Адресабилни модул са 2 независно програмабилна високонапонска релејна излаза и 2 независно програмабилна напонска улаза. Садржи изолациони прекидач који у случају кратког споја или отворене везе обезбеђује несметан рад система. Могућност качења директно у орман струје на дин шину. У комплету са кутијом за назидну монтажу. (FLM-420-RHV-D and FLM-IFB126-S Surface, Bosch или еквивалентно)	ком	5	19.200,00	96.000,00
05.06.02.05.16	Адресабилни модул са 1 нисконапонским релејним излазом. Садржи изолациони прекидач који у случају кратког споја или отворене везе обезбеђује несметан рад система. У комплету са кутијом за назидну монтажу. (FLM-420-RLV1-D + FLM-IFB126-S, Bosch или еквивалентно)	ком	5	12.000,00	60.000,00
05.06.02.05.17	Адресабилни модул са 8 нисконапонских независно програмалилних релејних излаза. Садржи изолациони прекидач који у случају кратког споја или отворене везе обезбеђује несметан рад система. Могућност качења директно у орман струје на дин шину. У комплету са кутијом за назидну монтажу. (FLM-420-RLV8-S, Bosch или еквивалентно)	ком	5	24.000,00	120.000,00
05.06.02.05.18	Адресабилни модул са 2 независна напонска улаза. Садржи изолациони прекидач који у случају кратког споја или отворене везе обезбеђује несметан рад система. Могућност качења директно у орман струје на дин шину. У комплету са кутијом за назидну монтажу. (FLM-420-I2-D and FLM-IFB126-S, Bosch или еквивалентно)	ком	5	12.000,00	60.000,00

05.06.02.05.19	Адресабилни модул са 8 улаза и 1 нисконапонским излазом. Садржи изолациони прекидач који у случају кратког споја или отворене везе обезбеђује несметан рад система. У комплету са кутијом за назидну монтажу. (FLM-420-I8R1-S, Bosch или еквивалентно)	ком	5	18.000,00	90.000,00
05.06.02.05.20	Додатног подножја за качење детектора пожара на нестандардне површине (бетонске греде, кровну конструкцију, неравне зидове,...), са свим потребним материјалом	ком	10	5.400,00	54.000,00
05.06.02.05.21	- оптичким преспојним каблом E2000/APC - LC duplex G657.A1 kabl, дужине 50m, LSZH	ком	4	11.040,00	44.160,00
05.06.02.05.22	Инсталациони кабл типа:				
	- J-H(St)H 2x2x0,8	m	7000	120,00	840.000,00
	- NHXHX 3x1,5 FE180/E30	m	1200	480,00	576.000,00
	- NHXHX 3x1,5 FE180/E90	m	1200	960,00	1.152.000,00
	- SM FO 4 влакна	m	1500	240,00	360.000,00
05.06.02.05.23	Halogen free инсталационо ребрасто црево са свим фазонским и спојним елементима и обујмицама (3ком/1м), (постављање у објекту),(Dietzel Univolt FX) или еквивалент. Унутрашњег пречника:				
	- Ø40	m	20	120,00	2.400,00
	- Ø36	m	3700	96,00	355.200,00
	- Ø16	m	8000	72,00	576.000,00
05.06.02.05.24	Самолепљиве пластичне каналице без халогнених елемената димензија:				
	- 16x16x1000mm	m	50	360,00	18.000,00
	- 16x40x1000mm	m	50	600,00	30.000,00
05.06.02.05.25	Набавка сертификованог ватроотпорног регала PNK 100 са свим потребним материјалом и радовима за монтажу о бетонски плафон	m	1200	840,00	1.008.000,00
05.06.02.05.26	Противпожарна смеса која са пожарном препреком чини компактну целину са аспекта тражене отпорности на пожар, са одговарајућим атестом, у складу са важећом законском регулативом	m²	1	32.400,00	32.400,00
05.06.02.05.27	Ситан инсталациони материјал (торбан вијци, лучне обујмице, типлови...)	компл	1	24.000,00	24.000,00

	Радови: Станична зграда Нови Сад				
05.06.02.05.28	Склапање и монтажа ормана и уградња опреме у орман	ком	1	240.000,00	240.000,00
05.06.02.05.29	Постављање инсталационих цеви у зид / плафон / спуштени плафон / дупли под, са штемовањем зидова, пробијањем отвора, уградњом разводних кутија.	m	11720	240,00	2.812.800,00
05.06.02.05.30	Постављање самолепљивих пластичних цеви	m	100	480,00	48.000,00
05.06.02.05.31	Полагање каблова у већ припремљене трасе.	m	10900	60,00	654.000,00
05.06.02.05.32	Сви радови на затварању продора инсталације противпожарном смесом (у складу са важећим прописима) и премазивање каблова, цеви, каналица и сл. у дужини од по једног метра са сваке стране продора.	m²	1	6.000,00	6.000,00
05.06.02.05.33	Монтажа и повезивање на постављену инсталацију адресибилне противпожарне централе	ком	1	120.000,00	120.000,00
05.06.02.05.34	Монтажа и повезивање на постављену инсталацију релејног модула	ком	8	840,00	6.720,00
05.06.02.05.35	Монтажа и повезивање на постављену инсталацију акумулаторске батерије	ком	4	600,00	2.400,00
05.06.02.05.36	Монтажа на подножје и повезивање на постављену инсталацију адресибилног аутоматског детектора	ком	322	1.080,00	347.760,00
05.06.02.05.37	Монтажа и повезивање на постављену инсталацију линијског детектора пожара	ком	2	1.800,00	3.600,00
05.06.02.05.38	Монтажа и повезивање на постављену инсталацију алармне сирене	ком	53	840,00	44.520,00
05.06.02.05.39	Монтажа и повезивање на постављену инсталацију паралелног светлосног индикатора	ком	38	840,00	31.920,00

05.06.02.05.40	Монтажа и повезивање на постављену инсталацију додатног подножја за качење детектора пожара на нестандардне површине (бетонске греде, кровну конструкцију, неравне зидове,...), са свим потребним материјалом	ком	10	120,00	1.200,00
05.06.02.05.41	Монтажа сертификованог ватроотпорног регала PNK 100 са свим потребним материјалом и радовима за монтажу о бетонски плафон	m	1200	1.200,00	1.440.000,00
05.06.02.05.42	Мерење и испитивање изведене инсталације	компл	1	180.000,00	180.000,00
	Материјал: ЕТП Нови Сад				
05.06.02.05.43	Адресибилна противпожарна централа (Avenar 2000 Premium или еквивалентно) која подржава EN54 и VdS стандард, опремљена следећим елементима: - челично кућиште (монтажа на зид) са поклопцем - панел шине за постављање функционалних модула - држач за четири батерије и јединице за напајање - панел контролер са оперативним екраном на српском језику (могућност повезивања штампача) - јединица за напајање, 24V/5A - USB, CAN, Ethernet интерфејси - 2 10/100BASE-TX порта сва опрема потребна за повезивање централе на 2 SM FO. - Ethernet порт за прикључење радне станице - софтверски кључ за могућност интеграције и повезивања централе под надзорни софтвер путем прикључења на OPC - интерфејс модул за повезивање са радном станицом - омогућава две адресабилне петље, са могућношћу прикључења до 254 LSN елемента по петљи, максималне дужине петље до 1600m и максималне потрошње по петљи до 1500mA - контролни модул за батерије - модул за повзивање две линије алармних сирена - адресна картица која алоцира 128 тачака у систему	ком	1	480.000,00	480.000,00

05.06.02.05.44	Релејни модул са 8 нисконапонских релејних излаза (RML 0008 A или еквивалентно)	ком	2	11.400,00	22.800,00
05.06.02.05.45	Акумулаторска батерија 12 VDC, 40Ah.	ком	2	14.400,00	28.800,00
05.06.02.05.46	Разводни орман (РО-ДП) за монтажу у зид израђен од челичног лима, димензија 260x260x145mm, са носачем за реглете, опремљен са две прикључне и једном раставном летвицом 10x2 са IDC конекторима,са дуплим контактима на ранжирној страни, два блока за обележавање, два осигурачка модула 10x2 10KA/10A, три механичка одвода масе и DIN шином	ком	1	14.400,00	14.400,00
05.06.02.05.47	Адресибилни оптички детектор дима која подржава EN54 и VdS стандард. У компледу са подножјем за монтажу, изолатором кратког споја и ознаком.(FAP-425-O-R, MS 400, TP4 400 или еквивалентно)	ком	21	6.600,00	138.600,00
05.06.02.05.48	Унутрашњи ручни адресабилни јављач која подржава EN54 и VdS стандард (FMC-210-DM-G-R или еквивалентно)	ком	7	3.960,00	27.720,00
05.06.02.05.49	Унутрашња алармна сирена која подржава EN54 и VdS стандард. (FNM-320-SRD или еквивалентно)	ком	3	6.000,00	18.000,00
05.06.02.05.50	Спољашна алармна сирена која подржава EN54 и VdS стандард. IP66 (FNM-320-LED-SRD или еквивалентно)	ком	2	6.000,00	12.000,00

05.06.02.05.51	Адресабилни модул са 2 независно програмабилна високонапонска релејна излаза и 2 независно програмабилна напонска улаза. Садржи изолациони прекидач који у случају кратког споја или отворене везе обезбеђује несметан рад система. Могућност качења директно у орман струје на дин шину. У комплету са кутијом за назидну монтажу. (FLM-420-RHV-D and FLM-IFB126-S Surface, Bosch или еквивалентно)	ком	2	19.200,00	38.400,00
05.06.02.05.52	Улазни модул са два инпута за надзор статуса отворености врата у оквиру петље која подржава EN54 и VdS стандард (FLM-420-I2-W или еквивалентно)	ком	1	9.600,00	9.600,00
05.06.02.05.53	Магнетни контакт за надзор отворености противпожарних врата у комплету са сталним магнетом. Начин фиксирања мора гарантовати стабилност магнетног контакта у агресивним срединама и великим променама температуре	ком	1	3.000,00	3.000,00
05.06.02.05.54	Додатног подножја за качење детектора пожара на нестандардне површине (бетонске греде, кровну конструкцију, неравне зидове,...), са свим потребним материјалом	ком	25	5.400,00	135.000,00
05.06.02.05.55	- оптичким преспојним каблом E2000/APC - LC duplex G657.A1 kabl, dužine 50m, LSZH	ком	4	11.040,00	44.160,00
05.06.02.05.56	Инсталациони кабл типа:				
	- J-H(St)H 2x2x0,8	m	500	120,00	60.000,00
	- NHXHX 3x1,5 FE180/E30	m	250	480,00	120.000,00
	- NHXHX 3x1,5 FE180/E90	m	150	960,00	144.000,00
05.06.02.05.57	Halogen free инсталационо ребрасто црево са свим фазонским и спојним елементима и обујмицама (3ком/1м), (постављање у објекту),(Dietzel Univolt FX) или еквивалент. Унутрашњег пречника:				
	- Ø40	m	20	120,00	2.400,00
	- Ø36	m	1100	96,00	105.600,00
	- Ø16	m	400	72,00	28.800,00

05.06.02.05.58	Самолепљиве пластичне каналице без халогнених елемената димензија:				
	- 16x16x1000mm	m	20	360,00	7.200,00
	- 16x40x1000mm	m	30	600,00	18.000,00
05.06.02.05.59	Набавка сертификованог ватроотпорног регала PNK 100 са свим потребним материјалом и радовима за монтажу о бетонски плафон	m	90	840,00	75.600,00
05.06.02.05.60	Противпожарна смеса која са пожарном препреком чини компактну целину са аспекта тражене отпорности на пожар, са одговарајућим атестом, у складу са важећом законском регулативом	m²	1	32.400,00	32.400,00
05.06.02.05.61	Ситан инсталациони материјал (торбан вијци, лучне обујмице, типлови...)	компл	1	24.000,00	24.000,00
	Радови: ЕТП Нови Сад				
05.06.02.05.62	Склапање и монтажа ормана и уградња опреме у орман	ком	2	6.000,00	12.000,00
05.06.02.05.63	Постављање инсталационих цеви у зид / плафон / спуштени плафон / дупли под, са штемовањем зидова, пробијањем отвора, уградњом разводних кутија.	m	1520	240,00	364.800,00
05.06.02.05.64	Постављање самолепљивих пластичних цеви	m	50	480,00	24.000,00
05.06.02.05.65	Полагање каблова у већ припремљене трасе.	m	900	60,00	54.000,00
05.06.02.05.66	Сви радови на затварању продора инсталације противпожарном смесом (у складу са важећим прописима) и премазивање каблова, цеви, каналица и сл. у дужини од по једног метра са сваке стране продора.	m²	1	6.000,00	6.000,00
05.06.02.05.67	Монтажа и повезивање на постављену инсталацију адресибилне противпожарне централе	ком	1	120.000,00	120.000,00

05.06.02.05.68	Монтажа и повезивање на постављену инсталацију релејног модула	ком	2	840,00	1.680,00
05.06.02.05.69	Монтажа и повезивање на постављену инсталацију акумулаторске батерије	ком	2	600,00	1.200,00
05.06.02.05.70	Монтажа на подножје и повезивање на постављену инсталацију адресибилног аутоматског детектора	ком	21	1.080,00	22.680,00
05.06.02.05.71	Монтажа и повезивање на постављену инсталацију алармне сирене	ком	5	840,00	4.200,00
05.06.02.05.72	Монтажа и повезивање на постављену инсталацију улазног модула	ком	1	1.080,00	1.080,00
05.06.02.05.73	Монтажа и повезивање на постављену инсталацију магнетног контакта за надзор отворености противпожарних врата	ком	1	1.200,00	1.200,00
05.06.02.05.74	Монтажа и повезивање на постављену инсталацију додатног подножја за качење детектора пожара на нестандардне површине (бетонске греде, кровну конструкцију, неравне зидове,...), са свим потребним материјалом	ком	25	600,00	15.000,00
05.06.02.05.75	Монтажа сертификованог ватроотпорног регала PNK 100 са свим потребним материјалом и радовима за монтажу о бетонски плафон	m	90	1.200,00	108.000,00
05.06.02.05.76	Мерење и испитивање изведене инсталације	компл	1	120.000,00	120.000,00
	УКУПНО СИСТЕМ АУТОМАТСКЕ ДОЈАВЕ ПОЖАРА :				**18.691.560,00**

6	**СТАБИЛАН СИСТЕМ ЗА УПРАВЉАЊЕМ ГАШЕЊЕМ**				
	Материјал				
05.06.02.06.01	Подцентрала за дојаву пожара и управљање гашењем са две зоне гашења , са могућношћу прикључења четири аутоматске и две зоне за ручне јављаче, са релејним модулом за активирање алармних уређаја система за гашење и осталих извршних функција, комплет са напојном јединицом и акумулаторским батеријама за аутономан рад система , 2x12V, 7,2Ah. Централа треба да поседује VdS атест.	ком	3	144.000,00	432.000,00
05.06.02.06.03	Конвенционални оптички детектор дима. У комплету са подножјем за монтажу, изолатором кратког споја и ознаком.	ком	22	4.800,00	105.600,00
05.06.02.06.04	Ручни тастер за блокаду гашења, за унутрашњу монтажу	ком	5	3.600,00	18.000,00
05.06.02.06.05	Ручни тастер за активирање гашења	ком	5	3.600,00	18.000,00
05.06.02.06.06	Алармна сирена са наранџастом бљескалицом.	ком	10	8.400,00	84.000,00
05.06.02.06.07	Светлећи пано са натписом “ГАС - НАПУСТИ ПРОСТОРИЈУ!“ или еквивалентно	ком	5	12.000,00	60.000,00
05.06.02.06.08	Светлећи пано са натписом “ГАС - НЕ УЛАЗИ!“ или еквивалентно	ком	5	12.000,00	60.000,00
05.06.02.06.09	Паралелни светлосни индикатор која подржава EN54 и VdS стандард (FAA-420-RI-ROW или еквивалентно)	ком	10	1.800,00	18.000,00

05.06.02.06.10	Магнетни контакт за надзор отворености противпожарних врата у комплету са сталним магнетом. Начин фиксирања мора гарантовати стабилност магнетног контакта у агресивним срединама и великим променама температуре	ком	5	3.000,00	15.000,00
05.06.02.06.11	Аспирациони детектор дима за рачунарске ормане у сали са простором за 2 детекторска модула. Треба да омогући повезивање потребног броја цеви за узорковање и спровођење ваздуха на врло осетљиве сензоре дима. Детекторски модул класе А. Са 3 нивоа аларма (информација, пред-аларм, аларм) за сваки детектор, LED индикацијом стања детектора, стања грешке и стања напајања, максималне осетљивости 0.005% (light obscuratiom/m). Мора да врши константно надгледање протока кроз цеви и на тај начин контролише и стање узорачних цеви и запрљања узорачних рупа. Вентилатор треба да поседује мин. 2 брзине рада. Са мрежном картом за прикључење на LAN мрежу, интегрисаном меморијом за памћење догађаја. У комплету са сензорима дима, филтерским модулима, усисним цевима, коленима, усисним сетом и осталом потребном опремом. Детектор треба да задовољава стандард EN54-20 класа A,B C и да има VdS атест. (Titanus PRO SENSE 2/ net (TP-5), Wagner или еквивалентно)	ком	2	600.000,00	1.200.000,00
05.06.02.06.12	Орман за напајање аспирационог детектора, испуњава EN54 стандард . Процес пуњења батерија је температурно и временски контролисан. Излази имају осигураче. Орман садржи све потребне трафое, напојне јединице, аутоматске осигураче, релејне картице, улазно-излазне модуле, батерије... Комплет са прибором за повезивање опреме и монтажу на зид. Надзор напајања од стране централе система преко посебних адресабилних модула у петљи. (BOSCH FPP-5000 или еквивалентно)	ком	1	144.000,00	144.000,00

05.06.02.06.13	Инсталациони кабл типа:				
	- J-H(St)H 2x2x0,8	m	250	120,00	30.000,00
	- JH(St)H 5x2x0.8	m	70	204,00	14.280,00
	- NHXHX 3x1,5 FE180/E30	m	40	480,00	19.200,00
	- NHXHX 3x1,5 FE180/E90	m	100	960,00	96.000,00
	- JE-H(St)H /FE180/E90 2x2x0,8	m	150	480,00	72.000,00
05.06.02.06.14	Halogen free инсталационо ребрасто црево са свим фазонским и спојним елементима и обујмицама (3ком/1м), (постављање у објекту),(Dietzel Univolt FX) или еквивалент. Унутрашњег пречника:				
	- Ø40	m	40	120,00	4.800,00
	- Ø36	m	350	96,00	33.600,00
	- Ø16	m	250	72,00	18.000,00
05.06.02.06.15	Противпожарна смеса која са пожарном препреком чини компактну целину са аспекта тражене отпорности на пожар, са одговарајућим атестом, у складу са важећом законском регулативом	m²	8	32.400,00	259.200,00
05.06.02.06.16	Ситан инсталациони материјал (торбан вијци, лучне обујмице, типлови...)	компл	1	36.000,00	36.000,00
	Радови				
05.06.02.06.17	Постављање инсталационих цеви у зид / плафон / спуштени плафон / дупли под, са штемовањем зидова, пробијањем отвора, уградњом разводних кутија.	m	640	240,00	153.600,00
05.06.02.06.18	Полагање каблова у већ припремљене трасе.	m	610	60,00	36.600,00
05.06.02.06.19	Сви радови на затварању продора инсталације противпожарном смесом (у складу са важећим прописима) и премазивање каблова, цеви, каналица и сл. у дужини од по једног метра са сваке стране продора.	m²	8	6.000,00	48.000,00

05.06.02.06.20	Монтажа и повезивање на постављену инсталацију централе	ком	3	8.400,00	25.200,00
05.06.02.06.21	Монтажа на подножје и повезивање на постављену инсталацију аутоматског детектора	ком	22	1.080,00	23.760,00
05.06.02.06.22	Монтажа и повезивање на постављену инсталацију ручног тастера	ком	10	840,00	8.400,00
05.06.02.06.23	Монтажа и повезивање на постављену инсталацију алармне сирене	ком	10	840,00	8.400,00
05.06.02.06.24	Монтажа и повезивање на постављену инсталацију светлећег паноа	ком	10	2.400,00	24.000,00
05.06.02.06.25	Монтажа и повезивање на постављену инсталацију паралелног светлосног индикатора	ком	10	840,00	8.400,00
05.06.02.06.26	Монтажа и повезивање на постављену инсталацију магнетног контакта за надзор отворености противпожарних врата	ком	5	1.200,00	6.000,00
05.06.02.06.27	Монтажа, повезивање, подешавање аспирационог детектора	ком	1	12.000,00	12.000,00
05.06.02.06.28	Склапање и монтажа ормана и уградња опреме у орман	ком	1	6.000,00	6.000,00
05.06.02.06.29	Мерење и испитивање изведене инсталације	компл	1	24.000,00	24.000,00

	УКУПНО СТАБИЛАН СИСТЕМ ЗА УПРАВЉАЊЕМ ГАШЕЊЕМ	**3.122.040,00**

7	**СОС СИСТЕМ**				
	Материјал				
05.06.02.07.01	Централни панел који има следеће функције: пријем и светлосно-звучна презентација позива, квитирање позива и вођење протокола свих позива, повезивање на Ethernet мрежу. У комплету са напојном јединицом и свом опремом за монтажу.	ком	1	39.600,00	39.600,00
05.06.02.07.02	Позивно разрешна комбинација. Има следеће функције: пријем информација са позивних тастера, пренос информација до централног панела, разрешење позива. У комплету са свом опремом за монтажу. (PRK 2040 или еквивалентно)	ком	3	6.000,00	18.000,00
05.06.02.07.03	Собна сигнална лампа, двобојна има функцију светлосне презентације позива. (SSL 2002 или еквивалентно)	ком	3	1.800,00	5.400,00
05.06.02.07.04	Притисни СОС тастер у комплету са опремом за монтирање поред WC шоље у тоалету	ком	3	1.200,00	3.600,00
05.06.02.07.05	Разводна кутија опремљена редном клемом за паралелно одвајање инсталације без халогених елемената	ком	3	1.200,00	3.600,00
05.06.02.07.06	Онсталациони кабл типа:				
	JH(St)H 3x2x0.8	m	150	180,00	27.000,00
	JH(St)H 2x2x0.6	m	80	60,00	4.800,00
05.06.02.07.07	Ситан и остали неспецифициран материјал и радови	компл	1	12.000,00	12.000,00
	Радови				
05.06.02.07.08	Полагање каблова у већ припремљене трасе.	m	230	60,00	13.800,00
05.06.02.07.09	Склапање, монтажа и повезивање на извдедену инсталацију централног панела	ком	1	6.000,00	6.000,00
05.06.02.07.10	Монтажа и повезивање на извдену инсталацију позивно разрешне комбинације	ком	3	1.200,00	3.600,00
05.06.02.07.11	Монтажа и повезивање на извдену инсталацију собне сигналне лампе	ком	3	360,00	1.080,00
05.06.02.07.12	Монтажа и повезивање на извдену инсталацију притисног СОС тастера у комплету са опремом за монтирање	ком	3	240,00	720,00
05.06.02.07.13	Монтажа и повезивање на изведену инсталацију разводне кутије	ком	3	240,00	720,00
05.06.02.07.14	Мерење и испитивање изведене инсталације	компл	1	12.000,00	12.000,00

УКУПНО СОС СИСТЕМ:	**151.920,00**

8	**ОПРЕМА СУБРЕГИОНАЛНЕ СТАНИЦЕ - СИСТЕМ ВИДЕО ОБЕЗБЕЂЕЊА**				
	Напомена: Инсталација је обрађена у оквиру поглавља које се односи на заједничку рачунраску мрежу. Клијентске радне станице са мониторима су предвиђене пројектом Стара Пазова - Нови сад				
	Материјал				
05.06.02.08.01	Мрежни уређај за складиштење података базиран на iSCSI интерфејсу . Подесива хардверска заштита (RAID-5 или RAID-6) Оптимизован за 24/7 рад, сертификован од стране произвођача видео менаџмент софтвера. Редудантно напајање (hot-swapp). Минимум два мрежна интерфејса (10GB по интерфејсу), минимални проток 600Mbs. Dual controller systems the iSCSI ports with the same number are tied together for redundancy purpose, while one of the ports is a fall-back path for an iSCSI port on the other controller. Складишни простор: уграђено 48TB Монтажа: Рек орман (BOSCH **DSA-N2E7X4-12AT** или еквивалентно)	ком	18	2.160.000,00	38.880.000,00
05.06.02.08.02	Ситан и остали неспецифициран материјал и радови	компл	1	24.000,00	24.000,00
	Радови				
05.06.02.08.03	Монтажа и повезивање на постављену инсталацију уређаја за снимање	ком	18	6.000,00	108.000,00

	УКУПНО ОПРЕМА СУБРЕГИОНАЛНЕ СТАНИЦЕ - СИСТЕМ ВИДЕО ОБЕЗБЕЂЕЊА	**39.012.000,00**

9	**ОПРЕМА СУБРЕГИОНАЛНЕ СТАНИЦЕ - ИНТЕГРАЦИЈА СИСТЕМА БЕЗБЕДНОСТИ**				
	Напомена: Клијентске радне станице са мониторима су предвиђене пројектом Стара Пазова - Нови сад за потребе субрегионалне станице. Специфицирана опрема у овом поглављу односи се на станичну зграду Нови Сад.				
05.06.02.09.01	Клијентска радна станица за видео мониторинг, базирана на Intel® Core™ Xeon W-2123 процесору и Microsoft оперативном систему. Преглед архиве и преглед уживо у максималном FPS најмање 32 инсталиране камере. Техничка спецификација min: 500GB HDD, 16GB DDR4 RAM, графичка картица Nivada Quadro RTX 4000, Gigabit (10/100/1000 Mbps) LAN, напајање 750W. Могуће прикључити до 4 монитора истовремено. Остало: MiniTower, тастатура, оптички миш Оперативни Систем : Microsoft Windows 10 Proffesional 64 bit. (BOSCH MHW-WZ4G4-HEN4 или еквивалентно)	ком	1	465.600,00	465.600,00
05.06.02.09.02	Wide LED монитор 32“ Full HD оптимизован за 24/7 рад са системима видео надзора следећих карактеристика: 1920x1080Px, HDMI, DVI, VGA, S-Video улази. Два композитна BNC конектора - улаз и loop-through излаз, висок контраст 3,000:1, осветљај 350 cd/m2, угао гледања 178° (H/V). BOSCH UML-323-90 или еквивалентно	ком	2	201.000,00	402.000,00
05.06.02.09.03	Паралелни панел (FPE-8000-FMR или еквивалентно)	ком	1	144.000,00	144.000,00
05.06.02.09.04	- системски кабл за паралелни табло	m	30	600,00	18.000,00
05.06.02.09.05	Монтажа и повезивање на постављену инсталацију паралелног панела	ком	1	6.000,00	6.000,00
05.06.02.09.06	Полагање каблова у већ припремљене трасе.	m	30	60,00	1.800,00
	ТОТАЛНО ОПРЕМА СУБРЕГИОНАЛНЕ СТАНИЦЕ - ИНТЕГРАЦИЈА СИСТЕМА БЕЗБЕДНОСТИ				**1.037.400,00**

РЕКАПИТУЛАЦИЈА

1	ГЛАВНЕ КАБЛОВКСЕ ТРАСЕ	2.414.400,00
2	СИСТЕМ ВИДЕО ОБЕЗБЕЂЕЊА	26.354.280,00
3	СИСТЕМ КОНТРОЛЕ ПРИСТУПА	3.846.960,00
4	СИСТЕМ СИГНАЛИЗАЦИЈЕ ПРОВАЛЕ	1.879.560,00
5	СИСТЕМ АУТОМАТСКЕ ДОЈАВЕ ПОЖАРА	18.691.560,00
6	СТАБИЛАН СИСТЕМ ЗА УПРАВЉАЊЕМ ГАШЕЊЕМ	3.122.040,00
7	СОС СИСТЕМ	151.920,00
8	ОПРЕМА СУБРЕГИОНАЛНЕ СТАНИЦЕ - СИСТЕМ ВИДЕО ОБЕЗБЕЂЕЊА	39.012.000,00
9	ОПРЕМА СУБРЕГИОНАЛНЕ СТАНИЦЕ - ИНТЕГРАЦИЈА СИСТЕМА БЕЗБЕДНОСТИ	1.037.400,00

УКУПНО (дин):	**96.510.120,00**
1 € = 120 RSD УКУПНО (€):	**804.251,00**
УКУПНО (дин, са ПДВ-ом 20%):	**115.812.144,00**
1 € = 120дин, УКУПНО (€, са ПДВ-ом 20%):	**965.101,20**

Одговорни пројектант

Периша Прокопијевић, дипл. инж.ел.

5/6.2.7
ГРАФИЧКА ДОКУМЕНТАЦИЈА

САДРЖАЈ ГРАФИЧКЕ ДОКУМЕНТАЦИЈЕ

Цртеж	Назив цртежа	Размера
1	Легенда	/
2	Станична зграда крило А - основа приземља – систем видео надзора	1:50
3	Станична зграда крило А - основа 1. спрата - систем видео надзора	1:50
4	Станична зграда крило А - основа 2. спрата - систем видео надзора	1:50
5	Станична зграда крило Б - основа приземља - систем видео надзора	1:50
6	Станична зграда крило Б - основа 1. спрата - систем видео надзора	1:50
7	Станична зграда крило Ц - основа приземља - систем видео надзора	1:50
8	Станична зграда крило Ц - основа 1. спрата - систем видео надзора	1:50
9	Станична зграда крило Д - основа приземља - систем видео надзора	1:75
10	Станична зграда крило Д - основа 1. спрата - систем видео надзора	1:50
11	Ситуација на перонима Нови Сад - систем видео надзора	1:200
12	Ситуација на перонима на ТПС Нови Сад - систем видео надзора	1:200
13	Станична зграда крило А - основа приземља - контрола приступа, детекција провале, СОС систем	1:50
14	Станична зграда крило А - основа 1. спрата - контрола приступа, детекција провале, СОС систем	1:50
15	Станична зграда крило А - основа 2. спрата - контрола приступа, детекција провале, СОС систем	1:50
16	Станична зграда крило Б - основа приземља - контрола приступа, детекција провале, СОС систем	1:50
17	Станична зграда крило Б - основа 1. спрата - контрола приступа, детекција провале, СОС систем	1:50
18	Станична зграда крило Ц - основа приземља - контрола приступа, детекција провале, СОС систем	1:50
19	Станична зграда крило Ц - основа 1. спрата - контрола приступа, детекција провале, СОС систем	1:50
20	Станична зграда крило Д - основа приземља - контрола приступа, детекција провале, СОС систем	1:50
21	Станична зграда крило Д - основа 1. спрата - контрола приступа, детекција провале, СОС систем	1:50
22	Станична зграда крило А,Б,Ц,Д - основа приземља – систем АДП	1:100

23	Станична зграда крило А,Б,Ц,Д - основа 1. спрата – систем АДП	1:100
24	Станична зграда крило А,Б,Ц,Д - основа 2. спрата – систем АДП	1:100
25	Станична зграда крило подходник – систем АДП	1:50
26	ЕТП Нови Сад - основа приземља - систем видео надзора, контрола приступа, детекција провале	1:50
27	ЕТП Нови Сад - основа приземља - систем АДП	1:50
28	ЕТП Нови Сад - основа 1. спрата - систем АДП	1:50
29	Блок шема мрежне опреме	/
30	Блок шема субрегионалне станице	/
31	Блок шема - контроле приступа	/
32	Блок шема - против провала	/
33	Блок шема - АДП	/
34	Станична зграда, крило А - једнополна шема - контрола приступа	/
35	Станична зграда, крило Б и Ц - једнополна шема - контрола приступа	/
36	Станична зграда, крило Д - једнополна шема - контрола приступа	/
37	Станична зграда, крило А - једнополна шема - против провала	/
38	Станична зграда, крило Б и Ц - једнополна шема - против провала	/
39	Станична зграда, крило Д - једнополна шема - против провала	/
40	Станична зграда - једнополна шема - СОС систем	/
41	ЕТП - једнополна шема - контрола приступа, против провала	/
42	Станична зграда - једнополна шема - основа приземља - АДП	/
43	Станична зграда - једнополна шема - основа 1. спрата - АДП	/
44	Станична зграда - једнополна шема - основа 2. спрата - АДП	/
45	Станична зграда - једнополна шема - извршне функције АДП	/
46	Станична зграда - једнополна шема - подсистем за управљање гашењем пожара	/
47	Станична зграда - једнополна шема - подсистем за управљање гашењем пожара, 2. спрат – сервер сала	/
48	ЕТП - једнополна шема - АДП	/

СИСТЕМ КОНТРОЛЕ ПРИСТУПА

ACCESS CONTROL SYSTEM

230V/50Hz РО-КП — разводни орман контроле приступа
distribution cabinet of access control system

EM држач за врта
EM door holder

Ч — читач картица
card reader

Е — *emergency* тастер
emergency push button

Д — тастер за привремену деблокаду
temporary unblock push button

ЧШ — читач картица са тастатуром
card reader with keyboard

x.z — елемент број z везан за разводни орман број x
speaker No.z in line No.y

К4.1 J-H(St)H 5x2x0,8mm
К4.2 J-H(St)H 2x2x0,8mm

СИСТЕМ ДЕТЕКЦИЈЕ ПРОВАЛЕ | INTRUSION DETECTION SYSTEM

230V/50Hz ЦЈ-ПП — централна јединица система проивпровале
central unit of intrusion detection system

IR детектор покрета
IR movement detector

детектор ломљења стакла
glass break detector

ПП сирена унутрашња
indoor siren of intrusion detection

ПП сирена спољашња
outdoor siren of intrusion detection

Ш — шифратор
keypad

К5.1 J-H(St)H 3x2x0,8mm

СИСТЕМ ВИДЕО ОБЕЗЕБЕЂЕЊА | VIDEO SURVEILLANCE SYSTEM

Ка x.z — фиксна IP камера у кућишту за спољашњу монтажу
fixed IP camera in housing for outdoor installation

Ка x.z — фиксна IP dome камера број y повезана на орман број x
fixed IP dome camera No.y connected to cabinet No.x

Ка x.z — фиксна IP dome камера са инт. анализом број y повезана на орман број x
fixed IP dome camera with intelligent analysis No.y connected to cabinet No.x

Ка x.z — фиксна panoramic IP dome камера број y повезана на орман број x
fixed panoramic IP camera No.y connected to cabinet No.x

Ка x.z — фиксна IP камера 5MP са инт. анализом у кућишту за спољашњу монтажу број y повезана на орман број x
fixed IP camera with 5MP intelligent analysis in housing for outdoor installation No.y connected to cabinet No.x

PTZ Ка x.z 230V / 50Hz — PTZ IP dome камера број y повезана на орман број x
PTZ IP dome camera No.y connected to cabinet No.x

Ка x.z — фиксна IP камера 3MP са инт. анализом у кућишту за спољашњу монтажу број y повезана на орман број x
fixed IP camera with 3MP intelligent analysis in housing for outdoor installation No.y connected to cabinet No.x

РС-ВН — радна станица система видео надзора
workstation of video surveillance system

Ка x.z — Камера бр. z везана на орман бр. x
Camera No. z connected to rack No x

АУТОМАТСКА ДОЈАВА ПОЖАРА

AUTOMATIC FIRE DETECTION SYSTEM

230V / 50Hz ЦЈ-ДП — централа система за дојаву пожара
central unit of automatic fire detection system

Паралелни табло

РО-ДП x — разводни орман система АДП
distribution cabinet of AFD system

адресибилни оптички детектор
addressable smoke detector

адресибилни термички детектор
addressable heat detector

адресибилни оптички детектор у спуштеном плафону или дуплом поду
addressable smoke detector in ceiling or double floor

Ex — конвенционални детектор Ex заштита
conventional detector Ex protection

Детектор пламена

ручни јављач, унутрашњи / manual call point, indoor

ручни јављач, спољашњи / manual call point, outdoor

паралелни светлосни индикатор / parallel light indicator

алармна сирена, унутрашња / alarm siren, indoor

алармна сирена, спољашња / alarm siren, outdoor

магнетни модул за детекцију затворености врата
magnetic modul for closed door detection

M — интерфејсни модул / interface module

IF — Директна извршна функција отварања клизних врата

TX / RX — Беем детектор - Пријемник и предајник

Рефлектор - призма

CON — Модул за прихват конвенционалних елемената

К6.1 J-H(St)H 2x2x0,8mm
К6.2 NHXHX FE180/E30 3x1,5mm²
К6.3 NHXHX FE180/E90 3x1,5mm²
К6.4 NHXHX FE180/E90 3x1,5mm²
К6.5 JE-H(St)H FE180/E90 5x2x0,8mm
К6.6 JE-H(St)H FE180/E90 2x2x0,8mm
К6.7 ТК 59 M 5x4x0,8mm
К6.8 PP00 3x1,5mm²

СОС СИСТЕМ | SOS SYSTEM

230V/50Hz ЦП-СОС — централни панел са напојном јединицом
central unit with power supply unit

ПТ — притисни тастер push button

ПРК — позивно разрешна комбинација
call-quit combination

ССЛ — собна сигнална лампа room signal light

редна клема за паралелно одвајање инсталације у инсталационој кутији без халогених елемената
inline connector for parallel installation tap-off in halogen free installation box

К8.1 J-H(St)H 2x2x0,6mm
К8.2 J-H(St)H 3x2x0,8mm

СИСТЕМ ЗА ИНТЕГРАЦИЈУ СИСТЕМА БЕЗБЕДНОСТИ

SECURITY SYSTEMS INTEGRATION

РС-КП/ПП/СОС/АДП

радна станица система за интеграцију система безбедности
workstation of system for security systems integration

ПОДСИСТЕМ ЗА УПРАВЉАЊЕ ГАШЕЊЕМ ПОЖАРА

SUBSYSTEM FOR FIRE EXTINGUISHING MANAGEMENT

ПЦ-ГП 230V / 50Hz — две подцентрале за гашење пожара
subsystem two central units for fire extinguishing

PGP.1 230V/50Hz — подцентрала за гашење пожара
subsystem central unit for fire extinguishing

Боца са гасом са електровентилом

конвенционални детектор у спуштеном плафону/дуплом поду са паралелним светлосним индикатором - двозонска зависност
conventional detector in suspended ceiling / raised floor with parallel light indicator - dual zone dependancy

конвенционални детектор - двозонска зависност
conventional detector - dual zone dependancy

алармна сирена са бљескалицом
alarm siren with flashlight

тастер за активацију / блокаду гашења
extinguishing activation/blocking pushbutton

ГАС — упозоравајући пано
warning panel

ГАС — упозоравајући пано за спољашњу монтажу
warning panel for external installation

САОБРАЋАЈНИ ИНСТИТУТ ЦИП, д.о.о.
INSTITUTE OF TRANSPORTATION CIP ltd
Немањина 6/IV, 11000 Београд / 6/IV Nemanjina Street, Belgrade

Инвеститор:/ Investor:
" ИНФРАСТРУКТУРА ЖЕЛЕЗНИЦЕ СРБИЈЕ " А.Д.
"INFRASTRUCTURE RAILWAYS OF SERBIA", JSC
Немањина 6/IV, 11000 Београд / Nemanjina **Street** 6/IV, Belgrade

Наручилац пројекта: / Employer:
Joint Venture of
China Railway International Corporation Ltd. (CRIC) No.10 Fuxing Road,Haidian District,Beijing P.R China, 100844
China Communication Construction Company Ltd. (CCCC) No.85 Deshengmenwai Street,Xicheng District,Beijing P.R China, 100088

Организациона јединица: ЕЛЕКТРОТЕХНИКА / Organization unit: ELECTRICAL ENGINEERING

Одговорни пројектант за трасу пруге / Responsible designer for track allignment: Лиценца бр.:/ licence No 353 4455 03, 07-152-212/12 **Перишa Прокопијевић, дипл. инж. ел.**

Сарадници: / Associates: Александар Целетовић, мастер инж. ел. Нада Дамњановић, инж. ел.

Унутрашња контрола: / Internal control: **Татјана Кнежевић, дипл.инж.ел.**

Главни пројектант: / Chief designer: **др Љиљана Милић Марковић, дипл. грађ. инж.**

Руководилац организационе јединице: / Manager of organization unit: **Татјана Кнежевић, дипл.инж.ел.**

03		
02		
01		
Бр./ No.	Датум: /Date:	Опис: /Description:

Ревизиони блок:/Revision block:

Објекат:/Structure:
ПРУГА БЕОГРАД - СУБОТИЦА - ДРЖАВНА ГРАНИЦА (КЕЛЕБИЈА)
ДЕОНИЦА ПРУГЕ НОВИ САД - СУБОТИЦА - ДРЖАВНА ГРАНИЦА (КЕЛЕБИЈА)
BELGRADE - SUBOTICA - STATE BORDER (KELEBIA) RAILWAY LINE
SECTION : NOVI SAD - SUBOTICA - STATE BORDER (KELEBIA)

Део пројекта:/ Part of Design:
5/6.2. ДОЈАВА ПОЖАРА И СИСТЕМИ ТЕХНИЧКЕ ЗАШТИТЕ - ЛОКАЦИЈА НОВИ САД
5/6.2. FIRE ALARM SYSTEM AND SYSTEMS OF TECHNICAL PROTECTION - LOCATION NOVI SAD

Цртеж:/Drawing: Легенда / Legend

Размера: Scale:

Фаза пројекта: / Design phase: ПЗИ /DFC

Датум: /Date: **01.2022.**

Цртеж бр: / Drawing No.: 2020-250-ЕЛЕ-5/6.2-Ц01

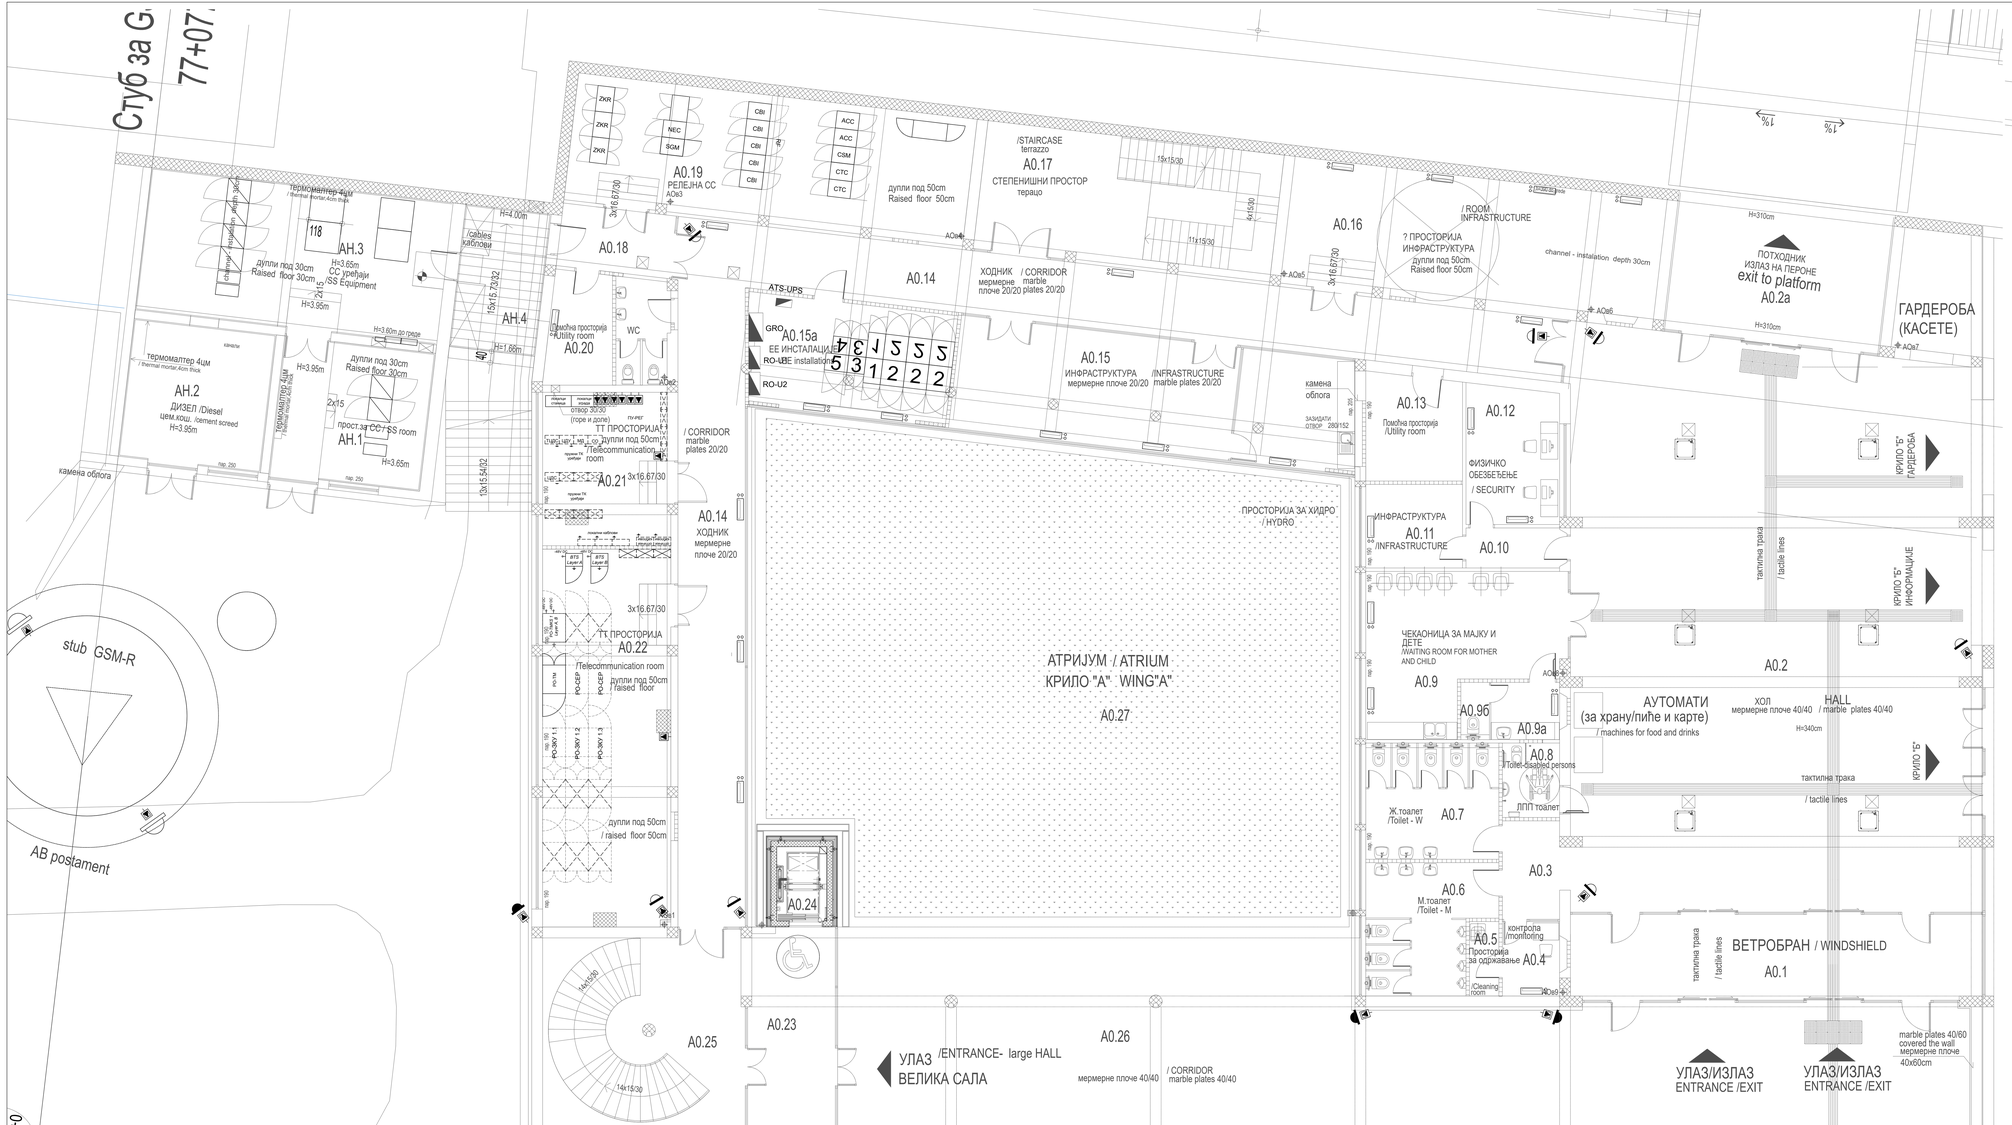
Стуб за G
77+07.
stub GSM-R
AB postament
0+089.00
АН.1
АН.2
ДИЗЕЛ /Diesel
цем.кош. /cement screed
АН.3
АН.4
A0.11 /INFRASTRUCTURE
A0.12
A0.13
A0.14
A0.15
A0.15a
A0.16
A0.17
A0.18
A0.19
A0.20
A0.21
A0.22
A0.23
A0.24
A0.25
A0.26
A0.27
A0.1
A0.2
A0.3
A0.4
A0.5
A0.6
A0.7
A0.8
A0.9
A0.96
A0.9a
A0.10
ATS-UPS
GRO
RO-U2
ЕЕ ИНСТАЛАЦИЈЕ
RO-UE installation
ХОДНИК / CORRIDOR
мермерне плоче 20/20
marble plates 20/20
ИНФРАСТРУКТУРА
мермерне плоче 20/20
/INFRASTRUCTURE
marble plates 20/20
ПРОСТОРИЈА ЗА ХИДРО
/ HYDRO
АТРИЈУМ / ATRIUM
КРИЛО "А" WING"A"
ЧЕКАОНИЦА ЗА МАЈКУ И ДЕТЕ
WAITING ROOM FOR MOTHER AND CHILD
ФИЗИЧКО ОБЕЗБЕЂЕЊЕ
/ SECURITY
Помоћна просторија
/Utility room
WC
ТТ ПРОСТОРИЈА
/Telecommunication room
ТТ ПРОСТОРИЈА
/Telecommunication room
ЛППТ тоалет
Ж.тоалет
/Toilet - W
М.тоалет
/Toilet - M
Toilet-disabled persons
Просторија за одржавање
Cleaning room
контрола
/monitoring
АУТОМАТИ
(за храну/пиће и карте)
/ machines for food and drinks
ХОЛ
HALL
/ marble plates 40/40
мермерне плоче 40/40
ВЕТРОБРАН / WINDSHIELD
ГАРДЕРОБА
(КАСЕТЕ)
ПОТХОДНИК
ИЗЛАЗ НА ПЕРОНЕ
exit to platform
КРИЛО "Б" ГАРДЕРОБА
КРИЛО "Б" ИНФОРМАЦИЈЕ
КРИЛО "Б"
тактилна трака
/ tactile lines
ВЕЛИКА САЛА
/ENTRANCE- large HALL
/ CORRIDOR
marble plates 40/40
мермерне плоче 40/40
УЛАЗ/ИЗЛАЗ
ENTRANCE /EXIT
УЛАЗ/ИЗЛАЗ
ENTRANCE /EXIT
/ROOM
/INFRASTRUCTURE
/ПРОСТОРИЈА
ИНФРАСТРУКТУРА
/ CORRIDOR
marble plates 20/20
/STAIRCASE
terrazzo
СТЕПЕНИШНИ ПРОСТОР
тераџо
дупли под 50cm
Raised floor 50cm
дупли под 30cm
Raised floor 30cm
/ raised floor 50cm
/ Telecommunication room
/ Telecommunication room
/ CORRIDOR
marble plates 20/20
/ ROOM
/INFRASTRUCTURE
/ ПРОСТОРИЈА
ИНФРАСТРУКТУРА
/ CORRIDOR
мермерне плоче 20/20
marble plates 20/20
/ CORRIDOR
marble plates 40/40
мермерне плоче 40/40
marble plates 40/60
covered the wall
мермерне плоче
40x60cm
камена облога
/cables
каблови
/ cables
кабловима
/ Cables
/ Cables
/ Cables

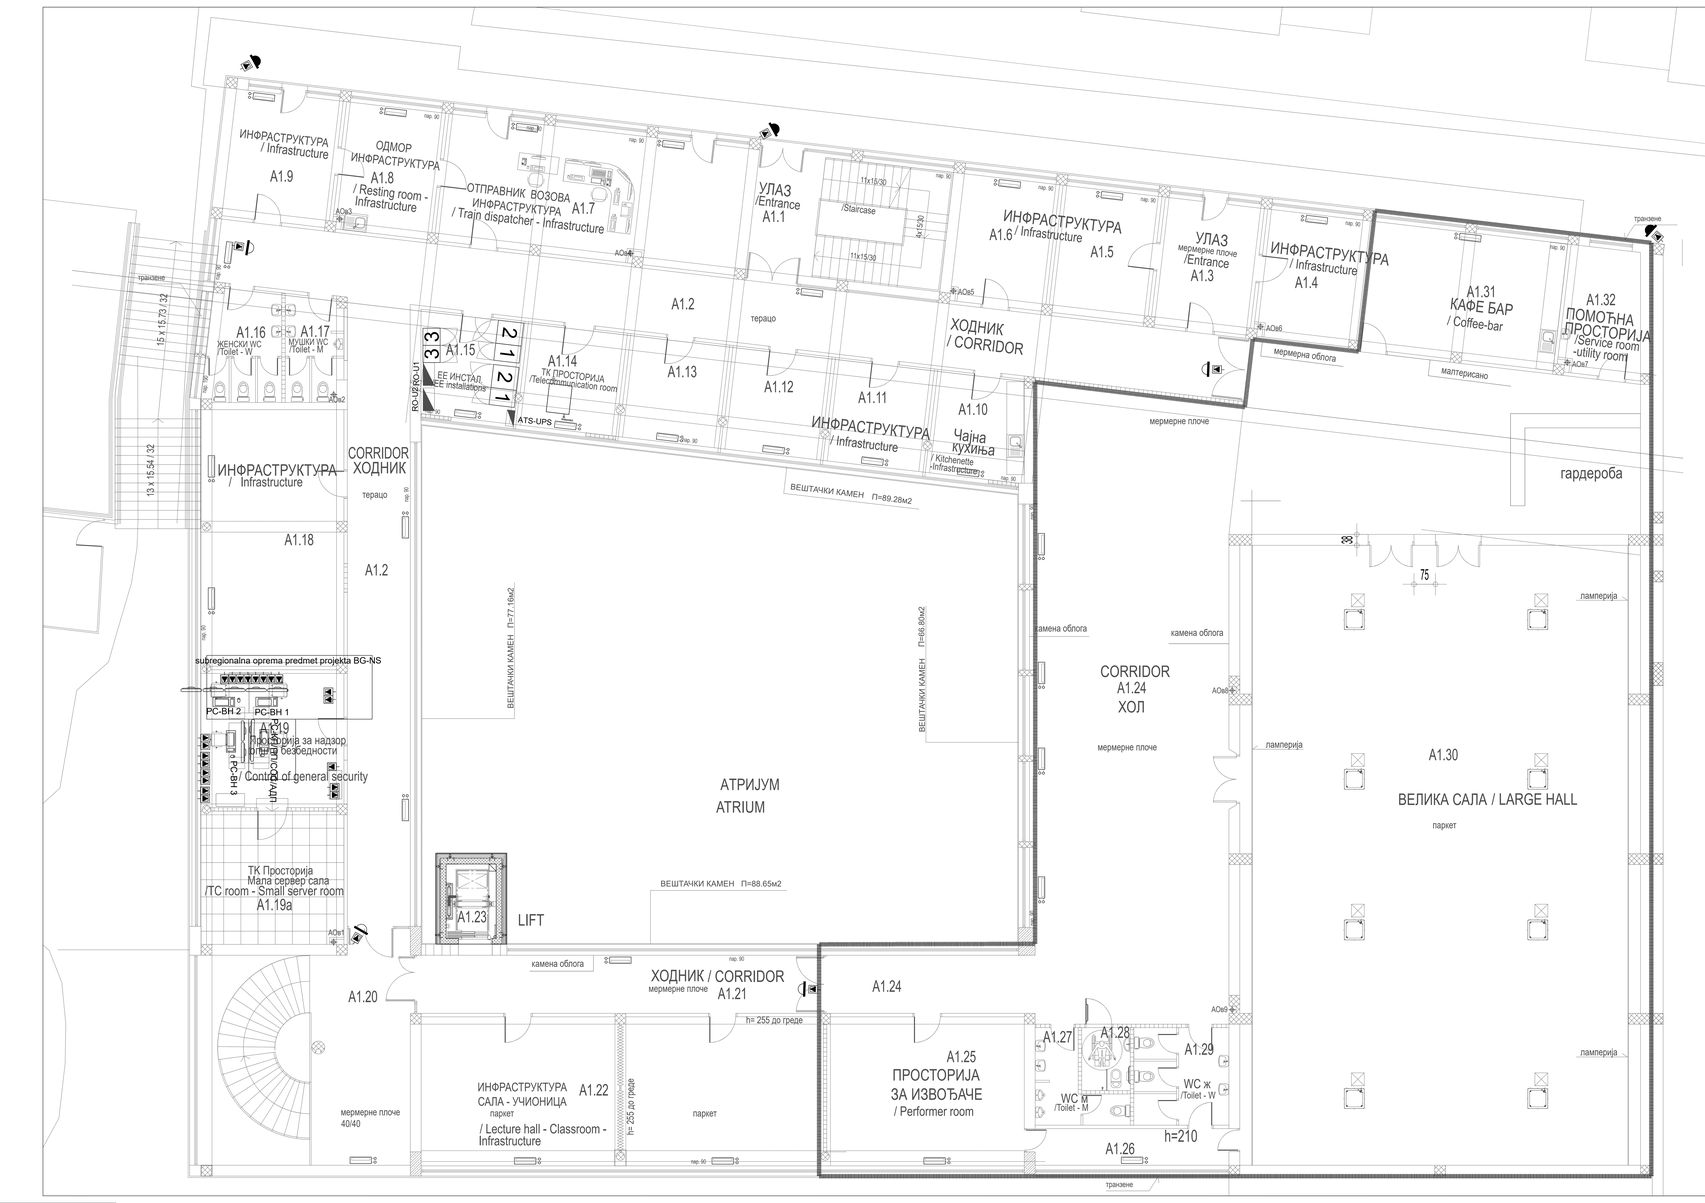

КРИЛО А1 - ОСНОВА ПРВОГ СПРАТА (НИВО ПЕРОНА) / WING A1 - FIRST FLOOR (PLATFORM LEVEL)

бр. пр. No	Намена просторије /Room allocation	Површина P (m²) / Area m2	Обим O (m) /Permitter m1	Обрада / Finishing		
				Под / floor	Зид / wall	Плафон/ceiling
A1.1	Степенишни простор /Staircase	30.58	23.24	индустријски под /Industrial floor	дисперзија /dispersion	сп. плафон /suspended ceiling
A1.2	Ходник /Corridor	129.64	122.08	индустријски под /Industrial floor	дисперзија /dispersion	сп. плафон F60 /suspended ceiling F60
A1.3	Улаз /Entrance	15.45	15.88	мермерне плоче 20/20 /marble plates 20/20	дисперзија /dispersion	дисперзија /dispersion
A1.4	Канцеларија - Инфраструктура / Office - Infrastructure	16.00	16.14	паркет /parquet	дисперзија /dispersion	дисперзија /dispersion
A1.5	Канцеларија - Инфраструктура / Office - Infrastructure	15.45	15.88	паркет /parquet	дисперзија /dispersion	дисперзија /dispersion
A1.6	Канцеларија - Инфраструктура / Office - Infrastructure	14.91	15.62	паркет /parquet	дисперзија /dispersion	дисперзија /dispersion
A1.7	Отправник возова- Инфраструктура / Train dispatcher - Infrastructure	46.82	31.06	паркет /parquet	дисперзија /dispersion	дисперзија /dispersion
A1.8	Просторија за одмор - Инфраструктура / Resting room - Infrastructure	15.45	15.88	паркет /parquet	дисперзија /dispersion	дисперзија /dispersion
A1.9	Инфраструктура / Infrastructure	16.69	16.42	паркет /parquet	дисперзија /dispersion	сп. плафон /suspended ceiling
A1.10	Чајна кухиња- Инфраструктура / Kitchenette - Infrastructure	11.82	13.77	керамичке плочице /ceramic tiles	дисп+кер.пл.h=220cm /disp.+ceramic tiles h220cm	дисперзија /dispersion
A1.11	Канцеларија - Инфраструктура / Office - Infrastructure	12.65	12.65	паркет /parquet	дисперзија /dispersion	дисперзија /dispersion
A1.12	Канцеларија - Инфраструктура / Office - Infrastructure	12.62	14.43	паркет /parquet	дисперзија /dispersion	дисперзија /dispersion
A1.13	Канцеларија - Инфраструктура / Office - Infrastructure	12.62	14.42	паркет /parquet	дисперзија /dispersion	дисперзија /dispersion
A1.14	ТК просторија /Telecommunication room	12.62	14.42	антистатик под /antistatic floor	дисперзија /dispersion	сп. плафон F90 /suspended ceiling F90
A1.15	ЕЕ инсталације /EE installations	12.51	14.28	епоксид /epoxide	дисперзија /dispersion	сп. плафон F90 /suspended ceiling F90
A1.16	Тоалет - Ж /Toilet - W	10.00	20.54	керамичке плочице /ceramic tiles	дисп+кер.пл.h=220cm /disp.+ceramic tiles h220cm	сп. плафон /suspended ceiling
A1.17	Тоалет - М /Toilet - M	7.11	16.83	керамичке плочице /ceramic tiles	дисп+кер.пл.h=220cm /disp.+ceramic tiles h220cm	сп. плафон /suspended ceiling
A1.18	Мала сала - Учионица - Инфраструктура / Lecture hall - Classroom - Infrastructure	44.79	28.66	паркет /parquet	дисперзија /dispersion	сп. плафон /suspended ceiling
A1.19	Просторија за надзор опште безбедности / Control of general security	24.05	19.91	паркет /parquet	дисперзија /dispersion	сп. плафон F90 /suspended ceiling F90
A1.19a	ТК просторија - мала сервер сала /TC room - Small server room	23.13	19.44	дупли под /raised floor	дисперзија /dispersion	сп. плафон F90 /suspended ceiling F90
A1.20	Степенишни простор /Staircase	51.41	29.06	мермерне плоче, 40/40 /marble plates, 40/40	мермерне плоче, 60/60 /marble plates, 60/60	дисперзија /dispersion
A1.21	Ходник /Corridor	28.87	32.50	мермерне плоче, 20/20 /marble plates, 20/20	дисперзија /dispersion	сп. плафон F60 /suspended ceiling F60
A1.22	Сала - учионица - Инфраструктура / Lecture hall - Classroom - Infrastructure	73.07	39.12	паркет /parquet	дисперзија /dispersion	сп. плафон /suspended ceiling
A1.23	Лифт / Passenger lift (elevator)	-	-			
A1.24	Хол / Hall	252.78	106.44	мермерне плоче, 40/40 /marble plates, 40/40	мермерне плоче, 60/60 /marble plates, 60/60	сп. плафон /suspended ceiling
A1.25	Просторија за извођаче / Performer room	35.91	24.30	паркет /parquet	дисперзија /dispersion	сп. плафон /suspended ceiling
A1.26	Ходник - веза са великом салом /Corridor - Connection with meeting room	8.67	16.10	паркет /parquet	дисперзија /dispersion	сп. плафон /suspended ceiling
A1.27	Тоалет - М /Toilet - M	7.06	15.15	керамичке плочице /ceramic tiles	дисп+кер.пл.h=220cm /disp.+ceramic tiles h220cm	сп. плафон /suspended ceiling
A1.28	Тоалет - ЛПП /Toilet - disabled persons	3.66	7.73	керамичке плочице /ceramic tiles	дисп+кер.пл.h=220cm /disp.+ceramic tiles h220cm	сп. плафон /suspended ceiling
A1.29	Тоалет - Ж /Toilet - W	11.05	21.78	керамичке плочице /ceramic tiles	дисп+кер.пл.h=220cm /disp.+ceramic tiles h220cm	сп. плафон /suspended ceiling
A1.30	Велика сала (H=6.20m) / Hall (h=6.20m)	302.42	76.38	паркет /parquet	ламперија / wood plank	сп. плафон /suspended ceiling
A1.31	Кафе-бар / Coffee-bar	30.32	23.08	керамичке плочице /ceramic tiles	дисперзија /dispersion	дисперзија /dispersion
A1.32	Помоћна просторија /Service room-utility room	11.97	14.35	ливени терацо /cast terrazzo	дисперзија /dispersion	дисперзија /dispersion
Укупна нето површина		**1302.09**	/ Total first floor NET area			

АНЕКС АН - ОСНОВА КРОВА / ANNEX AN - ROOF PLAN

Ознака крова No	Врста крова / Type of roof	Површина P (m²) / Area m2	Кровни покривач / Roof coverings
АН.Ка	Раван кров-проходан / Walkable flat roof	124.24	Асфалт / Asphalt
Укупна површина крова		**124.24**	/ Total roof area

Број / No	Датум / Date	Опис / Description
03		
02		
01		

Реализатор блока /Realizer block:

СЗАОБРАЋАЈНИ ИНСТИТУТ ЦИП, Д.О.О.
INSTITUTE OF TRANSPORTATION CIP ltd
Немањина 6; 11000 Београд, Србија
Tel+(011)3618-134; Факс:(011)3618-324; web site: www.sicip.co.rs

Организациона јединица: ЕЛЕКТРОТЕХНИКА / Organisational unit: ELECTRICAL DEPARTMENT

Одговорни пројектант за овај пројекат / Responsible designer for track alignment:
Перица Прокопијевић, дипл. инж. ел. 333 4455 03.01-152-21/13

Сарадници / Associates:
Александар Цилитовић, мастер инж. ел.
Нада Дамњановић, инж. ел.

Руководилац пројектантског тима / Design team manager:
Татјана Ковачевић, дипл.грађ.инж.

Главни пројектант / Chief designer:
др Љиљана Милић Марковић, дипл. грађ. инж.

Руководилац организационог тима / Organisation team manager:
Татјана Ковачевић, дипл.грађ.инж.

РЕПУБЛИКА СРБИЈА
ИНФРАСТРУКТУРА ЖЕЛЕЗНИЦЕ СРБИЈЕ А.Д.
Немањина 6, 11000 Београд, Република Србија










КРИЛО А2 - ОСНОВА ДРУГОГ СПРАТА
/ WING A2 - SECOND FLOOR

бр. пр. No	Намена просторије /Room allocation	Површина P (m²) / Area m2	Обим O (m) Perimeter m1	Обрада / Finishing: Под /floor	Зид /wall	Плафон Ceiling
A2.1	Степенишни простор /Staircase	35.01	26.16	индустријски под /Industrial floor	дисперзија /dispersion	сп. плафон F60 /suspended ceiling F60
A2.2	Ходник /Corridor	121.37	114.84	индустријски под /Industrial floor	дисперзија /dispersion	сп. плафон F60 /suspended ceiling F60
A2.3	Ходник /Corridor	74.71	55.41	индустријски под /Industrial floor	дисперзија /dispersion	сп. плафон F60 /suspended ceiling F60
A2.4	Помоћна просторија /Service room-utility room	3.66	7.92	цем.кошуљица /cement screed	дисперзија /dispersion	дисперзија /dispersion
A2.5	Помоћна просторија /Service room-utility room	55.51	31.99	цем.кошуљица /cement screed	дисперзија /dispersion	дисперзија /dispersion
A2.6	Помоћна просторија /Service room-utility room	11.97	14.35	цем.кошуљица /cement screed	дисперзија /dispersion	дисперзија /dispersion
A2.7	Диспечери / Train dispatchers	42.11	33.20	ПВЦ-винил /vinyl	дисперзија /dispersion	сп. плафон /suspended ceiling
A2.8	Кухиња /Kitchen	15.58	16.12	керамичке плочице /ceramic tiles	дисперзија /dispersion	сп. плафон /suspended ceiling
A2.9	Шеф оперативног одељења / Manager of operation department	19.53	18.80	ПВЦ-винил /vinyl	дисперзија /dispersion	дисперзија /dispersion
A2.10	Шеф техничког одељења / Manager of technical department	19.53	18.80	паркет /parquet	дисперзија /dispersion	дисперзија /dispersion
A2.11	Саобраћајни контролор / Traffic dispatcher	18.88	18.28	паркет /parquet	дисперзија /dispersion	дисперзија /dispersion
A2.12	Шеф ЦДУ-а /Chief of remote control centre	19.09	18.80	паркет /parquet	дисперзија /dispersion	сп. плафон F60 /suspended ceiling F60
A2.13	ЦДУ / Remote control centre	18.98	18.54	паркет /parquet	дисперзија /dispersion	сп. плафон F60 /suspended ceiling F60
A2.14	ЦДУ / Remote control centre	18.98	18.54	паркет /parquet	дисперзија /dispersion	сп. плафон F60 /suspended ceiling F60
A2.15	ЦДУ / Remote control centre	48.34	30.80	ПВЦ-винил /vinyl	дисперзија /dispersion	сп. плафон F60 /suspended ceiling F60
A2.16	Тоалет - Ж /Toilet - W	10.01	20.38	керамичке плочице /ceramic tiles	дисп+кер.пл.h=220cm /disp.+ceramic tiles h220cm	сп. плафон /suspended ceiling
A2.17	Тоалет - М /Toilet - M	7.11	16.84	керамичке плочице /ceramic tiles	дисп+кер.пл.h=220cm /disp.+ceramic tiles h220cm	сп. плафон /suspended ceiling
A2.18	ЕЕ инсталације /EE installations	12.51	14.28	антистатик под /antistatic floor	дисперзија /dispersion	сп. плафон F90 /suspended ceiling F90
A2.18a	ТК просторија /Telecommunication room	12.62	14.42	антистатик под /antistatic floor	дисперзија /dispersion	сп. плафон F90 /suspended ceiling F90
A2.19	Канцеларија - Инфраструктура / Office - Infrastructure	24.28	27.42	паркет /parquet	дисперзија /dispersion	дисперзија /dispersion
A2.20	Канцеларија - Инфраструктура / Office - Infrastructure	24.46	26.84	паркет /parquet	дисперзија /dispersion	дисперзија /dispersion
A2.21	Канцеларија - Инфраструктура / Office - Infrastructure	20.14	18.20	паркет /parquet	дисперзија /dispersion	сп. плафон /suspended ceiling
A2.22	Канцеларија - Инфраструктура / Office - Infrastructure	24.05	19.91	паркет /parquet	дисперзија /dispersion	сп. плафон /suspended ceiling
A2.23	Канцеларија - Инфраструктура / Office - Infrastructure	24.05	19.91	паркет /parquet	дисперзија /dispersion	сп. плафон /suspended ceiling
A2.24	Канцеларија - Инфраструктура / Office - Infrastructure	23.29	19.44	паркет /parquet	дисперзија /dispersion	сп. плафон /suspended ceiling
A2.25	Степенишни простор /Staircase	53.04	30.54	мермерне плоче 40/40 /marble plates, 40/40	мермерне плоче 60/60 /marble plates, 60/60	сп. плафон F60 /suspended ceiling F60
A2.26	Ходник /Corridor	60.22	62.01	индустријски под /Industrial floor	дисперзија /dispersion	сп. плафон F60 /suspended ceiling F60
A2.27	Лифт /Passenger lift (elevator)	-	-			
A2.28	Канцеларија - Инфраструктура / Office - Infrastructure	35.92	24.35	паркет /parquet	дисперзија /dispersion	дисперзија /dispersion
A2.29	Канцеларија - Инфраструктура / Office - Infrastructure	18.51	17.67	паркет /parquet	дисперзија /dispersion	дисперзија /dispersion
A2.30	Канцеларија - Инфраструктура / Office - Infrastructure	17.41	17.20	паркет /parquet	дисперзија /dispersion	дисперзија /dispersion
A2.31	Канцеларија - Инфраструктура / Office - Infrastructure	35.91	24.30	паркет /parquet	дисперзија /dispersion	дисперзија /dispersion
A2.32	Тоалет - М /Toilet - M	11.45	24.35	керамичке плочице /ceramic tiles	дисп. + кер.плочице /dispersion+ceramic tiles	дисперзија /dispersion
A2.33	Тоалет - Ж /Toilet - W	13.00	26.79	керамичке плочице /ceramic tiles	дисп. + кер.плочице /dispersion+ceramic tiles	дисперзија /dispersion
A2.33a	Просторија за чишћење / Cleaning room	2.14	5.87	керамичке плочице /ceramic tiles	дисперзија /dispersion	дисперзија /dispersion
A2.34	Чајна кухиња / Kitchenette	3.68	7.68	керамичке плочице /ceramic tiles	дисп. + кер.плочице /dispersion+ceramic tiles	дисперзија /dispersion
A2.35	Канцеларија - Инфраструктура / Office - Infrastructure	13.38	15.06	паркет /parquet	дисперзија /dispersion	дисперзија /dispersion
A2.36	Канцеларија - Инфраструктура / Office - Infrastructure	30.89	23.08	паркет /parquet	дисперзија /dispersion	дисперзија /dispersion
A2.37	Канцеларија - Инфраструктура / Office - Infrastructure	13.38	15.06	паркет /parquet	дисперзија /dispersion	дисперзија /dispersion
A2.38	Канцеларија - Инфраструктура / Office - Infrastructure	31.24	23.12	паркет /parquet	дисперзија /dispersion	дисперзија /dispersion
Укупна нето површина		**1045.93**	/ Total second floor NET area			

Број / No.	Датум / Date	Опис / Description
03		
02		
01		

Резервисано поље / Reservation block

САОБРАЋАЈНИ ИНСТИТУТ ЦИП, д.о.о.
INSTITUTE OF TRANSPORTATION CIP ltd
Немањина 6; 11000 Београд, Србија
Тел.011/3618-134; Факс:011/3618-324; web site: www.sicip.co.rs

Организациона јединица: **ЕЛЕКТРОТЕХНИКА** / Organisational unit: ELECTRICAL DEPARTMENT

Одговорни пројектант за део/е пројекта / Responsible designer for track alignment
Перунка Прокопијевић, дипл. инж. ел.
лиценца број / licence No.
353 4455 03 07-150-21313

Сарадници / Associates:
Александар Цветковић, мастер инж. ел.
Надја Даниловић, инж. ел.

Руководилац интерног контроле / Internal control
Татјана Ковачевић, дипл.инж.ел.

Главни пројектант / Chief designer
др Љиљана Живић Марковић, дипл. грађ. инж.

Руководилац организационе јединице
Татјана Ковачевић, дипл.инж.ел.

Инвеститор / Investor:
ЖЕЛЕЗНИЦЕ СРБИЈЕ АД
ЖЕЛЕЗНИЧКА ИНФРАСТРУКТУРА
Немањина 6, 11000 Београд, Србија

Објекат / Structure:

10.2. FIRE ALARM SYSTEM AND SYSTEMS OF TECHNICAL PROTECTION - LOCATION NOVI KAO

Назив пројекта / Project name:
ПРОЈЕКАТ ЗА ИЗВОЂЕЊЕ / Design for construction

Назив цртежа / Drawing:
Распоред опреме зграда А - основа другог спрата / Layout of equipment buildings A - second floor plan

Размера / Scale: 1:50

Број пројекта / Project No.: 2020-250-КЛЕ-5/4.2-LD

Број цртежа / Drawing No.: **21 3122**

Датум / Date: **ЈУН 2022**

Фаза / Phase: **ПЗИ ОFC**

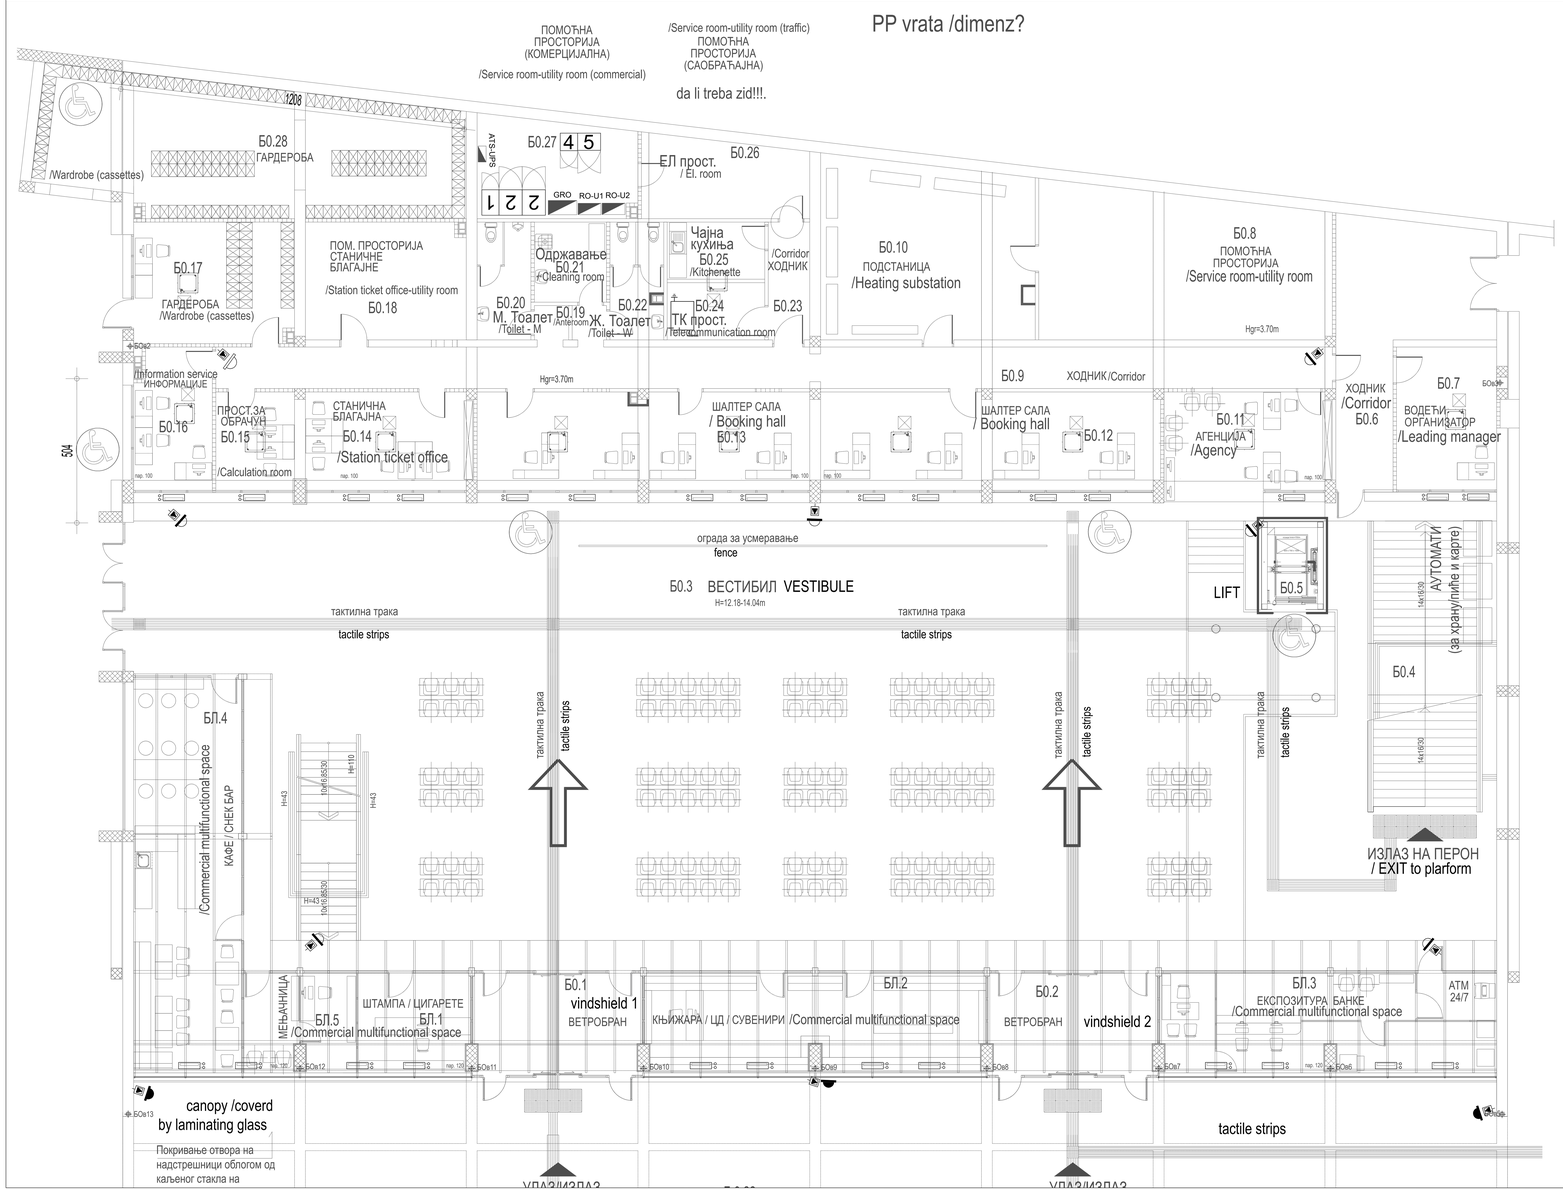

КРИЛО Б0 - ОСНОВА ПРИЗЕМЉА / WING Б0- GROUND FLOOR

бр. пр. No	Намена просторије /Room allocation	Површина P (m²) / Area m2	Обим O (m) /Perimetal m1	Обрада / Finishing		
				Под / floor	Зид / wall	Плафон/ceiling
Б0.1	Ветробран /Windshield	20.90	19.75	мермерне плоче /marble plates	стаклена преграда /glass partition	сп. плафон /suspended ceiling
Б0.2	Ветробран /Windshield	20.90	19.75	мермерне плоче /marble plates	стаклена преграда /glass partition	сп. плафон /suspended ceiling
Б0.3	Вестибил (H=12.18-14.04m) /Vestibule (H=12.18-14.04m)	757.32	129.25	мермерне плоче /marble plates	мермерне плоче 40/60 /marble plates 40/60	перфорирани алу. лим / perforated al.sheet
БЛ.1	Комерцијални - муптифункционални простор /Commercial multifunctional space	13.58	14.85	мермерне плоче /marble plates	монтажна преграда /prefabricated partition	сп. плафон /suspended ceiling
БЛ.2	Комерцијални - муптифункционални простор /Commercial multifunctional space	40.92	32.77	мермерне плоче /marble plates	монтажна преграда /prefabricated partition	сп. плафон /suspended ceiling
БЛ.3	Комерцијални - муптифункционални простор /Commercial multifunctional space	40.53	32.47	мермерне плоче /marble plates	монтажна преграда /prefabricated partition	сп. плафон /suspended ceiling
БЛ.4	Комерцијални - муптифункционални простор /Commercial multifunctional space	53.62	35.76	мермерне плоче /marble plates	монтажна преграда /prefabricated partition	сп. плафон /suspended ceiling
БЛ.5	Комерцијални - муптифункционални простор /Commercial multifunctional space	13.36	16.80	мермерне плоче /marble plates	монтажна преграда /marble plates	сп. плафон /suspended ceiling
Б0.4	Степениште /Staircase	40.00	28.73	мермерне плоче /marble plates	мермерне плоче /marble plates	перфорирани алу лим / perforated al.sheet
Б0.5	Лифт /Lift	4.65	8.82	-	-	-
Б0.6	Ходник /Corridor	33.62	29.99	индустријски под /industrial floor	дисперзија /dispersion	сп. плафон /suspended ceiling
Б0.7	Водећи организатор /Leading manager	17.47	16.98	индустријски под /industrial floor	дисперзија /dispersion	сп. плафон /suspended ceiling
Б0.8	Помоћна просторија /Service room-utility room	51.85	30.70	цем. кошуљица /cement screed	дисперзија /dispersion	сп. плафон F60 /suspended ceiling F60
Б0.9	Ходник /Corridor	56.38	81.88	индустријски под /industrial floor	дисперзија /dispersion	сп. плафон /suspended ceiling
Б0.10	Подстаница /Heating substation	45.79	27.26	цем. кошуљица /cement screed	дисперзија /dispersion	сп. плафон F60 /suspended ceiling F60
Б0.12	Шалтер сала / Booking hall	40.47	31.88	пвц-винил под /vinyl	дисперзија /dispersion	сп. плафон /suspended ceiling
Б0.13	Шалтер сала / Booking hall	39.74	31.36	пвц-винил под /vinyl	дисперзија /dispersion	сп. плафон /suspended ceiling
Б0.14	Станична благајна /Station ticket office	20.07	18.64	пвц-винил под /vinyl	дисперзија /dispersion	сп. плафон /suspended ceiling
Б0.15	Просторија за обрачун /Calculation room	9.46	12.38	пвц-винил под /vinyl	дисперзија /dispersion	сп. плафон /suspended ceiling
Б0.16	Информације /Information service	13.78	15.52	пвц-винил под /vinyl	дисперзија /dispersion	сп. плафон /suspended ceiling
Б0.17	Гардероба /Wardrobe	23.87	19.74	пвц-винил под /vinyl	дисперзија /dispersion	сп. плафон /suspended ceiling
Б0.18	Помоћна просторија станичне благајне /Station ticket office-utility room	23.14	19.48	пвц-винил под /vinyl	дисперзија /dispersion	сп. плафон /suspended ceiling
Б0.19	Претпростор /Anteroom	3.02	7.44	кер. плочице /ceramic tiles	кер.плочице /ceramic tiles	сп. плафон /suspended ceiling
Б0.20	Тоалет - М /Toilet - M	7.62	15.35	кер. плочице /ceramic tiles	кер.плочице /ceramic tiles	сп. плафон /suspended ceiling
Б0.21	Одржавање / Cleaning room	7.05	10.64	кер. плочице /ceramic tiles	кер.плочице /ceramic tiles	сп. плафон /suspended ceiling
Б0.22	Тоалет - Ж /Toilet - W	7.62	15.43	кер. плочице /ceramic tiles	кер.плочице /ceramic tiles	сп. плафон /suspended ceiling
Б0.23	Ходник /Corridor	5.97	11.14	кер. плочице /ceramic tiles	дисперзија /dispersion	сп. плафон /suspended ceiling
Б0.24	ТК просторија /Telecommunication room	6.82	10.82	антистатик под /antistatic floor	дисперзија /dispersion	сп. плафон /suspended ceiling
Б0.25	Чајна кухиња /Kitchenette	6.82	10.82	кер. плочице /ceramic tiles	дисперзија /dispersion	сп. плафон /suspended ceiling
Б0.26	Помоћна просторија (саобраћајна) /Service room-utility room (traffic)	15.83	17.18	индустријски под /industrial floor	дисперзија /dispersion	сп. плафон /suspended ceiling
Б0.27	Помоћна просторија (комерцијална) /Service room-utility room (commercial)	18.98	18.03	индустријски под /industrial floor	дисперзија /dispersion	сп. плафон /suspended ceiling
Б0.28	Гардероба (касете) /Wardrobe (cassettes)	64.84	42.84	кер. плочице /ceramic tiles	дисперзија /dispersion	сп. плафон /suspended ceiling

Број / No	Датум / Date	Опис / Description
03		
02		
01		

САОБРАЋАЈНИ ИНСТИТУТ ЦИП д.о.о.
INSTITUTE OF TRANSPORTATION CIP ltd
Немањина 6; 11000 Београд, Србија
Tel.:011/3618-134; Факс:011/3618-324; web site: www.sicip.co.rs

Организациона јединица: ЕЛЕКТРОТЕХНИКА / Organisational unit: ELECTRICAL DEPARTMENT

Одговорни пројектант за део пројекта / Responsible designer for track alignment

Перица Прокопијевић, дипл. инж. ел.
лиценца број / licence No 353 4455 03.07-152-21213

Сарадници / Associates

Александар Цветковић, мастер инж. ел.
Нада Давидовић, инж. ел.

Главни пројектант / Chief designer
др Зоњана Жикић Марковић, дипл. грађ. инж.

Руководилац организационе јединице
Татјана Ковачевић, дипл.грађ.инж.

Ревизија / Revision

Ревизиони инжењер / Revision engineer
Татјана Ковачевић, дипл.грађ.инж.

РЕПУБЛИКА СРБИЈА
МИНИСТАРСТВО ИНФРАСТРУКТУРЕ И ЕНЕРГЕТИКЕ
ИНФРАСТРУКТУРА ЖЕЛЕЗНИЦЕ СРБИЈЕ а.д.
Немањина 6, 11000 Београд, Србија



Део пројекта / Part of design
ЕЛ.2 - ДОЈАВА ПОЖАРА И СИСТЕМИ ТЕХНИЧКЕ ЗАШТИТЕ /
EL.2 - FIRE ALARM SYSTEM AND SYSTEMS OF TECHNICAL PROTECTION - LOCATION NOT EXEC

Врста пројекта / Kind of design

Размера / Scale
1:50

Датум / Date
01.2022

Број пројекта / Project No
2020-250-ЈЕ/ЕЛ-5/4.2-LEO

Број листа / Drawing No
ЕЛ.2.4/1

Интерна ознака документа / Internal control
Татјана Ковачевић, дипл.грађ.инж.

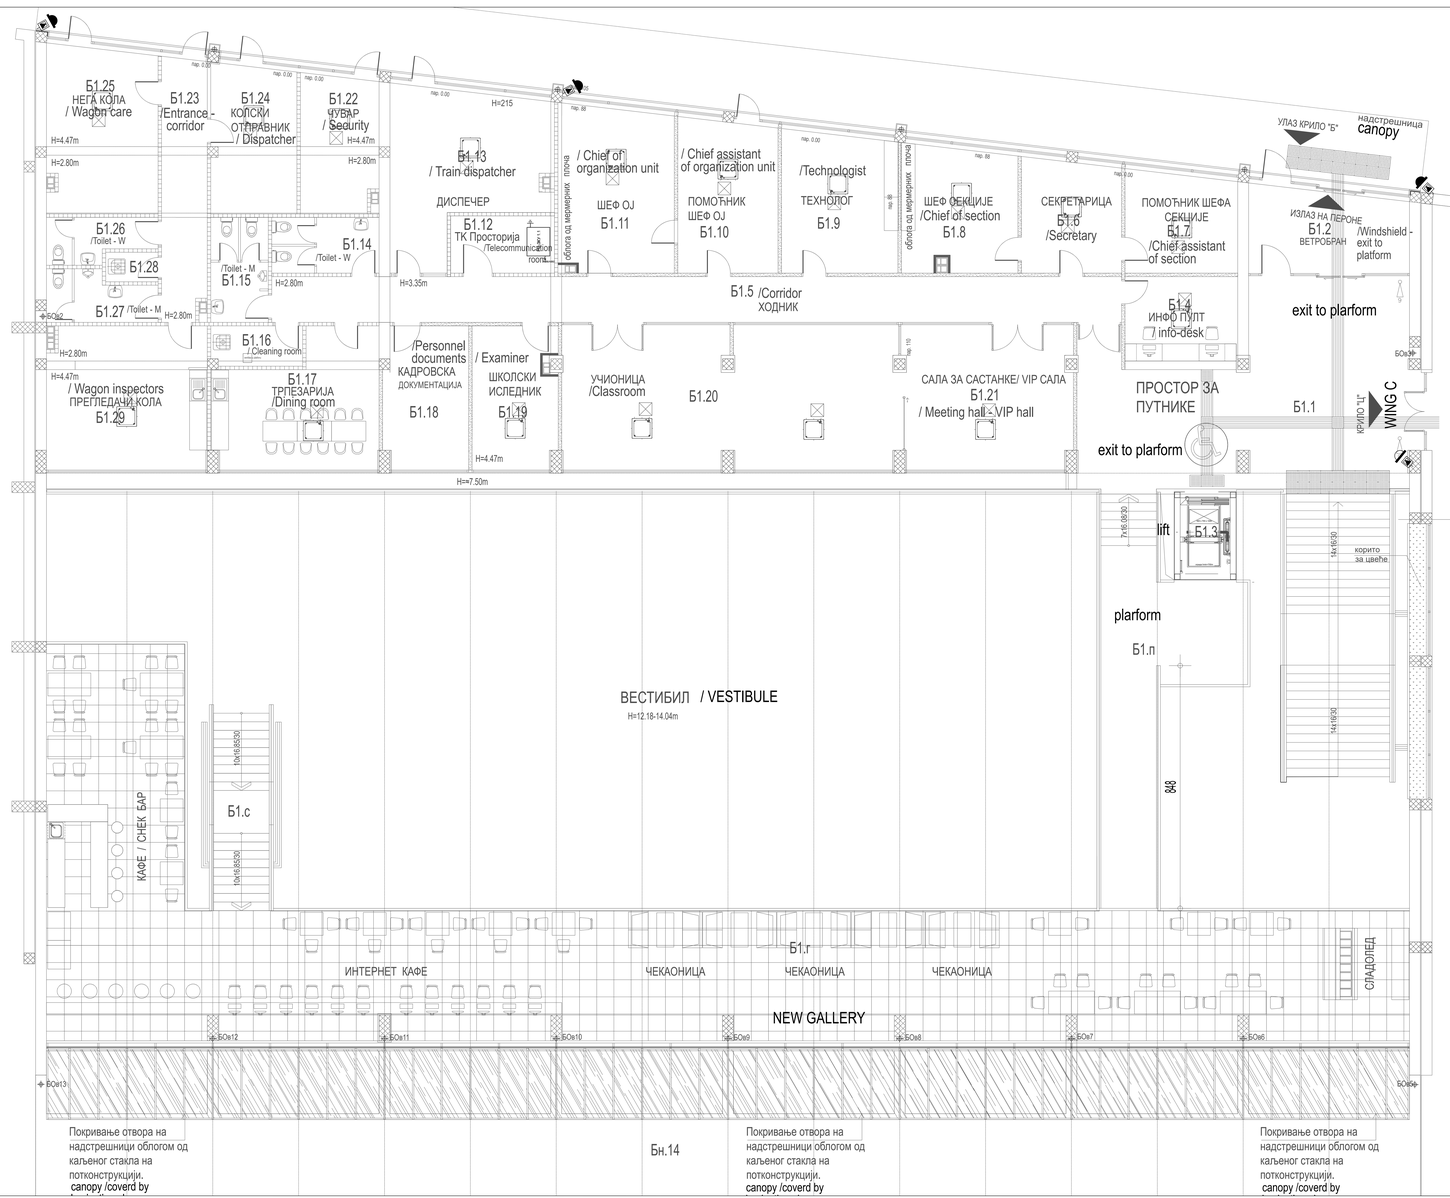

КРИЛО "Ц"

КРИЛО Б1 - ОСНОВА ПРВОГ СПРАТА / WING B1 - FIRST FLOOR

бр. пр. No	Намена просторије /Room allocation	Површина P (m²) / Area m2	Обим O (m) /Perimetar m1	Обрада / Finishing		
				Под / floor	Зид / wall	Плафон /ceiling
Б1.1	Хол- галерија /Hall - gallery	72.85	42.68	мермерне плоче /marble plates	мермерне плоче 40/60 /marble plates 40/60	сп. плафон /suspended ceiling
Б1.2	Ветробран - излаз на перон /Windshield - exit to platform	15.93	16.95	мермерне плоче /marble plates	мермерне плоче /marble plates	сп. плафон /suspended ceiling
Б1.3	Лифт / Passenger lift (elevator)					
Б1.4	Инфо-пулт / info-desk	12.80	14.38	мермерне плоче /marble plates	мермерне плоче /marble plates	сп. плафон /suspended ceiling
Б1.5	Ходник /Corridor	47.50	62.58	мермерне плоче /marble plates	мермерне плоче /marble plates	сп. плафон /suspended ceiling
Б1.6	Секретарица /Secretary	13.57	14.78	мермерне плоче /marble plates	мермерне плоче /marble plates	сп. плафон /suspended ceiling
Б1.7	Шеф секције /Chief of section	13.51	14.76	мермерне плоче /marble plates	дисперзија /dispersion	сп. плафон /suspended ceiling
Б1.8	Помоћник шефа секције /Chief assistant of section	17.03	16.55	мермерне плоче /marble plates	дисперзија /dispersion	сп. плафон /suspended ceiling
Б1.9	Технолог /Technologist	19.03	17.56	мермерне плоче /marble plates	дисперзија /dispersion	сп. плафон /suspended ceiling
Б1.10	Помоћник шефа ОЈ /Chief assistant of organization unit	18.49	17.58	мермерне плоче /marble plates	дисперзија /dispersion	сп. плафон /suspended ceiling
Б1.11	Шеф ОЈ /Chief of organization unit	23.30	19.62	мермерне плоче /marble plates	дисперзија /dispersion	сп. плафон /suspended ceiling
Б1.12	ТК Просторија /Telecommunication room	7.26	11.26	антистатик под /antistatic floor	дисперзија /dispersion	сп. плафон /suspended ceiling
Б1.13	Диспечер / Train dispatcher	28.36	24.17	мермерне плоче /marble plates	дисперзија /dispersion	сп. плафон /suspended ceiling
Б1.14	Тоалет - Ж /Toilet - W	7.17	15.50	керамичке плочице /ceramic tiles	керамичке плочице /ceramic tiles	сп. плафон /suspended ceiling
Б1.15	Тоалет - М /Toilet - M	7.22	16.16	керамичке плочице /ceramic tiles	керамичке плочице /ceramic tiles	сп. плафон /suspended ceiling
Б1.16	Просторија за одржавање / Cleaning room	4.46	9.24	керамичке плочице /ceramic tiles	керамичке плочице /ceramic tiles	сп. плафон /suspended ceiling
Б1.17	Трпезарија /Dining room	24.36	21.84	керамичке плочице /ceramic tiles	дисперзија /dispersion	сп. плафон /suspended ceiling
Б1.18	Кадровска документација /Personnel documents	14.59	16.10	мермерне плоче /marble plates	дисперзија /dispersion	сп. плафон /suspended ceiling
Б1.19	Школски исследник / Examiner	14.90	16.62	мермерне плоче /marble plates	дисперзија /dispersion	сп. плафон /suspended ceiling
Б1.20	Учионица /Classroom	59.00	38.81	мермерне плоче /marble plates	дисперзија /dispersion	сп. плафон /suspended ceiling
Б1.21	Сала за састанке - VIP сала / Meeting hall - VIP hall	29.59	22.44	мермерне плоче /marble plates	дисперзија /dispersion	сп. плафон /suspended ceiling
Б1.22	Чувар / Security	13.16	15.09	индустријски под /industrial floor	дисперзија /dispersion	сп. плафон /suspended ceiling
Б1.23	Улаз - ходник / Entrance - corridor	14.72	21.63	индустријски под /industrial floor	дисперзија /dispersion	сп. плафон /suspended ceiling
Б1.24	Колски отправник / Dispatcher	15.36	16.83	индустријски под /industrial floor	дисперзија /dispersion	сп. плафон /suspended ceiling
Б1.25	Нега кола / Wagon care	22.43	19.33	индустријски под /industrial floor	дисперзија /dispersion	сп. плафон /suspended ceiling
Б1.26	Тоалет - Ж /Toilet - W	5.35	13.10	керамичке плочице /ceramic tiles	керамичке плочице /ceramic tiles	сп. плафон /suspended ceiling
Б1.27	Тоалет - М /Toilet - M	6.11	13.90	керамичке плочице /ceramic tiles	керамичке плочице /ceramic tiles	сп. плафон /suspended ceiling
Б1.28	Просторија за одржавање / Cleaning room	1.89	5.72	керамичке плочице /ceramic tiles	керамичке плочице /ceramic tiles	сп. плафон /suspended ceiling
Б1.29	Прегледачи кола / Wagon inspectors	28.33	21.32	индустријски под /industrial floor	дисперзија /dispersion	сп. плафон /suspended ceiling
Б1.г	Нова галерија / Gallery - new	218.07	121.15	гранитна керамика / granite ceramics		сп. плафон /suspended ceiling
Б1.п	Пасарела / Indoor crossing footbridge - new	41.22	39.53	гранитна керамика / granite ceramics		сп. плафон /suspended ceiling
Б1.с	Ново степениште /Staircase - new	15.01	18.59	гранитна керамика / granite ceramics		сп. плафон /suspended ceiling
Укупна нето површина		832.57	/ Total first floor NET area			

НАДСТРЕШНИЦЕ / CANOPY

Бн.14	Надстрешница над улазом у објекат /canopy - entrance to building	244.30	-	мермерне плоче 40/40 /marble plates, 40/40	мермерне плоче /marble plates	сп. плафон /suspended ceiling
Укупна отворена површина		244.30	/ Total area of open spaces			

ПОВРШИНА - ПРВИ СПРАТ / FIRST FLOOR AREA	Површина / Area P(m²)
Укупна нето површина КРИЛА Б1 / WING Б1 -Total first floor NET area	832.57
Укупна бруто површина КРИЛА Б1 / WING Б1 - Total first floor GROSS area	1588.61

03			
02			
01			
Број / No.	Датум / Date	Опис / Description	

Реализатор блока /Realizer block:

ЦИП
САОБРАЋАЈНИ ИНСТИТУТ ЦИП, Д.О.О.
INSTITUTE OF TRANSPORTATION CIP ltd
Немањина 6; 11000 Београд, Србија
Тел:011/3618-134; Факс:011/3618-324; web site: www.sicip.co.rs

Организациона јединица: ЕЛЕКТРОТЕХНИКА / Organisational unit: ELECTRICAL DEPARTMENT

Одговорни пројектант за део/ Responsible designer for track alignment
Перунка Прокопијевић, дипл.инж.маш. /
Перунка Прокопијевић, дипл.инж.маш.
ИКС 4455 03.07-102-21/13

Сарадници / Associates:
Александар Цветковић, мастер инж. ел.
Нађа Данојловић, инж. ел.

Руководилац пројекта / Project manager:
Татјана Ковачевић, дипл.инж.ел.
Главни пројектант / Chief designer:
др Зољана Жикић Мршковић, дипл. инж. маш.
Руководилац организационе јединице:
Татјана Ковачевић, дипл.инж.ел.

Републички грађевински инспектор / Republic construction inspector:
ЈП ИНФРАСТРУКТУРА ЖЕЛЕЗНИЦЕ СРБИЈЕ а.д.
Немањина 6, 11000 Београд, Србија
Број: 351-00-00001/2019-01/1 од 01.01.2019. године

Општина / Municipality:

Врста документације / Type of documentation:
ПГД - ГЛАВНИ ПРОЈЕКАТ / MAIN DESIGN

Део пројекта / Part of Design:


Врста техничке документације / Type of technical documentation:
ПГД / MAIN DESIGN

Назив документације / Name of documentation:
ГРАФИЧКИ ДЕО ПГД / GRAPHIC PART OF MAIN DESIGN

Број пројекта / Project No.: 2020-250-КЛЕ-БЛ-2 ЦИП
Број техничке документације / Technical documentation No.: ПГД / MAIN DESIGN
Број графичког прилога / Graphic appendix No.: 1
Датум / Date: јул 2020

Размера / Scale: 1:50

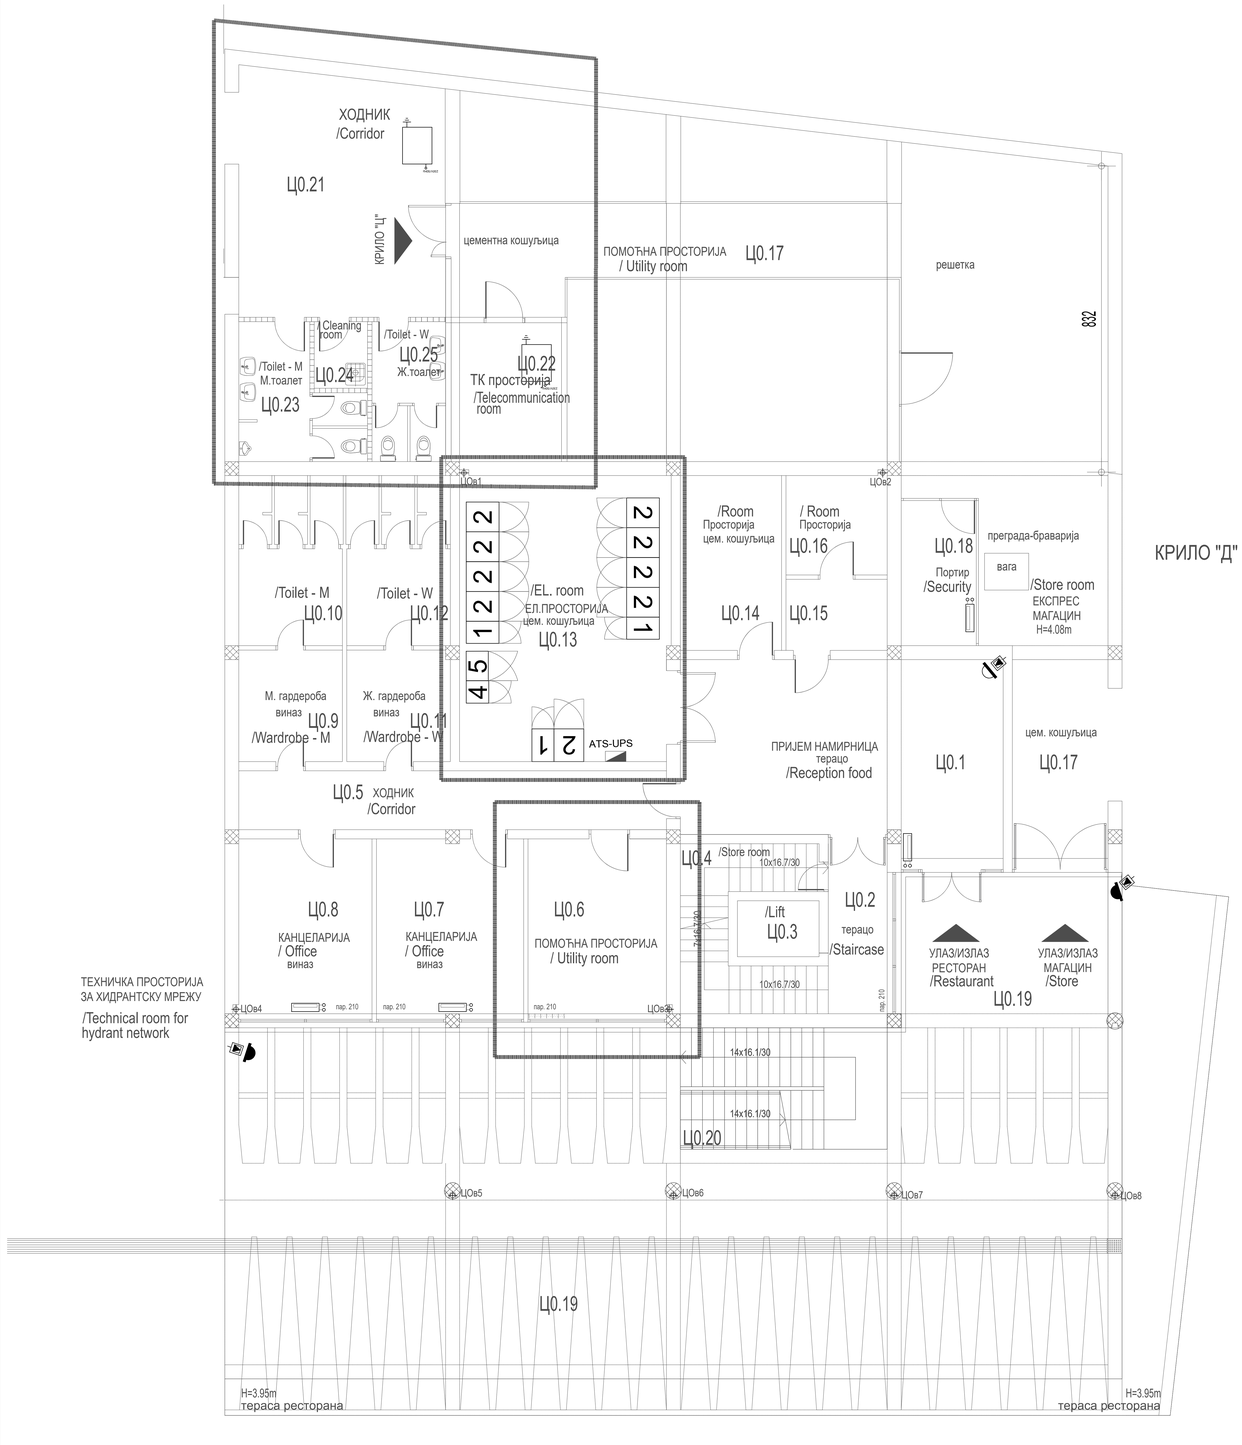

КРИЛО "Д"

КРИЛО Ц0 - ОСНОВА ПРИЗЕМЉА / WING Ц0- GROUND FLOOR

бр. пр. No	Намена просторије /Room allocation	Површина P (m²) / Area m2	Обим O (m) /Perimetar m1	Обрада / Finishing		
				Под / floor	Зид / wall	Плафон/ceiling
Ц0.1	Пријем намирница /Reception food	44.24	29.20	терацо / terrazzo	масна боја+ дисперзија /oily paint + dispersion	сп. плафон F60 /suspended ceiling F60
Ц0.2	Степенишни простор /Staircase	7.66	12.78	терацо / terrazzo	масна боја+ дисперзија /oily paint + dispersion	дисперзија /dispersion
Ц0.3	Лифт /Lift	-	-	-	-	-
Ц0.4	Остава /Store room	7.53	14.18	терацо / terrazzo	масна боја+ дисперзија /oily paint + dispersion	дисперзија /dispersion
Ц0.5	Ходник /Corridor	18.59	26.44	терацо / terrazzo	масна боја+ дисперзија /oily paint + dispersion	дисперзија /dispersion
Ц0.6	Тех. просторија за хидрантску мрежу /Technical room for hydrant network	17.86	17.02	епоксид / epoxide	дисперзија /dispersion	сп. плафон F90 /suspended ceiling F90
Ц0.7	Канцеларија / Office	19.00	17.50	виниз /vinyl	дисперзија /dispersion	дисперзија /dispersion
Ц0.8	Канцеларија / Office	17.20	16.74	виниз /vinyl	дисперзија /dispersion	дисперзија /dispersion
Ц0.9	М. гардероба /Wardrobe - M	8.53	11.69	виниз /vinyl	кер.плочице /ceramic tiles	дисперзија /dispersion
Ц0.10	М. тоалет /Toilet - M	13.12	14.92	кер.плочице /ceramic tiles	кер.плочице /ceramic tiles	дисперзија /dispersion
Ц0.11	Ж. гардероба /Wardrobe - W	8.53	11.69	виниз /vinyl	кер.плочице /ceramic tiles	дисперзија /dispersion
Ц0.12	Ж. тоалет /Toilet - W	13.12	14.92	кер.плочице /ceramic tiles	кер.плочице /ceramic tiles	дисперзија /dispersion
Ц0.13	Ел.просторија /El. room	44.68	27.04	цем.кошуљица /cement screed	дисперзија /dispersion	сп. плафон F90 /suspended ceiling F90
Ц0.14	Просторија /Room	13.06	15.00	цем.кошуљица /cement screed	дисперзија /dispersion	дисперзија /dispersion
Ц0.15	Просторија /Room	5.31	9.36	цем.кошуљица /cement screed	дисперзија /dispersion	дисперзија /dispersion
Ц0.16	Просторија /Room	7.43	10.90	цем.кошуљица /cement screed	дисперзија /dispersion	дисперзија /dispersion
Ц0.17	Експрес магацин /Store room	195.69	84.26	цем.кошуљица /cement screed	дисперзија /dispersion	дисперзија /dispersion
Ц0.18	Портир /Security	8.04	11.96	цем.кошуљица /cement screed	дисперзија /dispersion	дисперзија /dispersion
Ц0.21	Ходник /Corridor	28.21	26.18	кер.плочице /ceramic tiles	дисперзија /dispersion	сп. плафон F60 /suspended ceiling F60
Ц0.22	ТК просторија /Telecommunication room	8.86	11.93	антистатик под /antistatic floor	дисперзија /dispersion	сп. плафон F90 /suspended ceiling F90
Ц0.23	М. тоалет /Toilet - M	10.10	19.54	кер.плочице /ceramic tiles	кер.плочице /ceramic tiles	сп. плафон /suspended ceiling
Ц0.24	Просторија за одржавање / Cleaning room	2.62	6.52	кер.плочице /ceramic tiles	кер.плочице /ceramic tiles	сп. плафон /suspended ceiling
Ц0.25	Ж. тоалет /Toilet - W	7.45	15.83	кер.плочице /ceramic tiles	кер.плочице /ceramic tiles	сп. плафон /suspended ceiling
Укупна нето површина		506.82	/ Total ground floor NET area			

ОТВОРЕНЕ ПОВРШИНЕ /OPEN SPACES

Ц0.19	Трем - улаз у објекат КРИЛО Ц / Porch	262.80	76.96	камене плоче /stone plates	-	сп. плафон /suspended ceiling
Ц0.20	Спољно степениште /External staircase			мермерне плоче /marble plates	-	-
Укупна отворена површина		262.80	/ Total area of open spaces			

ПОВРШИНА - ПРИЗЕМЉЕ /GROUND FLOOR AREA	Површина / Area m2 P(m²)
Укупна нето површина КРИЛА Ц0 / WING Ц0 -Total ground floor NET area	506.82
Укупна бруто површина КРИЛА Ц0 / WING Ц0 -Total ground floor GROSS area	588.26

03		
02		
01		
Број / No.	Датум / Date	Опис / Description

Ревизиони блок /Revision block:

САОБРАЋАЈНИ ИНСТИТУТ ЦИП, д.о.о.
INSTITUTE OF TRANSPORTATION CIP ltd
Немањина 6; 11000 Београд, Србија
Тел:011/3618-134; Факс:011/3618-324; web site: www.sicip.co.rs

Организациона јединица: **ЕЛЕКТРОТЕХНИКА** / Organisational unit: ELECTRICAL DEPARTMENT

Одговорни пројектант за праћ трасе: / Responsible designer for track alignment:
Перица Прокопијевић, дипл. инж. ел
Лиценца број / licence No
353 4455 03.07-150-213/12

Сарадници / Associates:
Александар Целетовић, мастер инж. ел.
Нада Дамњановић, инж. ел.

Инвеститор / Investor:
ИНФРАСТРУКТУРА ЖЕЛЕЗНИЦЕ СРБИЈЕ АД
Железничка станица Београд Центар
Немањина 11, Београд, Савски венац

Објекат / Structure:
ПРУГА БЕОГРАД - СУБОТИЦА - ДРЖАВНА ГРАНИЦА (ЖЕВЕЉА) - ДЕОНИЦА ПРУГЕ НОВИ САД - СУБОТИЦА - ДРЖАВНА ГРАНИЦА (ЖЕВЕЉА)
BELGRADE - SUBOTICA - STATE BORDER (KELEBIA) RAILWAY LINE
SECTION: "NOVI SAD - SUBOTICA - STATE BORDER (KELEBIA)"

Део пројекта / Part of Design:
М5.2 ДЕЛИМА ПОМОЋА И СИСТЕМИ ТЕХНИЧКЕ ЗАШТИТЕ - ЛОКАЦИЈА НОВИ САД
M5.2 - FIRE ALARM SYSTEM AND SYSTEMS OF TECHNICAL PROTECTION - LOCATION NOVI SAD

Унутрашња контрола / Internal control:
Татјана Кнежевић дипл.инж.ел.

Главни пројектант / Chief designer:
др Љиљана Милорадовић, дипл. грађ. инж.

Руководилац организационе јединице / Manager of organization unit:
Татјана Кнежевић дипл.инж.ел.

Цртеж / Drawing:
Основа приземља крило Ц - основа призмелља - система видео надзора
Station building - base of the ground floor - video surveillance system

Размера / Scale:
1:50

Врста пројекта / Project Status: **ИДЕЈНИ ПРОЈЕКАТ**
Датум / Date: **01.2022.**
Цртеж бр. / Drawing No.: **2020-250-Е/ЕЕ-5/6.2-1/07**

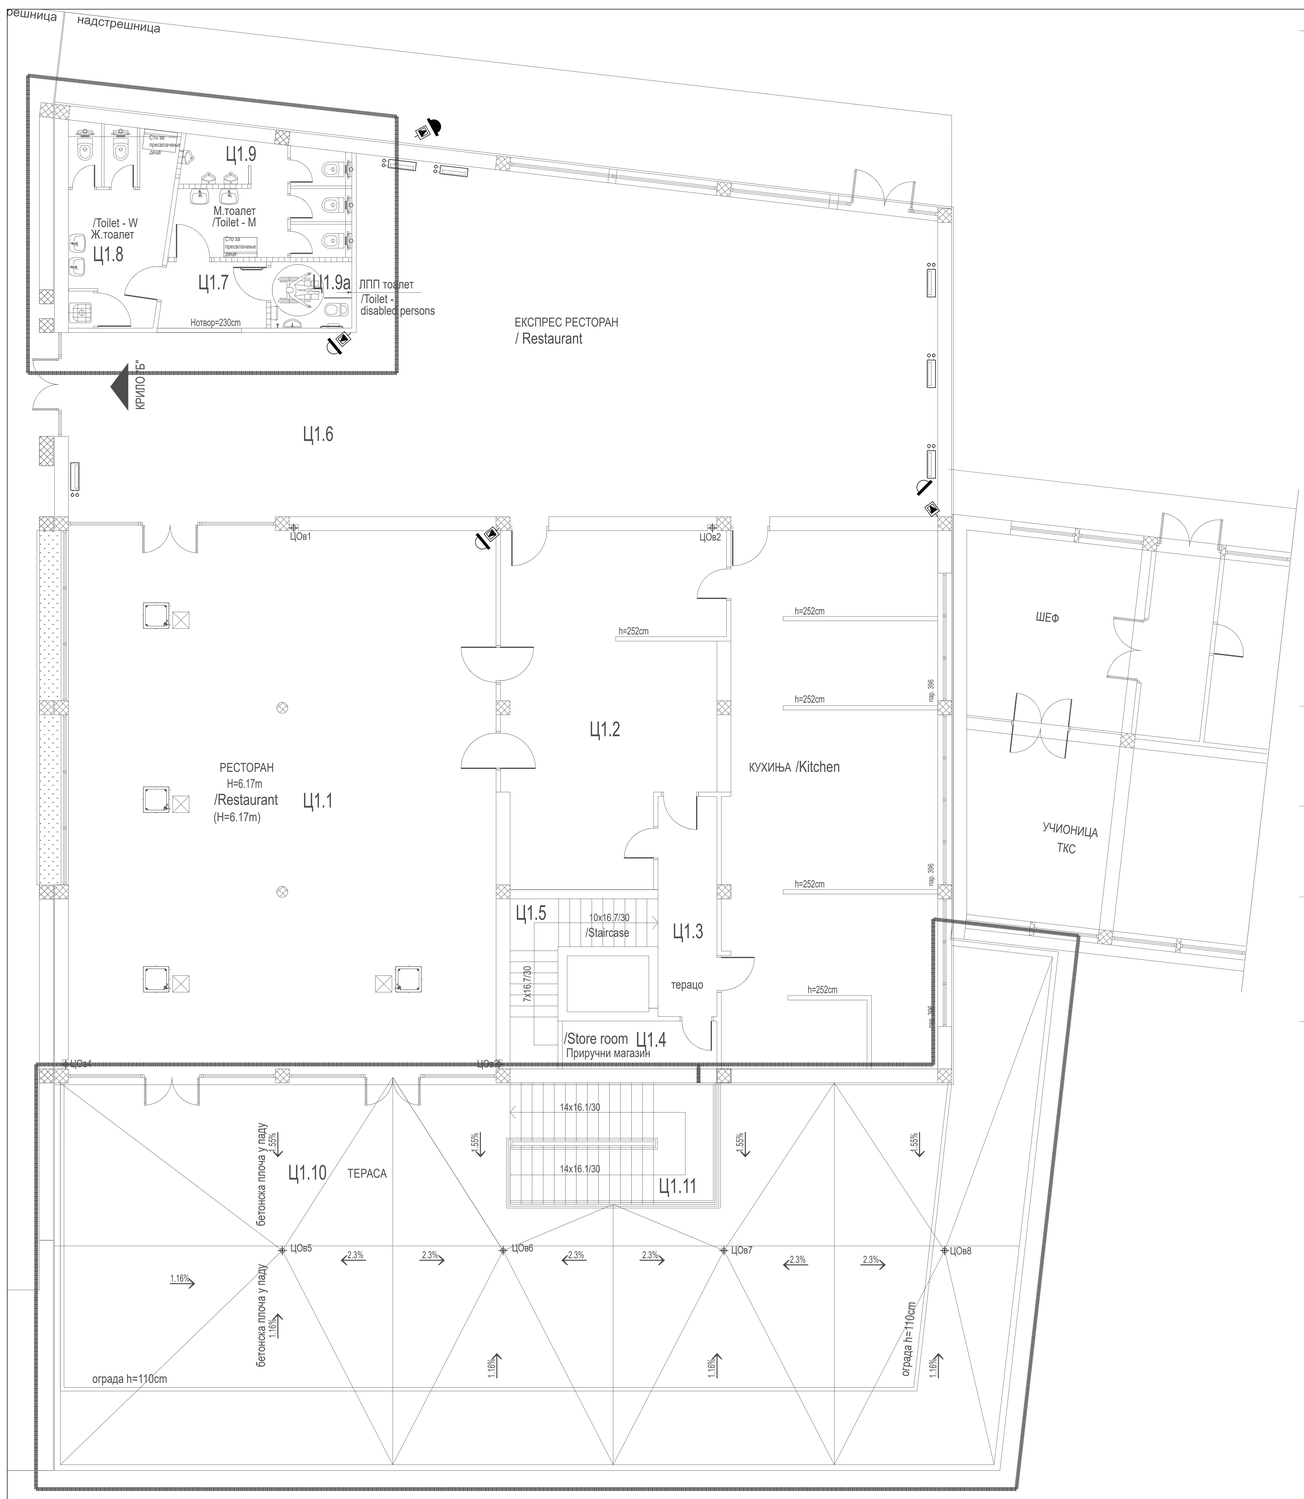

КРИЛО Ц1 - ОСНОВА ПРВОГ СПРАТА (НИВО ПЕРОНА) / WING Ц1 - FIRST FLOOR

бр. пр. No	Намена просторије /Room allocation	Површина P (m²) / Area m2	Обим O (m) /Perimetar m1	Обрада / Finishing		
				Под / floor	Зид / wall	Плафон /ceiling
Ц1.1	Ресторан (H=6.17m) /Restaurant (H=6.17m)	171.66	52.79	мермер /marble	мермер + дисперзија /marble+dispersion	дисперзија /dispersion
Ц1.2	Кухиња /Kitchen	135.92	105.88	виназ / кер.плочице vinyl / ceramic tiles	кер.плочице /ceramic tiles	дисперзија /dispersion
Ц1.3	Степенишни простор /Staircase	9.57	15.16	терацо /terrazzo	масна боја+ дисперзија /oily paint + dispersion	дисперзија /dispersion
Ц1.4	Магацин /Store room	5.46	11.00	терацо /terrazzo	масна боја+ дисперзија /oily paint + dispersion	дисперзија /dispersion
Ц1.5	Степениште /Staircase	9.55	17.29	терацо /terrazzo	масна боја+ дисперзија /oily paint + dispersion	дисперзија /dispersion
Ц1.6	Експрес ресторан / Restaurant	181.35	65.54	мермер /marble	мермер + дисперзија /marble+dispersion	дисперзија /dispersion
Ц1.7	Претпростор /Anteroom	5.37	9.54	кер.плочице /ceramic tiles	кер.плочице /ceramic tiles	сп.плафон /suspended ceiling
Ц1.8	Ж. Тоалет /Toilet - W	14.50	25.06	кер.плочице /ceramic tiles	кер.плочице /ceramic tiles	сп.плафон /suspended ceiling
Ц1.9	М. Тоалет /Toilet - M	14.21	28.27	кер.плочице /ceramic tiles	кер.плочице /ceramic tiles	сп.плафон /suspended ceiling
Ц1.9а	Тоалет за ЛПП /Toilet - disabled persons	3.96	8.00	кер.плочице /ceramic tiles	кер.плочице /ceramic tiles	сп.плафон /suspended ceiling
Укупна нето површина		551.55	/ Total first floor NET area			

ОТВОРЕНЕ ПОВРШИНЕ /OPEN SPACES

Ц1.10	Тераса ресторана /Terrace of restaurant	268.31	88.19	гранитне плоче / stone plates	-	-
Ц1.11	Степениште /Stairs	18.55	17.84	гранитне плоче / stone plates	-	-
Укупна отворена површина		286.85	/ Total area of open spaces			

ПОВРШИНА - ПРВИ СПРАТ / FIRST FLOOR AREA	Површина P(m²) / Area m2
Укупна нето површина КРИЛА Ц1 / WING Ц1 -Total first floor NET area	551.55
Укупна бруто површина КРИЛА Ц1 / WING Ц1 - Total first floor GROSS area	613.56

Број / No.	Датум / Date	Опис / Description
03		
02		
01		

Ревизиони блок /Revision block:

ЦИП
САОБРАЋАЈНИ ИНСТИТУТ ЦИП, д.о.о.
INSTITUTE OF TRANSPORTATION CIP ltd
Немањина 6; 11000 Београд; Србија
Тел.:011/3618-134; Факс:011/3618-324; web site: www.sicip.co.rs

Организациона јединица: ЕЛЕКТРОТЕХНИКА / Organisational unit: ELECTRICAL DEPARTMENT

Одговорни пројектант за трасу пруге:
Responsible designer for track alignment:
Перица Прокопијевић, дипл.инж.ел
лиценца број / licence No.
303-4455 03.07-152-212/12

Сарадници / Associates:
Александар Цилеповић, мастер инж. ел.
Нада Дамјановић, инж. ел.

Унутрашња контрола / Internal control:
Татјана Кнежевић, дипл.инж.ел.

Главни пројектант / Chief designer:
др Јелисава Милић Марковић, дипл. грађ. инж.

Руководиоц организационе јединице:
Head of organisational unit:
Татјана Кнежевић, дипл.инж.ел.

Инвеститор / Investor:
ИНФРАСТРУКТУРА ЖЕЛЕЗНИЦЕ СРБИЈЕ А.Д.
"INFRASTRUCTURE RAILWAYS OF SERBIA", JSC
Немањина 6, 11000 Београд, Србија / Nemanjina 6, 11000 Belgrade, Serbia

Обрађивач техничке документације:
Technical documentation processed by:


Објекат / Structure:

Део пројекта / Part of Design:
SI5.2. ДОМАЋА ПОЖАРНА И СИСТЕМИ ТЕХНИЧКЕ ЗАШТИТЕ - ЛОКАЦИЈА НОВИ САД
SI5.2. FIRE ALARM SYSTEM AND SYSTEMS OF TECHNICAL PROTECTION - LOCATION NOVI SAD

Врста / Drawing:
Стручна израда кроло Ц - основа првог спрата / СИСТЕМ ВИДЕО НАДЗОРА

Размера / Scale:
1:50

Број пројекта / Project No.: 01.2022
Шифра бр. / Drawing No.: 2020-250-ERE-5/6.2-Ц08

ПЗИ/DFC

ОСНОВА ПРИЗЕМЉА
КРИЛО "Д"
/GROUND FLOOR PLAN VIEW
WING "Д"

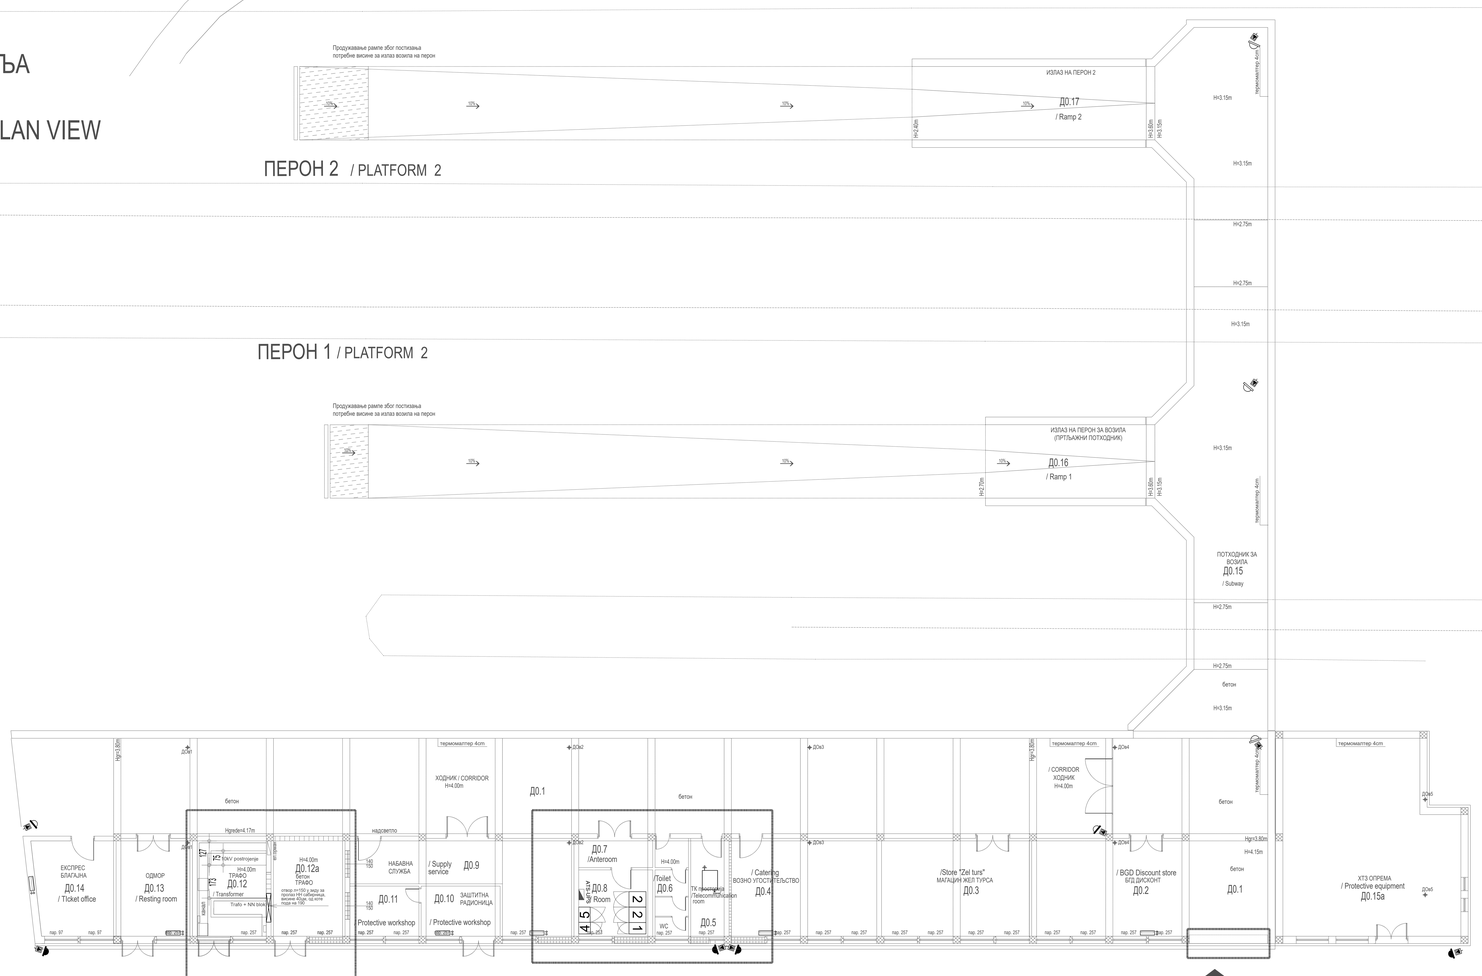

КРИЛО Д0 - ОСНОВА ПРИЗЕМЉА / WING Д0- GROUND FLOOR

бр. пр. No.	Намена просторије /Room allocation	Површина P (m²) / Area m2	Обим O (m) /Perimetar m1	Обрада / Finishing		
				Под/ floor	Зид/ wall	Плафон/ceiling
Д0.1	Ходник /Corridor	352.76	153.29	бетонске плоче /concrete plates	масна боја+ дисперзија /oily paint + dispersion	малтер /mortar
Д0.2	БГД дисконт / BGD Discount store	40.34	26.28	бетонске плоче /concrete plates	дисперзија /dispersion	малтер /mortar
Д0.3	Магацин Жел турса /Store "Zel turs"	39.69	26.02	бетонске плоче /concrete plates	дисперзија /dispersion	малтер /mortar
Д0.4	Возно угоститељство/ Catering	39.04	26.02	бетонске плоче /concrete plates	дисперзија /dispersion	малтер /mortar
Д0.5	ТК просторија /Telecommfurication room	10.28	14.28	антистатик под /antistatic floor	дисперзија /dispersion	сп. плафон F90 /suspended ceiling F90
Д0.6	Тоалет /Toilet	8.87	19.72	керамичке плочице /ceramic tiles	кер.плочице+дисп. /ceramic tiles+dispersion	малтер /mortar
Д0.7	Просторија - предпростор /Anteroom	5.94	10.82	бетонске плоче /concrete plates	дисперзија /dispersion	малтер /mortar
Д0.8	Просторија / Room	13.50	14.72	бетонске плоче /concrete plates	дисперзија /dispersion	сп. плафон F90 /suspended ceiling F90
Д0.9	Набавна служба / Supply service	37.69	34.02	бетонске плоче /concrete plates	дисперзија /dispersion	малтер /mortar
Д0.10	Заштитна радионица / Protective workshop	10.89	13.54	бетонске плоче /concrete plates	масна боја+ дисперзија /oily paint + dispersion	малтер /mortar
Д0.11	Остава-заштитна радионица / Protective workshop	9.52	12.50	бетонске плоче /concrete plates	дисперзија /dispersion	малтер /mortar
Д0.12	Трафо / Transformer	18.10	17.24	бетонске плоче /concrete plates	дисперзија /dispersion	малтер /mortar
Д0.12а	Трафо / Transformer	19.40	17.76	бетонске плоче /concrete plates	дисперзија /dispersion	малтер /mortar
Д0.13	Одмор / Resting room	19.24	17.76	винил /vinyl	дисперзија /dispersion	малтер /mortar
Д0.14	Експрес благајна / Ticket office	20.96	18.42	винил /vinyl	дисперзија /dispersion	малтер /mortar
Д0.15а	ХТЗ опрема / Protective equipment	88.25	39.42	бетонске плоче /concrete plates	дисперзија /dispersion	малтер /mortar
Укупна нето површина		734.47	/ Total ground floor NET area			

КРИЛО Д - Потходник за излаз / улаз возила на пероне / WING Д - SUBWAY

Д0.15	Потходник / Subway	179.03	92.35	бетонске плоче /concrete plates	дисперзија /dispersion	малтер /mortar
Д0.16	Рампа 1 / Ramp 1	48.89	33.10	бетонске плоче /concrete plates	дисперзија /dispersion	малтер /mortar
Д0.17	Рампа 2 / Ramp 2	48.90	33.10	бетонске плоче /concrete plates	дисперзија /dispersion	малтер /mortar
Укупна отворена површина		276.82	/ Total area of open spaces			

ПОВРШИНА - ПРИЗЕМЉЕ /GROUND FLOOR AREA	Површина / Area P(m²)
Укупна нето површина КРИЛО Д0 / WING Д0 -Total ground floor NET area	88.25
Укупна нето површина ПОТХОДНИК ЗА ВОЗИЛА / SUBWAY FOR VEHICLES - Total ground floor NET area	276.82
Укупна бруто површина КРИЛО Д0 / WING Д0 -Total ground floor GROSS area	835.93
Укупна бруто површина ПОТХОДНИК ЗА ВОЗИЛА	324.02

03			
02			
01			
Број / No	Датум/ Date	Опис / Description	

INSTITUTE OF TRANSPORTATION CIP ltd
Немањина 6, 11000 Београд, Србија
Тел: 011/3618-134; Факс: 011/3618-324; web site: www.sicip.co.rs
Организациона јединица: ЕЛЕКТРОТЕХНИКА / Organisational unit: ELECTRICAL DEPARTMENT
Интерни контролор / Internal control: Татјана Кнежевић, дипл.инж.арх.

Инвеститор / Investor: ИНФРАСТРУКТУРА ЖЕЛЕЗНИЦЕ СРБИЈЕ АД Немањина 6, 11000 Београд, Србија / Railways Infrastructure Serbia, Nemanjina 6, 11000 Belgrade, Serbia




Фаза / Stage	Врста документа / Type of document	Број / No.	Размера / Scale
ИДП	Пројекат за извођење / Design for execution	01	1:75
Назив / Name: ПЗИ DFC		Број пројекта / Project No.: 2020-250-ЕЛЕ-5/6.2-ЦЕ	

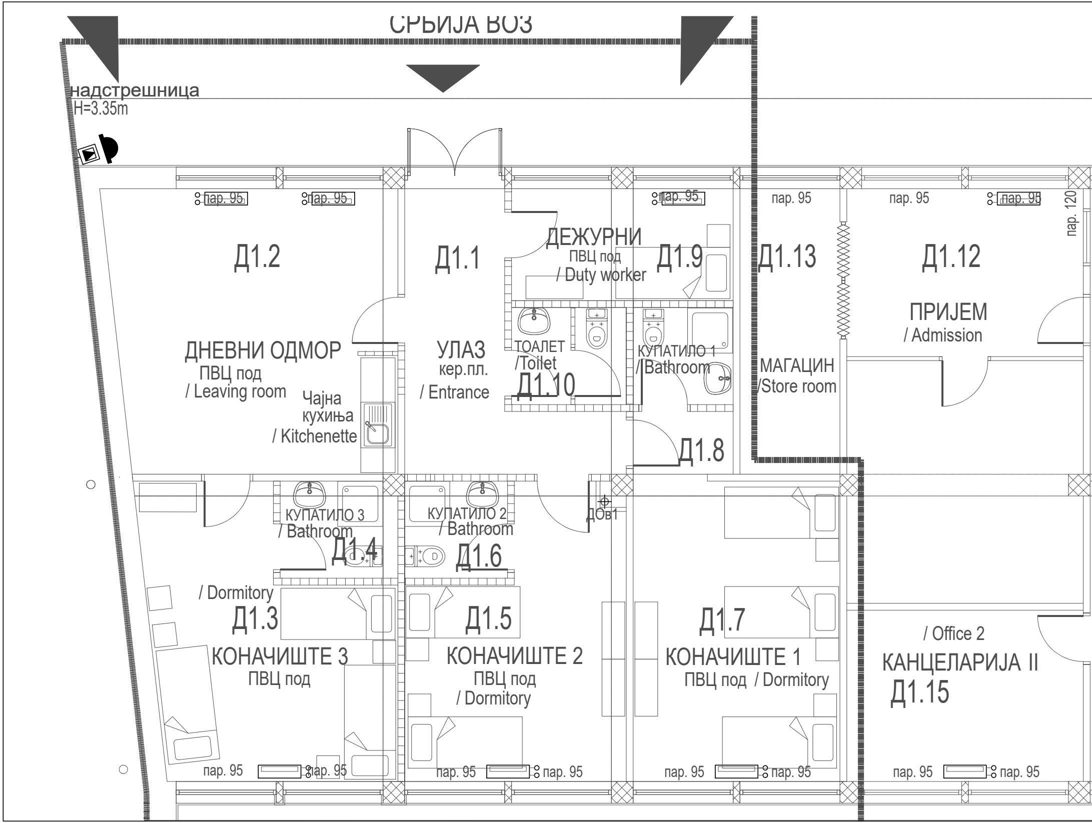
СРБИЈА ВОЗ
надстрешница
H=3.35m
пар. 95
Д1.2
ДНЕВНИ ОДМОР
ПВЦ под
/ Leaving room
Чајна
кухиња
/ Kitchenette
Д1.1
УЛАЗ
кер.пл.
/ Entrance
ДЕЖУРНИ
ПВЦ под
/ Duty worker
Д1.9
ТОАЛЕТ
/Toilet
Д1.10
КУПАТИЛО 1
/Bathroom
Д1.8
Д1.13
МАГАЦИН
/Store room
Д1.12
ПРИЈЕМ
/ Admission
пар. 120
КУПАТИЛО 3
/ Bathroom
Д1.4
КУПАТИЛО 2
/ Bathroom
Д1.6
ДОв1
/ Dormitory
Д1.3
КОНАЧИШТЕ 3
ПВЦ под
Д1.5
КОНАЧИШТЕ 2
ПВЦ под
/ Dormitory
Д1.7
КОНАЧИШТЕ 1
ПВЦ под / Dormitory
/ Office 2
КАНЦЕЛАРИЈА II
Д1.15

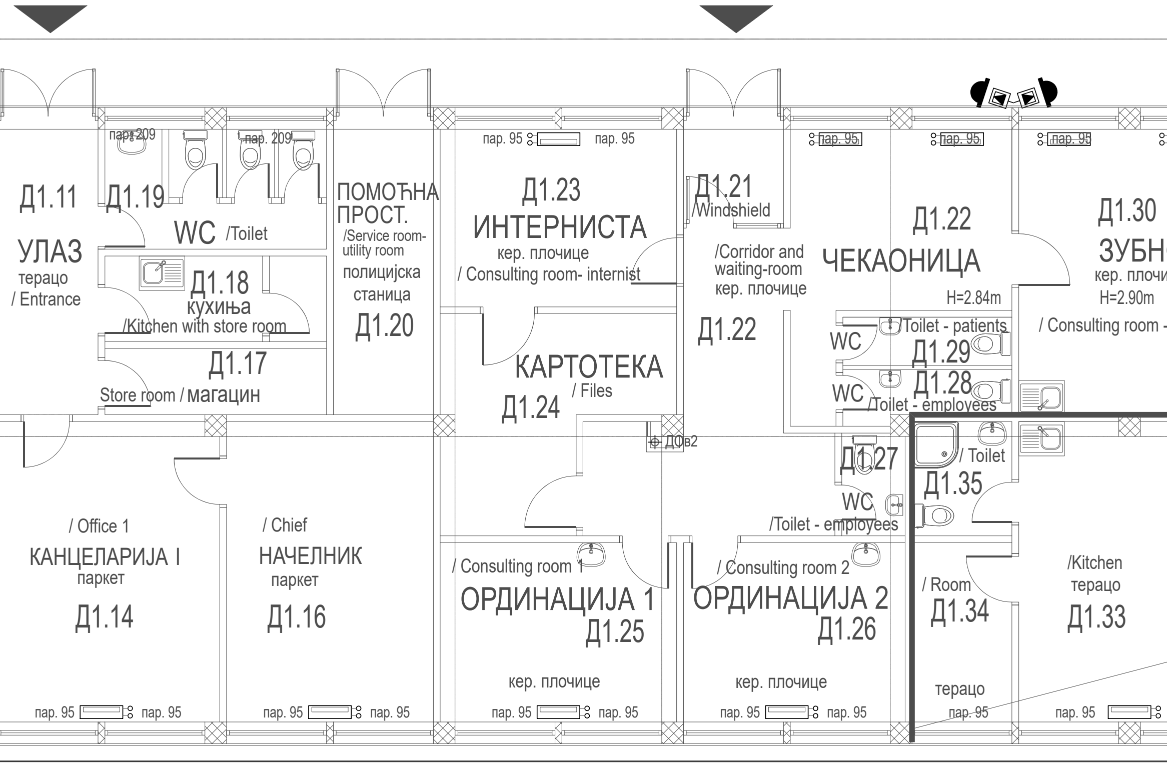

пар. 209
пар. 209
Д1.11
УЛАЗ
терацо
/ Entrance
Д1.19
WC /Toilet
Д1.18
кухиња
/Kitchen with store room
Д1.17
Store room / магацин
ПОМОЋНА ПРОСТ.
/Service room-utility room
полицијска станица
Д1.20
пар. 95
пар. 95
Д1.23
ИНТЕРНИСТА
кер. плочице
/ Consulting room- internist
КАРТОТЕКА
/ Files
Д1.24
Д1.21
/Windshield
/Corridor and waiting-room
кер. плочице
Д1.22
пар. 95
пар. 95
пар. 95
Д1.22
ЧЕКАОНИЦА
H=2.84m
WC
/Toilet - patients
Д1.29
WC
Д1.28
/Toilet - employees
Д1.30
ЗУБН
кер. плочи
H=2.90m
/ Consulting room -
ДОв2
Д1.27
WC
/Toilet - employees
/ Toilet
Д1.35
/ Office 1
КАНЦЕЛАРИЈА I
паркет
Д1.14
/ Chief
НАЧЕЛНИК
паркет
Д1.16
/ Consulting room 1
ОРДИНАЦИЈА 1
Д1.25
кер. плочице
/ Consulting room 2
ОРДИНАЦИЈА 2
Д1.26
кер. плочице
/ Room
Д1.34
терацо
/Kitchen
терацо
Д1.33
пар. 95
пар. 95
пар. 95
пар. 95
пар. 95
пар. 95
пар. 95
пар. 95
пар. 95
пар. 95

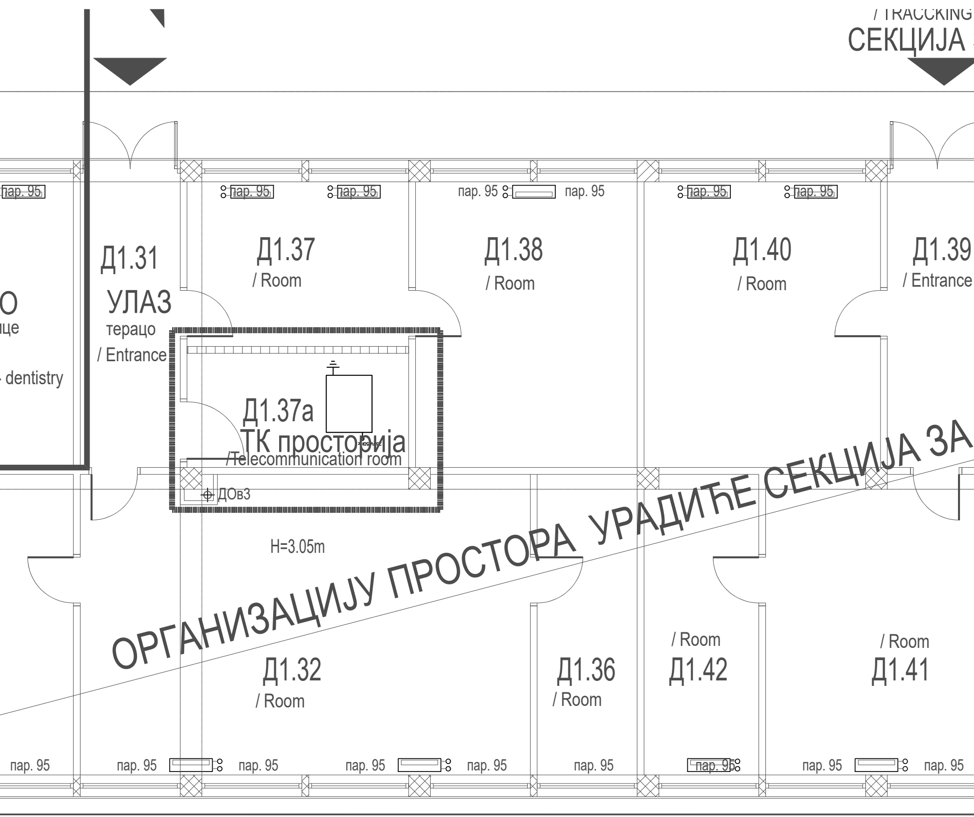
/ TRACCKING
СЕКЦИЈА З
пар. 95
Д1.31
УЛАЗ
терацо
/ Entrance
О
ице
- dentistry
Д1.37
/ Room
Д1.38
/ Room
Д1.40
/ Room
Д1.39
/ Entrance
Д1.37а
ТК просторија
/Telecommunication room
ДОв3
H=3.05m
ОРГАНИЗАЦИЈУ ПРОСТОРА УРАДИЋЕ СЕКЦИЈА ЗА
Д1.32
/ Room
Д1.36
/ Room
/ Room
Д1.42
/ Room
Д1.41

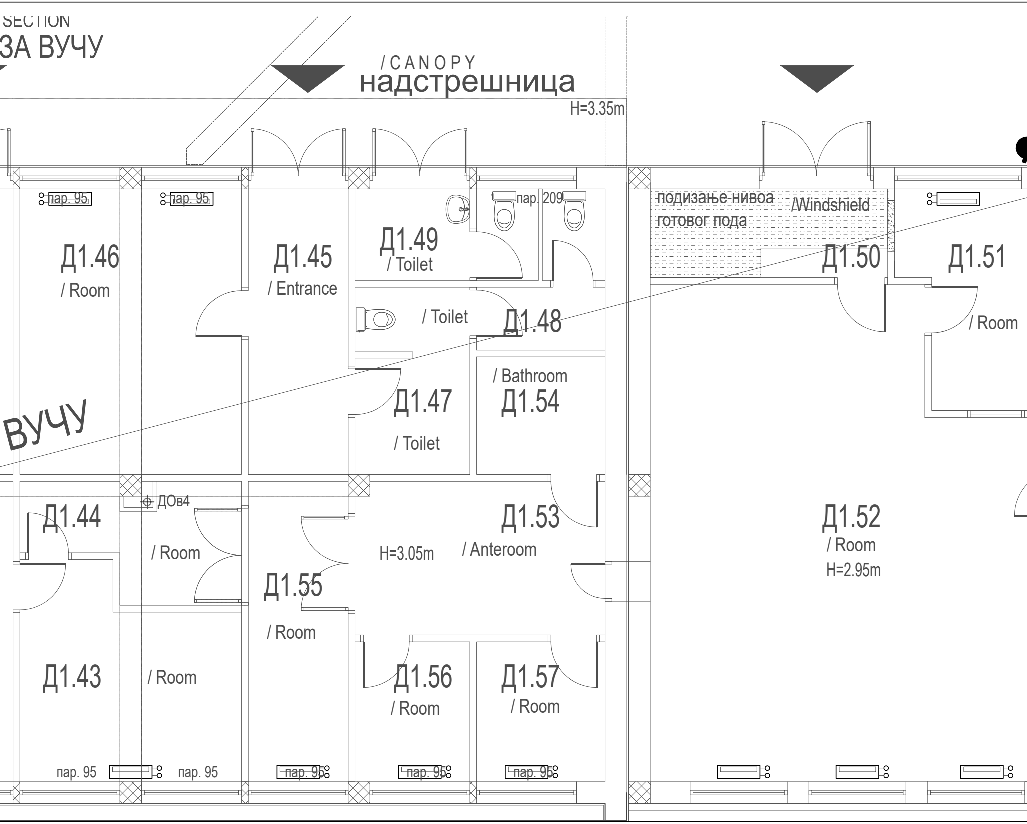
SECTION
ЗА ВУЧУ
/CANOPY
надстрешница
H=3.35m
пар. 95
пар. 95
пар. 209
подизање нивоа
готовог пода
/Windshield
Д1.46
/ Room
Д1.45
/ Entrance
Д1.49
/ Toilet
/ Toilet
Д1.48
Д1.50
Д1.51
/ Room
Д1.47
/ Toilet
/ Bathroom
Д1.54
ВУЧУ
ДОв4
Д1.44
/ Room
Д1.53
/ Anteroom
H=3.05m
Д1.55
/ Room
Д1.52
/ Room
H=2.95m
Д1.43
/ Room
Д1.56
/ Room
Д1.57
/ Room
пар. 95
пар. 95
пар. 95
пар. 95
пар. 95

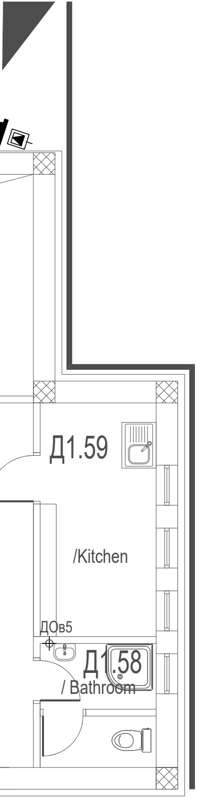
Д1.59
/Kitchen
ДОв5
Д1.58
/ Bathroom

КРИЛО Д1- ОСНОВА ПРВОГ СПРАТА (НИВО ПЕРОНА) / WING Д1 - FIRST FLOOR

	бр. пр. No	Намена просторије /Room allocation	Површина P (m^2) / Area m2	Обим O (m) /Perimetar m1	Обрада/ Finishing		
					Под / floor	Зид / wall	Плафон /ceiling
СРБИЈА ВОЗ / SRBIJA VOZ	Д1.1	Улаз / Entrance	11.09	17.76	кер.плочице /ceramic tiles	дисперзија /dispersion	сп. плафон /suspended ceiling
	Д1.2	Дневни одмор / Leaving room	24.68	19.91	ПВЦ-винил под / vinyl	дисперзија /dispersion	сп. плафон /suspended ceiling
	Д1.3	Коначиште / Dormitory	18.84	19.22	ПВЦ-винил под / vinyl	дисперзија /dispersion	сп. плафон /suspended ceiling
	Д1.4	Купатило / Bathroom	3.43	7.52	кер.плочице /ceramic tiles	кер.плочице /ceramic tiles	сп. плафон /suspended ceiling
	Д1.5	Коначиште / Dormitory	16.85	18.28	ПВЦ-винил под / vinyl	дисперзија /dispersion	сп. плафон /suspended ceiling
	Д1.6	Купатило / Bathroom	3.06	7.00	кер.плочице /ceramic tiles	кер.плочице /ceramic tiles	сп. плафон /suspended ceiling
	Д1.7	Коначиште / Dormitory	21.12	21.10	ПВЦ-винил под / vinyl	дисперзија /dispersion	сп. плафон /suspended ceiling
	Д1.8	Купатило / Bathroom	2.97	6.90	кер.плочице /ceramic tiles	кер.плочице /ceramic tiles	сп. плафон /suspended ceiling
	Д1.9	Дежурни / Duty worker	7.60	11.68	ПВЦ-винил под / vinyl	дисперзија /dispersion	сп. плафон /suspended ceiling
	Д1.10	Тоалет /Toilet	3.35	9.42	кер.плочице /ceramic tiles	кер.плочице /ceramic tiles	сп. плафон /suspended ceiling
ПОЛИЦИЈСКА СТАНИЦА / POLICE STATION	Д1.11	Улаз / Entrance	8.75	13.50	терацо /terrazzo	дисперзија /dispersion	дисперзија /dispersion
	Д1.12	Пријем / Admission	29.86	23.84	паркет /parquet	дисперзија /dispersion	дисперзија /dispersion
	Д1.13	Магацин /Store room	8.75	13.50	терацо /terrazzo	дисперзија /dispersion	дисперзија /dispersion
	Д1.14	Канцеларија 1 / Office 1	20.34	18.28	паркет /parquet	дисперзија /dispersion	дисперзија /dispersion
	Д1.15	Канцеларија 2 / Office 2	12.42	14.28	паркет /parquet	дисперзија /dispersion	дисперзија /dispersion
	Д1.16	Начелник / Chief	19.05	17.76	паркет /parquet	дисперзија /dispersion	дисперзија /dispersion
	Д1.17	Магацин /Store room	4.50	10.08	терацо /terrazzo	дисперзија /dispersion	дисперзија /dispersion
	Д1.18	Кухиња са оставом /Kitchen with store room	5.74	12.16	кер.плочице /ceramic tiles	дисперзија /dispersion	дисперзија /dispersion
	Д1.19	Тоалет /Toilet	7.76	20.80	кер.плочице /ceramic tiles	кер.плочице+дисп. /ceramic tiles+dispersion	дисперзија /dispersion
	Д1.20	Помоћна просторија /Service room-utility room	8.75	13.50	терацо /terrazzo	дисперзија /dispersion	дисперзија /dispersion
АМБУЛАНТА / AMBULANCE	Д1.21	Ветробран /Windshield	2.89	6.80	кер.плочице /ceramic tiles	дисперзија /dispersion	дисперзија /dispersion
	Д1.22	Ходник и чекаоница /Corridor and waiting-room	28.51	35.64	кер.плочице /ceramic tiles	дисперзија /dispersion	дисперзија /dispersion
	Д1.23	Ординација - интерниста / Consulting room - Internist	12.88	14.50	кер.плочице /ceramic tiles	дисперзија /dispersion	дисперзија /dispersion
	Д1.24	Картотека / Files	12.27	16.58	кер.плочице /ceramic tiles	дисперзија /dispersion	дисперзија /dispersion
	Д1.25	Ординација 1 / Consulting room 1	13.00	14.56	кер.плочице /ceramic tiles	дисперзија /dispersion	дисперзија /dispersion
	Д1.26	Ординација 2 / Consulting room 2	12.18	14.04	кер.плочице /ceramic tiles	дисперзија /dispersion	дисперзија /dispersion
	Д1.27	Тоалет за запослене /Toilet - employees	1.98	5.82	кер.плочице /ceramic tiles	кер.плочице+дисп. /ceramic tiles+dispersion	дисперзија /dispersion
	Д1.28	Тоалет за запослене /Toilet - employees	2.50	7.90	кер.плочице /ceramic tiles	кер.плочице+дисп. /ceramic tiles+dispersion	дисперзија /dispersion
	Д1.29	Тоалет за пацијенте /Toilet - patients	2.52	7.62	кер.плочице /ceramic tiles	кер.плочице+дисп. /ceramic tiles+dispersion	дисперзија /dispersion
	Д1.30	Ординација - стоматологија / Consulting room - dentistry	19.40	17.76	кер.плочице /ceramic tiles	дисперзија /dispersion	дисперзија /dispersion
ИЋЕ СЕКЦИЈА ЗА ВУЧУ)	Д1.31	Улаз / Entrance	8.75	13.50	терацо /terrazzo	дисперзија /dispersion	дисперзија /dispersion
	Д1.32	Просторија / Room	41.25	27.32	терацо /terrazzo	дисперзија /dispersion	дисперзија /dispersion
	Д1.33	Кухиња /Kitchen	20.41	18.28	терацо /terrazzo	кер.плочице+дисп. /ceramic tiles+dispersion	дисперзија /dispersion
	Д1.34	Просторија / Room	5.49	9.78	терацо /terrazzo	дисперзија /dispersion	дисперзија /dispersion
	Д1.35	Тоалет / Toilet	3.50	7.50	кер.плочице /ceramic tiles	кер.плочице+дисп. /ceramic tiles+dispersion	дисперзија /dispersion
	Д1.36	Просторија / Room	9.20	14.02	терацо /terrazzo	дисперзија /dispersion	малтер /mortar
	Д1.37	Просторија / Room	11.17	13.52	терацо /terrazzo	дисперзија /dispersion	малтер /mortar
	Д1.37a	ТК просторија /Telecommunication room	7.76	11.76	антистатик под /antistatic floor	дисперзија /dispersion	сп. плафон F90 /suspended ceiling F90

СЕКЦИЈА ЗА ВУЧУ НОВИ САД - СРБИЈА ВОЗ (ОРГАНИЗАЦИЈУ ПРОСТОРА УРАД / TRACCKING SECTION NOVI SAD - SRBIJA VOZ	Д1.38	Просторија / Room
	Д1.39	Улаз / Entrance
	Д1.40	Просторија / Room
	Д1.41	Просторија / Room
	Д1.42	Просторија / Room
	Д1.43	Просторија / Room
	Д1.44	Просторија / Room
	Д1.45	Улаз / Entrance
	Д1.46	Просторија / Room
	Д1.47	Тоалет / Toilet
	Д1.48	Тоалет / Toilet
	Д1.49	Тоалет / Toilet
	Д1.50	Ветробран /Windshield
	Д1.51	Просторија / Room
	Д1.52	Просторија / Room
	Д1.53	Предпростор / Anteroom
	Д1.54	Купатило / Bathroom
	Д1.55	Просторија / Room
	Д1.56	Просторија / Room
	Д1.57	Просторија / Room
	Д1.58	Купатило / Bathroom
	Д1.59	Кухиња /Kitchen
	Укупна нето површина	

ПОВРШИНА - ПРВИ СПРАТ
Укупна нето површина КРИЛ
Укупна бруто површина КРИ

19.40	17.76	терацо /terrazzo	дисперзија /dispersion	малтер /mortar
8.75	13.50	терацо /terrazzo	дисперзија /dispersion	малтер /mortar
20.70	18.28	паркет /parquet	дисперзија /dispersion	малтер /mortar
20.31	18.80	паркет /parquet	дисперзија /dispersion	малтер /mortar
10.50	14.54	терацо /terrazzo	дисперзија /dispersion	малтер /mortar
13.02	15.54	терацо /terrazzo	дисперзија /dispersion	малтер /mortar
6.71	12.62	терацо /terrazzo	дисперзија /dispersion	малтер /mortar
8.75	13.50	терацо /terrazzo	дисперзија /dispersion	малтер /mortar
19.40	17.76	паркет /parquet	дисперзија /dispersion	малтер /mortar
6.59	10.58	терацо /terrazzo	кер.плочице+дисп. /ceramic tiles+dispersion	малтер /mortar
4.33	10.74	терацо /terrazzo	кер.плочице+дисп. /ceramic tiles+dispersion	малтер /mortar
5.05	10.90	терацо /terrazzo	кер.плочице+дисп. /ceramic tiles+dispersion	малтер /mortar
6.45	11.42	кер.плочице /ceramic tiles	дисперзија /dispersion	сп.плафон /suspended ceiling
9.74	13.56	терацо /terrazzo	дисперзија /dispersion	сп.плафон /suspended ceiling
57.02	31.78	кер.плочице /ceramic tiles	дисперзија /dispersion	сп.плафон /suspended ceiling
11.71	14.14	кер.плочице /ceramic tiles	кер.плочице+дисп. /ceramic tiles+dispersion	малтер /mortar
4.63	8.62	кер.плочице /ceramic tiles	кер.плочице+дисп. /ceramic tiles+dispersion	малтер /mortar
9.20	14.02	ламинат /laminate	дисперзија /dispersion	малтер /mortar
4.92	8.92	ламинат /laminate	дисперзија /dispersion	малтер /mortar
5.51	9.40	ламинат /laminate	дисперзија /dispersion	малтер /mortar
4.26	10.86	кер.плочице /ceramic tiles	кер.плочице+дисп. /ceramic tiles+dispersion	сп.плафон /suspended ceiling
8.30	12.24	кер.плочице /ceramic tiles	кер.плочице+дисп. /ceramic tiles+dispersion	сп.плафон /suspended ceiling
719.87	/ Total first floor NET area			

/ FIRST FLOOR AREA	Површина P(m^2) / Area m2
ЛО Д1 / WING Д1 -Total first floor NET area	719.87
ЛО Д1 / WING Д1 - Total first floor GROSS area	854.46

Број / No.	Датум / Date	Опис / Description
03		
02		
01		

Ревизиони блок /Revision block:

САОБРАЋАЈНИ ИНСТИТУТ ЦИП, д.о.о.
INSTITUTE OF TRANSPORTATION CIP ltd
Немањина 6; 11000 Београд; Србија
Тел:011/3618-134; Факс:011/3618-324; web site: www.sicip.co.rs

Организациона јединица: **ЕЛЕКТРОТЕХНИКА** / Organisational unit: ELECTRICAL DEPARTMENT

Одговорни пројектант за трасу пруге:
Responsible designer for track allignment:
Периша Прокопијевић, **дипл.инж.ел.**
лиценца број:/ licence No.:
353 4455 03,07-152-212/12

Сарадници:/ Associates:
Александар Целетовић, мастер инж. ел.
Нада Дамњановић, инж. ел.

Унутрашња контрола:/ Internal control:
Татјана Кнежевић дипл.инж.ел.

Главни пројектант:/ Chief designer:
др Љиљана Милић Марковић, дипл. грађ. инж.

Руководилац организационе јединице:
Manager of organization unit:
Татјана Кнежевић дипл.инж.ел.

Инвеститор/ Investor:
ИНФРАСТРУКТУРА ЖЕЛЕЗНИЦЕ СРБИЈЕ А.Д.
"INFRASTRUCTURE RAILWAYS OF SERBIA", JSC
Немањина 6/IV, **Београд /** Nemanjina **Street** 6/IV, Belgrade

Наручилац пројекта: / Employer: Joint Venture of
China Railway International Corporation Ltd. (CRIC)
No.10 Fuxing Road,Haidian District,Beijing
P.R China, 100844

China Communication Construction Company Ltd. (CCCC)
No.85 Deshengmenwai Street,Xicheng District,Beijing
P.R China, 100088

Објекат:/Structure:
ПРУГА БЕОГРАД - СУБОТИЦА - ДРЖАВНА ГРАНИЦА (КЕЛЕБИЈА)
ДЕОНИЦА ПРУГЕ НОВИ САД - СУБОТИЦА - ДРЖАВНА ГРАНИЦА (КЕЛЕБИЈА)

BELGRADE - SUBOTICA - STATE BORDER (KELEBIA) RAILWAY LINE
SECTION : NOVI SAD - SUBOTICA - STATE BORDER (KELEBIA)

Део пројекта:/ Part of Design:
5/6.2. ДОЈАВА ПОЖАРА И СИСТЕМИ ТЕХНИЧКЕ ЗАШТИТЕ -
ЛОКАЦИЈА НОВИ САД

5/6.2. FIRE ALARM SYSTEM AND SYSTEMS OF
TECHNICAL PROTECTION - LOCATION NOVI SAD

Цртеж:/ Drawing:
Станична зграда крило Д - основа 1. спрата -
систем видео надзора
Station building - base of the first floor - video surveillance system

Размера: Scale: 1:50

Фаза пројекта: Design phase:	Датум: Date:	Цртеж бр. / Drawing No.
ПЗИ/DFC	**01.2022.**	2020-250-ЕЛЕ-5/6.2-Ц10

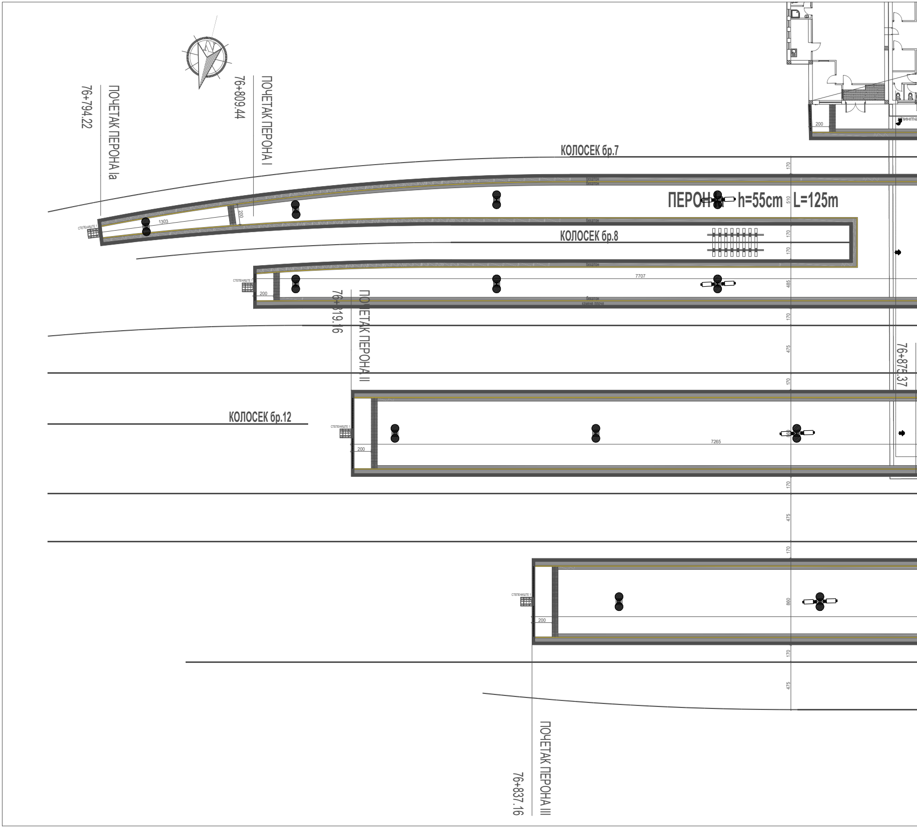
ПОЧЕТАК ПЕРОНА Ia
76+794.22
ПОЧЕТАК ПЕРОНА I
76+809.44
КОЛОСЕК бр.7
бехатон
бехатон
ПЕРОН h=55cm L=125m
СТЕПЕНИШТЕ 1
1303
200
бехатон
КОЛОСЕК бр.8
бехатон
7707
СТЕПЕНИШТЕ 1
200
бехатон
камене плоче
ПОЧЕТАК ПЕРОНА II
76+819.16
КОЛОСЕК бр.12
СТЕПЕНИШТЕ 1
200
7265
СТЕПЕНИШТЕ 1
200
ПОЧЕТАК ПЕРОНА III
76+837.16
76+875.37
плинта
200
170
510
170
170
485
170
475
170
170
475
170
860
170
475

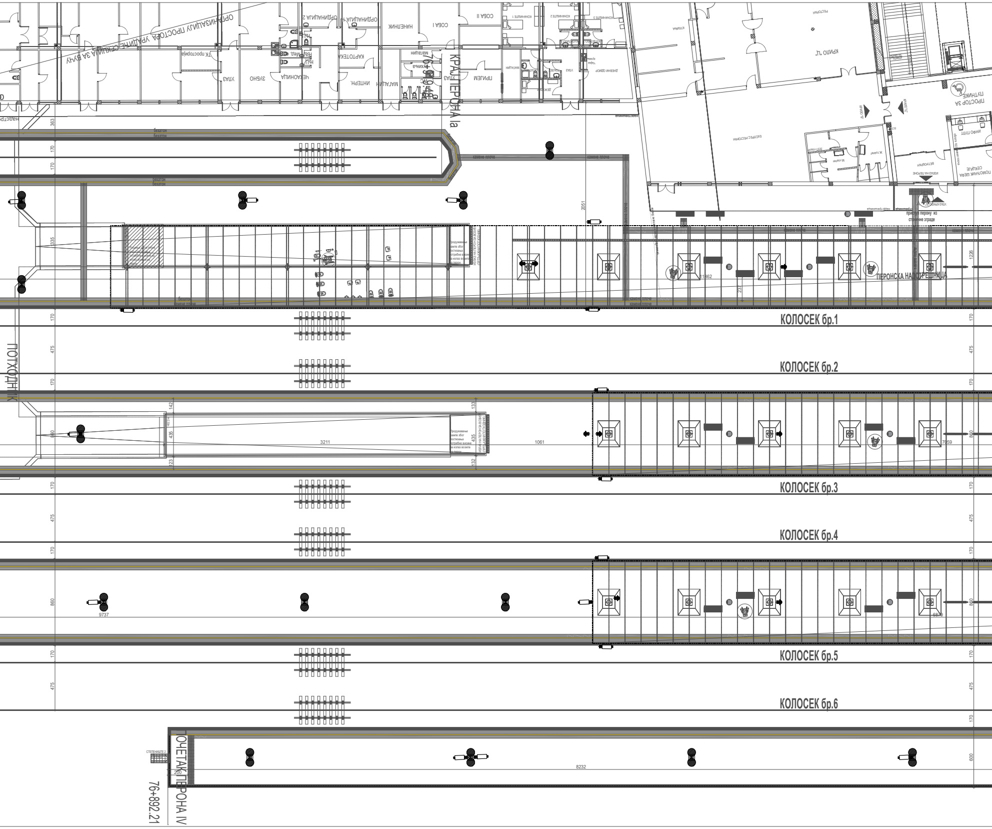
КРАЈ ПЕРОНА Ia
76+959.488
ПОТХОДНИК
ПЕРОНСКА НАДСТРЕШНИЦА
приступ перону из станичне зграде
КОЛОСЕК бр.1
КОЛОСЕК бр.2
КОЛОСЕК бр.3
КОЛОСЕК бр.4
КОЛОСЕК бр.5
КОЛОСЕК бр.6
ПОЧЕТАК ПЕРОНА IV
76+892.21
СТЕПЕНИШТЕ 2
бехатон
камене плоче
НАЧЕЛНИК
СОБА I
СОБА II
ПРИЈЕМ
УЛАЗ
МАГАЦИН
ЧЕКАОНИЦА
ЗУБНО
ИНТЕРН.
КАРТОТЕКА
ОРДИНАЦИЈА 1
ОРДИНАЦИЈА 2
ОРГАНИЗАЦИЈА ПРОСТОРА УРАДИТИ СЕ ЦИЉЕМ ЗА ВУЧУ
КРИЛО "Ц"
ЕКСПРЕС РЕСТОРАН
ПРОСТОР ЗА ПУТНИКЕ
ИЗЛАЗ НА ПЕРОНЕ
363
170
2051
335
1226
11862
475
142
435
123
133
132
3211
1061
7659
860
9737
6829
600
200
8232

СТАНИЧНА ЗГРАДА
СЕКРЕТАРИЦА
ШЕФ СЕКЦИЈЕ
ТЕХНОЛОГ
ПОМОЋНИК ШЕФ ОЈ
ШЕФ ОЈ
УЧИОНИЦА
ШКОЛСКИ ИСЛЕДНИК
КАДРОВСКА ДОКУМЕНТАЦИЈА
ТРПЕЗАРИЈА
ПРЕГЛЕДАЧИ КОЛА
ТК Просторија
ДИСПЕЧЕР
ЧУВАР
КОЛСКИ ОТПРАВНИК
НЕГА КОЛА
КАФЕ БАР
ИНФРАСТРУКТУРА
УЛАЗ
ПЕРОН
ХОДНИК
ИНФРАСТРУКТУРА Чајна кухиња
ТК ПРОСТОРИЈА
ЕЕ ИНСТАЛ.
МУШКИ WC
ЖЕНСКИ WC
ИНФРАСТРУКТУРА МАЛА САЛА - Учионица
ОТПРАВНИК ВОЗОВА ИНФРАСТРУКТУРА
ОДМОР ИНФРАСТРУКТУРА
приступ перону са станичног платоа
970
2801
камене плоче
надстрешница
приступ перону из потходника - лифт
приступ перону из потходника - степениште
ПЕРОНСКА НАДСТРЕШНИЦА
237
457
791
10
226
122
121
250
1418
934
287
761
975
115
167
180
160
1218
2012
ПОТХОДНИК
77+020.14

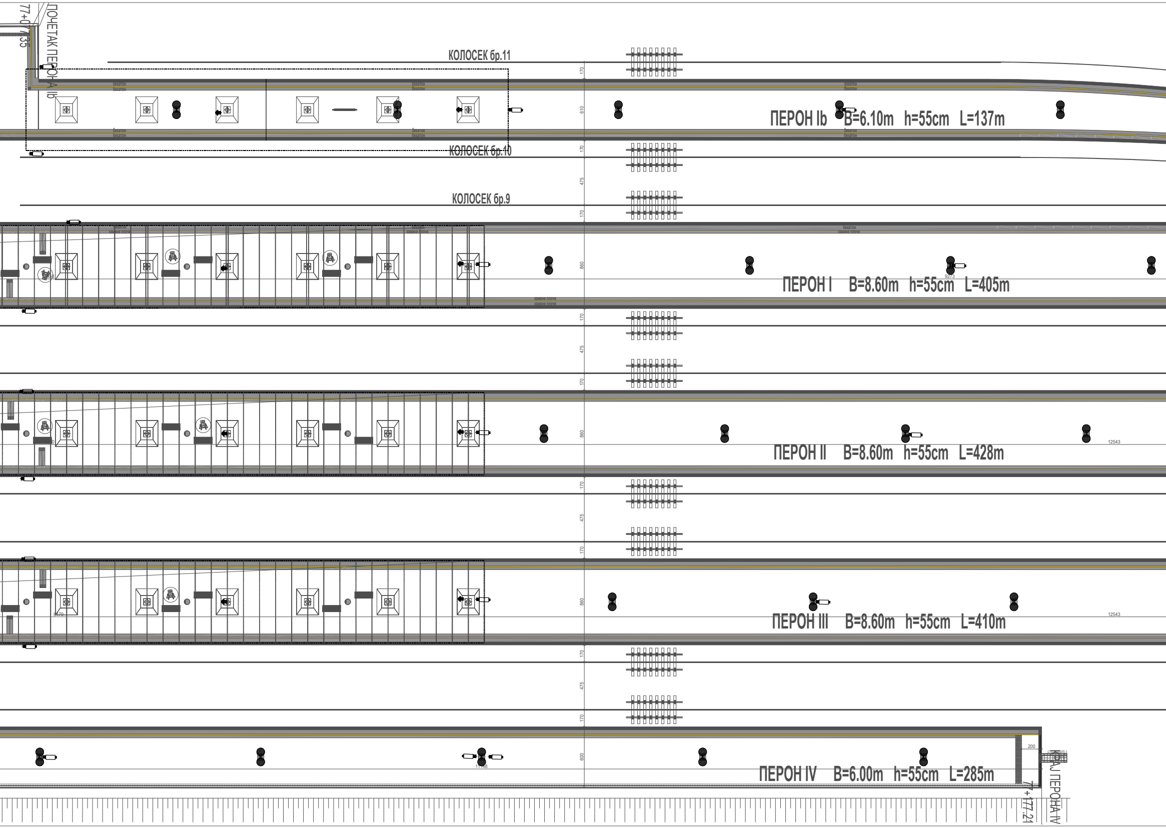
ПОЧЕТАК ПЕРОНА Ib
77+0[illegible]7.35
КОЛОСЕК бр.11
КОЛОСЕК бр.10
КОЛОСЕК бр.9
бехатон
камене плоче
170
610
475
860
600
200
9273
12543
11148
ПЕРОН Ib B=6.10m h=55cm L=137m
ПЕРОН I B=8.60m h=55cm L=405m
ПЕРОН II B=8.60m h=55cm L=428m
ПЕРОН III B=8.60m h=55cm L=410m
ПЕРОН IV B=6.00m h=55cm L=285m
КРАЈ ПЕРОНА IV
77+177.21

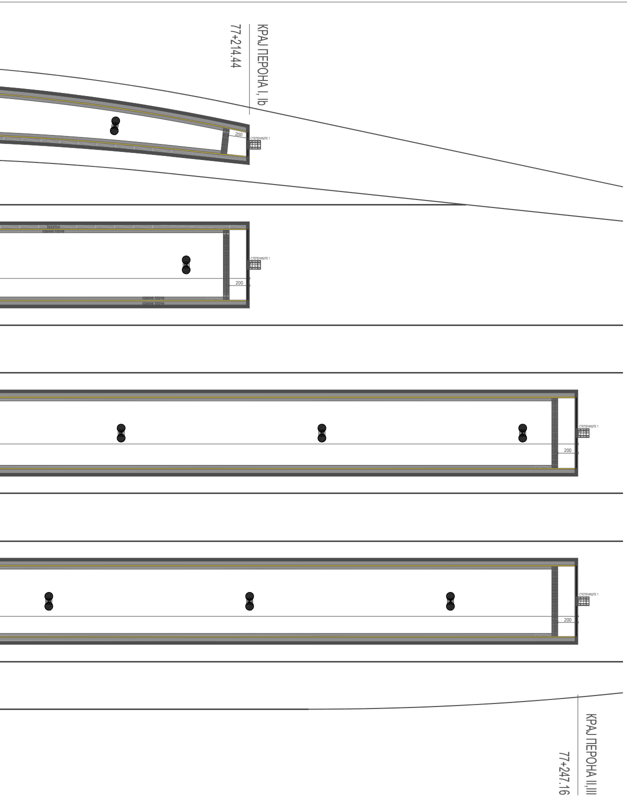
КРАЈ ПЕРОНА I, Ib
77+214.44
200
СТЕПЕНИШТЕ 1
бехатон
камене плоче
камене плоче
камене плоче
200
СТЕПЕНИШТЕ 1
200
СТЕПЕНИШТЕ 1
200
КРАЈ ПЕРОНА II,III
77+247.16

ЛЕГЕНДА

☐	ЗАСТОР ОД ВИБРОПРЕСОВАНИХ БЕТОНСКИХ ПЛОЧА (светло сива-RAL 7040), 30x20cm, d=6cm	/ ЗАСТОР ОД КАМЕНИХ ПЛОЧА (светло сива), d=8cm НА ДЕЛУ ПЕРОНА I
▨	ЗАСТОР ОД ВИБРОПРЕСОВАНИХ БЕТОНСКИХ ПЛОЧА (тамно сива-RAL 7024), 40x40cm, d=6cm	/ ЗАСТОР ОД КАМЕНИХ ПЛОЧА (тамно сива), d=8cm НА ДЕЛУ ПЕРОНА I
▭	ЗАСТОР ОД ВИБРОПРЕСОВАНИХ БЕТОНСКИХ ПЛОЧА (жута-RAL 1014), 20x10cm, d=6cm	
▭	ДВОКОМПОНЕНТНИ ПОЛИУРЕТАНСКИ ПРЕМАЗ БЕТОНСКЕ ТЕМЕЉНЕ ГРЕДЕ ПЕРОНСКЕ ОГРАДЕ (светло сива-RAL 7040)	
▨	ХАБАЈУЋИ СЛОЈ У ШИРИНИ ОД 30cm, (ИВИЦА ПЕРОНА - са стране колосека се боји бело RAL 9010)	
▨	ВИБРОПРЕСОВАНЕ БЕТОНСКЕ ТАКТИЛНЕ ПЛОЧЕ линијска рељефна обрада -(тамно сива-RAL 7024),30x30cm,d=6cm	/ ТАКТИЛНА ПОВРШИНА (тамно сива), КАМЕН, d=8cm (ЛИНИЈСКА РЕЉЕФНА ОБРАДА) НА ДЕЛУ ПЕРОНА I
▣	ВИБРОПРЕСОВАНЕ БЕТОНСКЕ ТАКТИЛНЕ ПЛОЧЕ тачкаста рељефна обрада -(тамно сива-RAL 7024),30x30cm,d=6cm	/ ТАКТИЛНА ПОВРШИНА (тамно сива), КАМЕН, d=8cm (ТАЧКАСТА РЕЉЕФНА ОБРАДА-упозорење) НА ДЕЛУ ПЕРОНА I
▭	БЕТОНСКИ ИВИЧЊАК ширине 12 cm	
●	ЂУБРИЈЕРА	
■	КЛУПА	
- - -	ЗАШТИТНА ОГРАДА ПЕРОНА	
▬	РЕД ВОЖЊЕ	
●	СТУБ ОСВЕТЉЕЊА	

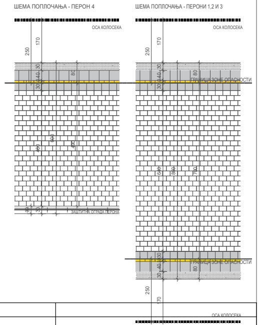
ШЕМА ПОПЛОЧАЊА - ПЕРОН 4

ШЕМА ПОПЛОЧАЊА - ПЕРОНИ 1,2 И 3

ОСА КОЛОСЕКА
250
170
30
40
30
80
ГРАНИЦА ЗОНЕ ОПАСНОСТИ
400
460
400
ЗАШТИТНА ОГРАДА ПЕРОНА
ОСА КОЛОСЕКА
640
860
700
ГРАНИЦА ЗОНЕ ОПАСНОСТИ
ОСА КОЛОСЕКА

03		
02		
01		
Број / No.	Датум/ Date	Опис / Description

Ревизиони блок /Revision block:

САОБРАЋАЈНИ ИНСТИТУТ ЦИП, д.о.о.
INSTITUTE OF TRANSPORTATION CIP ltd
Немањина 6; 11000 Београд; Србија
Тел:011/3618-134; Факс:011/3618-324; web site: www.sicip.co.rs

Организациона јединица: **ЕЛЕКТРОТЕХНИКА** / Organisational unit: ELECTRICAL DEPARTMENT

Одговорни пројектант за трасу пруге:
Responsible designer for track allignment:
Периша Прокопијевић, дипл.инж.ел.
лиценца број:/ licence No.: 353 4455 03,
07-152-212/12

Сарадници:/ Associates:
Александар Целетовић, мастер инж. ел.
Нада Дамњановић, инж. ел.

Унутрашња контрола:/ Internal control:
Татјана Кнежевић дипл.инж.ел.

Главни пројектант:/ Chief designer:
др Љиљана Милић Марковић, дипл. грађ. инж.

Руководилац организационе јединице:
Manager of organization unit:
Татјана Кнежевић дипл.инж.ел.

Инвеститор/ Investor:
ИНФРАСТРУКТУРА ЖЕЛЕЗНИЦЕ СРБИЈЕ А.Д.
"INFRASTRUCTURE RAILWAYS OF SERBIA", JSC
Немањина 6/IV, **Београд** / Nemanjina **Street** 6/IV, Belgrade

Наручилац пројекта: / Emplyoer: Joint Venture of
China Railway International Corporation Ltd. (CRIC)
No.10 Fuxing Road,Haidian District,Beijing
P.R China, 100844

China Communication Construction Company Ltd. (CCCC)
No.85 Deshengmenwai Street,Xicheng District,Beijing
P.R China, 100088

Објекат:/Structure:
ПРУГА БЕОГРАД - СУБОТИЦА - ДРЖАВНА ГРАНИЦА (КЕЛЕБИЈА)
ДЕОНИЦА ПРУГЕ НОВИ САД - СУБОТИЦА - ДРЖАВНА ГРАНИЦА (КЕЛЕБИЈА)
BELGRADE - SUBOTICA - STATE BORDER (KELEBIA) RAILWAY LINE
SECTION : NOVI SAD - SUBOTICA - STATE BORDER (KELEBIA)

Део пројекта:/ Part of Design:
5/6.2. ДОЈАВА ПОЖАРА И СИСТЕМИ ТЕХНИЧКЕ ЗАШТИТЕ - ЛОКАЦИЈА НОВИ САД
5/6.2. FIRE ALARM SYSTEM AND SYSTEMS OF TECHNICAL PROTECTION - LOCATION NOVI SAD

Цртеж:/ Drawing:
Ситуација на перонима Нови Сад - систем видео надзора
Layout plan on platforms Novi Sad - video surveillance system

Размера: Scale: 1:50

Фаза пројекта: Design phase:	Датум: Date:	Цртеж бр. / Drawing No.
ПЗИ/DFC	**01.2022.**	2020-250-ЕЛЕ-5/6.2-Ц11

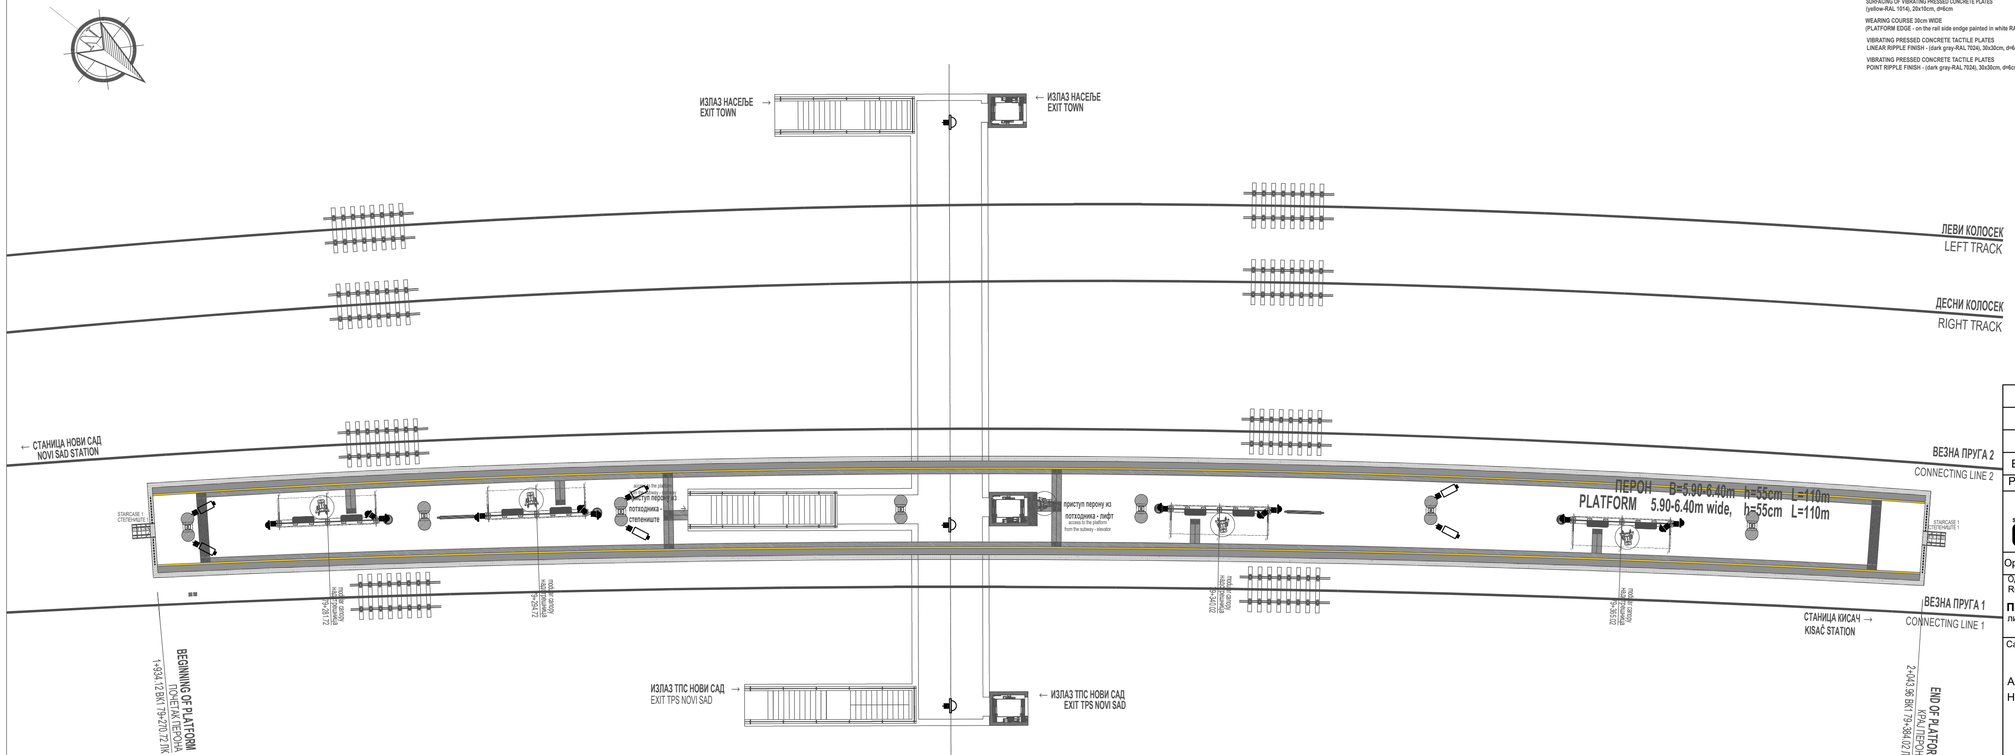

ЛЕГЕНДА / **LEGEND**

SURFACING OF VIBRATING PRESSED CONCRETE PLATES (light gray-RAL 7040), 30x20cm, d=6cm	ЗАСТОР ОД ВИБРОПРЕСОВАНИХ БЕТОНСКИХ ПЛОЧА (светло сива-RAL 7040),30x20cm, d=6cm
SURFACING OF VIBRATING PRESSED CONCRETE PLATES (dark gray- RAL7024), 30x40cm, d=6cm	ЗАСТОР ОД ВИБРОПРЕСОВАНИХ БЕТОНСКИХ ПЛОЧА (тамно сива-RAL 7024), 40x40cm, d=6cm
SURFACING OF VIBRATING PRESSED CONCRETE PLATES (yellow-RAL 1014), 20x10cm, d=6cm	ЗАСТОР ОД ВИБРОПРЕСОВАНИХ БЕТОНСКИХ ПЛОЧА (жута-RAL 1014), 20x10cm, d=6cm
WEARING COURSE 30cm WIDE (PLATFORM EDGE - on the rail side endge painted in white RAL 9010)	ХАБАЉУЋИ СЛОЈ У ШИРИНИ ОД 30cm, (ИВИЦА ПЕРОНА - са стране колосека се боји бело RAL 9010)
VIBRATING PRESSED CONCRETE TACTILE PLATES LINEAR RIPPLE FINISH - (dark gray-RAL 7024), 30x30cm, d=6cm	ВИБРОПРЕСОВАНЕ БЕТОНСКЕ ТАКТИЛНЕ ПЛОЧЕ, линијска рељефна обрада - (тамно сива-RAL 7024), 30x30cm, d=6cm
VIBRATING PRESSED CONCRETE TACTILE PLATES POINT RIPPLE FINISH - (dark gray-RAL 7024), 30x30cm, d=6cm	ВИБРОПРЕСОВАНЕ БЕТОНСКЕ ТАКТИЛНЕ ПЛОЧЕ тачкаста рељефна обрада - (тамно сива-RAL 7024), 30x30cm, d=6cm
	ЂУБРИЈЕРА / LITTER BIN
	ЗАШТИТНА ОГРАДА ПЕРОНА / PROTECTIVE FENCE
	РЕД ВОЖЊЕ / TIMETABLE

PAVING SCHEME
ШЕМА ПОПЛОЧАЊА

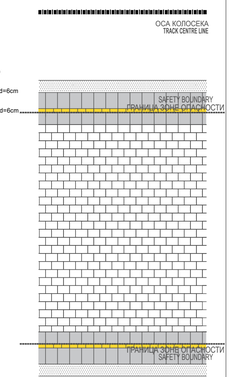

TRACK CENTRE LINE
ОСА КОЛОСЕКА

Број / No.	Датум / Date	Опис / Description
03		
02		
01		

Ревизиони блок /Revision block:

САОБРАЋАЈНИ ИНСТИТУТ ЦИП, д.о.о.
INSTITUTE OF TRANSPORTATION CIP ltd
Немањина 6; 11000 Београд; Србија
Тел:011/3618-134; Факс:011/3618-324; web site: www.sicip.co.rs

Организациона јединица: **ЕЛЕКТРОТЕХНИКА** / Organisational unit: ELECTRICAL DEPARTMENT

Одговорни пројектант за трасу пруге:
Responsible designer for track allignment:
Перишa Прокопијевић, дипл.инж.ел.
лиценца број:/ licence No.:353 4455 03, 07-152-212/12

Сарадници:/ Associates:
Александар Џелетовић, мастер инж. ел.
Нада Дамњановић, инж. ел.

Унутрашња контрола:/ Internal control:
Татјана Кнежевић дипл.инж.ел.

Главни пројектант:/ Chief designer:
др Љиљана Милић Марковић, дипл. грађ. инж.

Руководилац организационе јединице:
Manager of organization unit:
Татјана Кнежевић дипл.инж.ел.

Инвеститор/ Investor:
ИНФРАСТРУКТУРА ЖЕЛЕЗНИЦЕ СРБИЈЕ А.Д.
"INFRASTRUCTURE RAILWAYS OF SERBIA", JSC
Немањина 6/IV, **Београд /** Nemanjina **Street** 6/IV, Belgrade

Наручилац пројекта: / Employer: Joint Venture of
China Railway International Corporation Ltd. (CRIC)
No.10 Fusing Road Haidian District,Beijing
P.R China, 100844
China Communication Construction Company Ltd. (CCCC)
No.85 Deshengmenwai Street,Xicheng District,Beijing
P.R China, 100088

Објекат:/Structure:
ПРУГА БЕОГРАД - СУБОТИЦА - ДРЖАВНА ГРАНИЦА (КЕЛЕБИЈА)
ДЕОНИЦА ПРУТЕ НОВИ САД - СУБОТИЦА - ДРЖАВНА ГРАНИЦА (КЕЛЕБИЈА)
BELGRADE - SUBOTICA - STATE BORDER (KELEBIA) RAILWAY LINE
SECTION - NOVI SAD - SUBOTICA - STATE BORDER (KELEBIA)

Део пројекта:/ Part of Design:
5/6.2 ДОЈАВА ПОЖАРА И СИСТЕМИ ТЕХНИЧКЕ ЗАШТИТЕ - ЛОКАЦИЈА НОВИ САД
5/6.2. FIRE ALARM SYSTEM AND SYSTEMS OF TECHNICAL PROTECTION - LOCATION NOVI SAD

Цртеж:/ Drawing:
Ситуација на перонима ТПС Нови Сад - систем видео надзора
Layout plan on platforms TPS Novi Sad - video surveillance system

Размера: Scale: 1:50

Фаза пројекта: Design pfase: **ГЛЗИ/DFC**
Датум: Date: **01.2022.**
Цртеж бр. / Drawing No. 2020-250-ЕЛЕ-5/6.2-Ц12

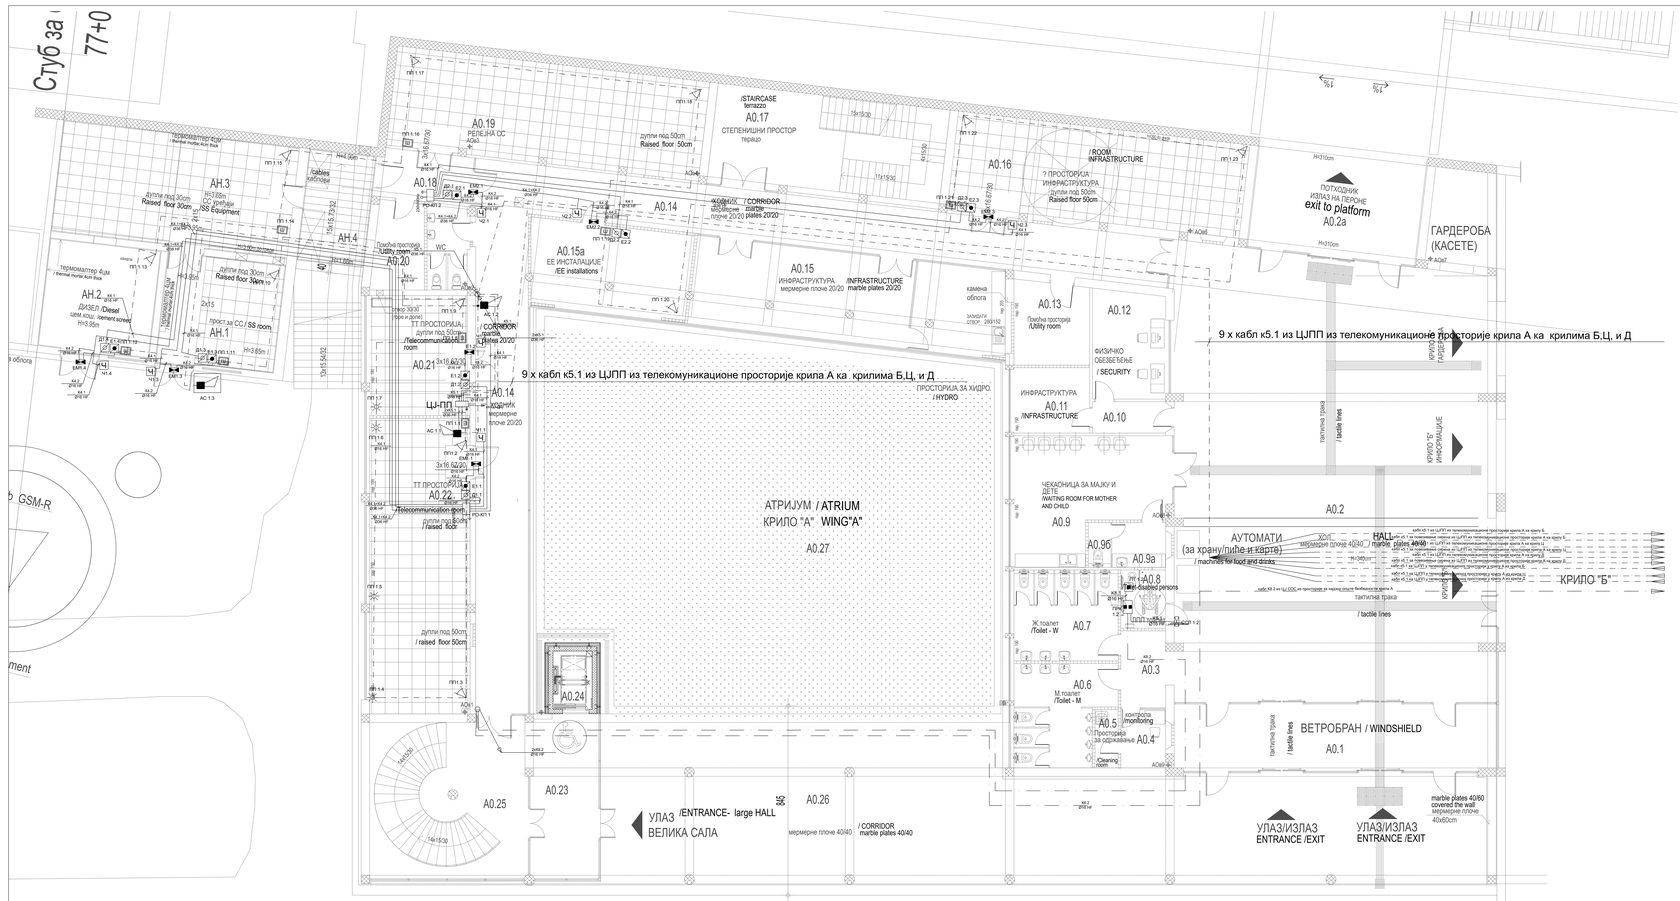
Стуб за
77+0
A0.19
РЕЛЕЈНА СС
A0.18
A0.17
СТЕПЕНИШНИ ПРОСТОР
терацо
/STAIRCASE
terrazzo
A0.16
/ ROOM
INFRASTRUCTURE
A0.14
ХОДНИК / CORRIDOR
керамичке плоче 20/20 plates 20/20
A0.15
ИНФРАСТРУКТУРА
мермерне плоче 20/20
/INFRASTRUCTURE
marble plates 20/20
A0.15a
ЕЕ ИНСТАЛАЦИЈЕ
/EE installations
A0.20
Помоћна просторија
/ Utility room
WC
A0.21
ТТ ПРОСТОРИЈА
/ Telecommunication room
A0.22
ТТ ПРОСТОРИЈА
/ Telecommunication room
A0.24
A0.25
A0.23
A0.26
ПОТХОДНИК
ИЗЛАЗ НА ПЕРОНЕ
exit to platform
A0.2a
ГАРДЕРОБА
(КАСЕТЕ)
A0.13
Помоћна просторија
/Utility room
A0.12
ФИЗИЧКО
ОБЕЗБЕЂЕЊЕ
/ SECURITY
A0.11
/INFRASTRUCTURE
A0.10
ИНФРАСТРУКТУРА
ПРОСТОРИЈА ЗА ХИДРО.
/ HYDRO
ЧЕКАОНИЦА ЗА МАЈКУ И ДЕТЕ
/WAITING ROOM FOR MOTHER AND CHILD
A0.9
A0.96
A0.9a
АУТОМАТИ
(за храну/пиће и карте)
/ machines for food and drinks
A0.8
/for disabled persons
A0.7
Ж тоалет
/Toilet - W
A0.6
М тоалет
/Toilet - M
A0.5
контрола
/monitoring
Простарија
за одржавање
/Cleaning room
A0.4
A0.3
A0.2
HALL
мермерне плоче 40/40 / marble plates 40/40
КРИЛО "Б"
ВЕТРОБРАН / WINDSHIELD
A0.1
УЛАЗ
ВЕЛИКА САЛА
/ENTRANCE- large HALL
мермерне плоче 40/40
/ CORRIDOR
marble plates 40/40
УЛАЗ/ИЗЛАЗ
ENTRANCE /EXIT
УЛАЗ/ИЗЛАЗ
ENTRANCE /EXIT
marble plates 40/80
covered the wall
мермерне плоче
40/80cm
АТРИЈУМ / ATRIUM
КРИЛО "А" WING"A"
A0.27
9 х кабл к5.1 из ЦЈПП из телекомуникационе просторије крила А ка крилима Б,Ц, и Д
9 x кабл к5.1 из ЦЈПП из телекомуникационе просторије крила А ка крилима Б,Ц, и Д
ЦЈ-ПП
/ CORRIDOR
керамичке плоче 20/20
tactile lines
тактилна трака
/ tactile lines
КРИЛО "С"
ИНФОРМАЦИЈЕ
КРИЛО "Б"
ГАРДЕРОБА
(КАСЕТЕ)

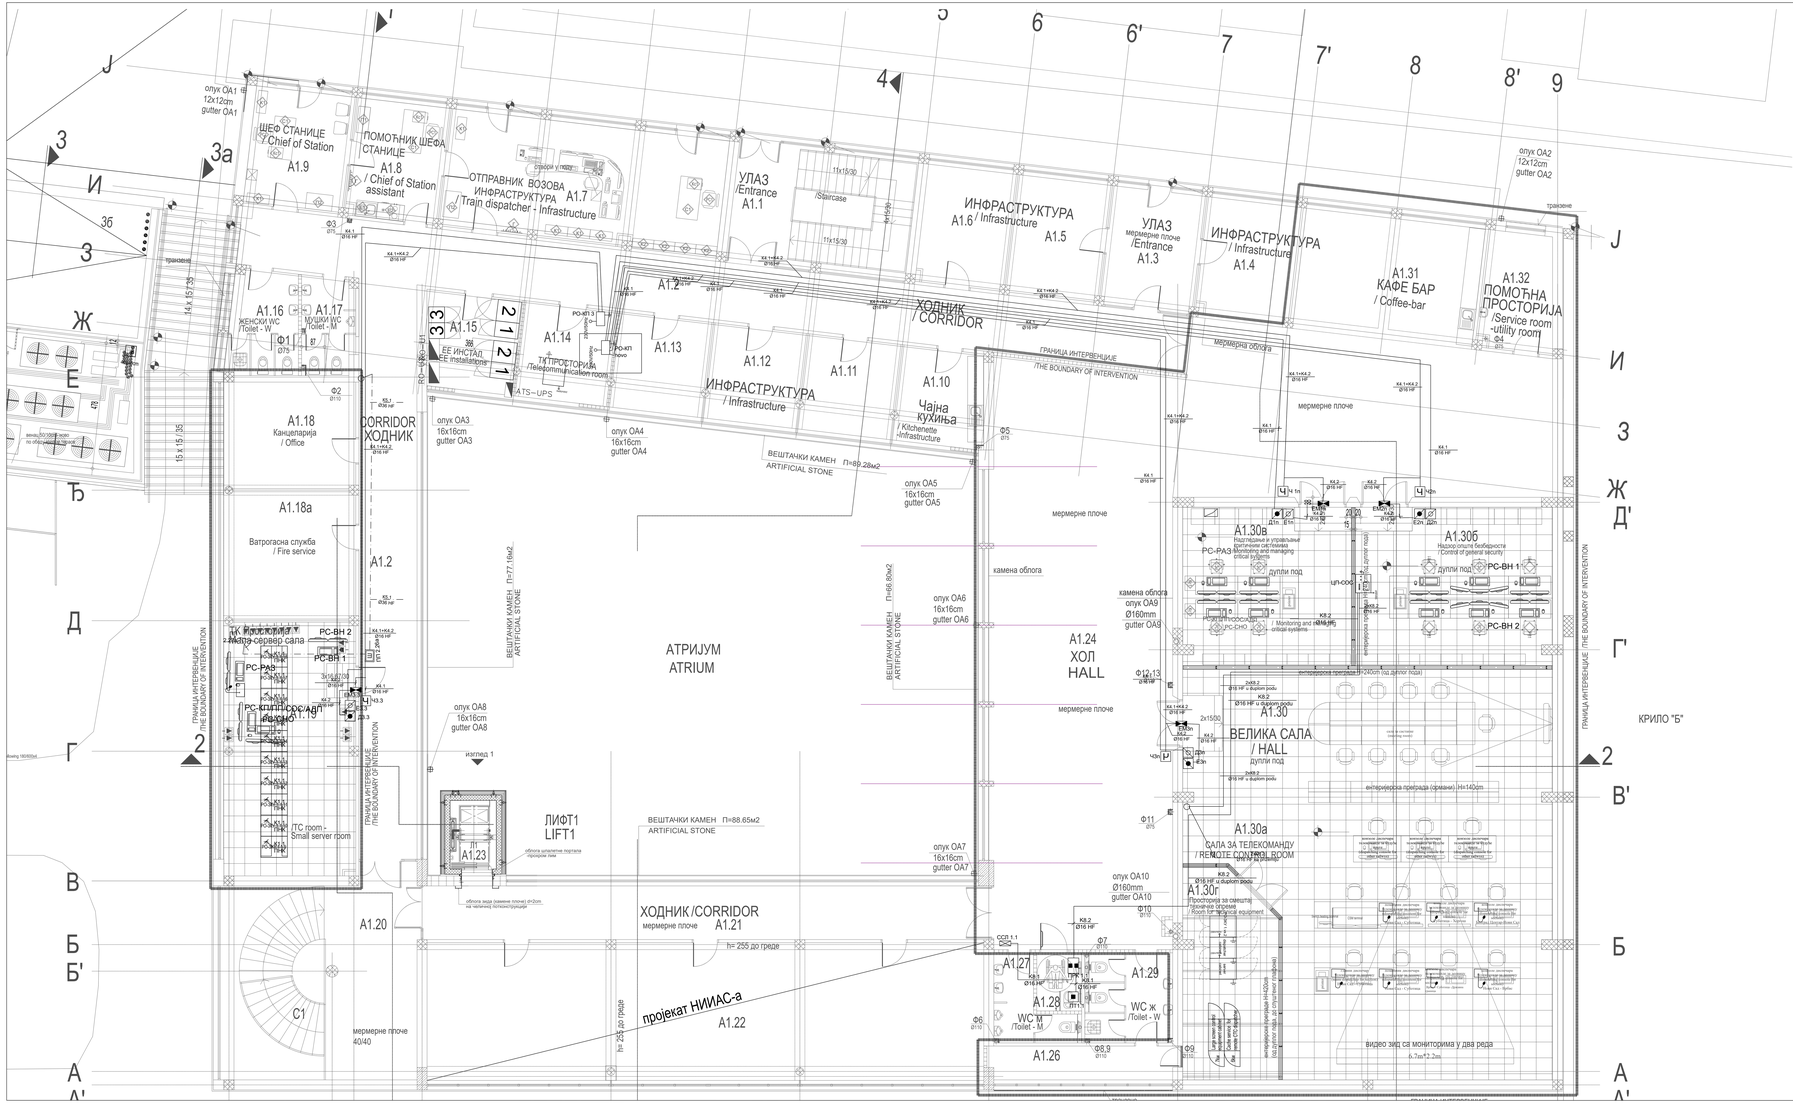

КРИЛО А1 - ОСНОВА ПРВОГ СПРАТА (НИВО ПЕРОНА) / WING A1 - FIRST FLOOR (PLATFORM LEVEL)

бр. пр. No	Намена просторије /Room allocation	Површина P (m²) / Area m2	Обим O (m) /Perimeter m1	Обрада / Finishing: Под / floor	Зид / wall	Плафон/ceiling
A1.1	Степенишни простор /Staircase	30.58	23.24	индустријски под /Industrial floor	дисперзија /dispersion	дисперзија /dispersion
A1.2	Ходник /Corridor	129.64	122.08	индустријски под /Industrial floor	дисперзија /dispersion	сп. плафон F60 /suspended ceiling F60
A1.3	Улаз /Entrance	15.45	15.88	мермерне плоче 20/20 /marble plates 20/20	дисперзија /dispersion	дисперзија /dispersion
A1.4	Канцеларија - Инфраструктура / Office - Infrastructure	16.00	16.14	паркет /parquet	дисперзија /dispersion	дисперзија /dispersion
A1.5	Канцеларија - Инфраструктура / Office - Infrastructure	15.45	15.88	паркет /parquet	дисперзија /dispersion	дисперзија /dispersion
A1.6	Канцеларија - Инфраструктура / Office - Infrastructure	14.91	15.62	паркет /parquet	дисперзија /dispersion	дисперзија /dispersion
A1.7	Отправник возова- Инфраструктура / Train dispatcher - Infrastructure	46.82	31.06	каучук /caoutchouc	дисперзија /dispersion	дисперзија /dispersion
A1.8	Помоћник шефа станице /Chief of Station assistant	15.45	15.88	каучук /caoutchouc	дисперзија /dispersion	сп. плафон /suspended ceiling
A1.9	Шеф станице /Chief of Station	16.69	16.42	каучук /caoutchouc	дисперзија /dispersion	сп. плафон /suspended ceiling
A1.10	Чајна кухиња- Инфраструктура / Kitchenette - Infrastructure	11.82	13.77	керамичке плочице /ceramic tiles	дисперзија /dispersion	дисперзија /dispersion
A1.11	Канцеларија - Инфраструктура / Office - Infrastructure	12.65	12.65	паркет /parquet	дисперзија /dispersion	дисперзија /dispersion
A1.12	Канцеларија - Инфраструктура / Office - Infrastructure	12.62	14.43	паркет /parquet	дисперзија /dispersion	дисперзија /dispersion
A1.13	Канцеларија - Инфраструктура / Office - Infrastructure	12.62	14.42	паркет /parquet	дисперзија /dispersion	дисперзија /dispersion
A1.14	ТК просторија /Telecommunication room	12.62	14.42	антистатик под /antistatic floor	дисперзија /dispersion	сп. плафон F90 /suspended ceiling F90
A1.15	ЕЕ инсталације /EE installations	12.51	14.28	епоксид премаз /epoxide	дисперзија /dispersion	сп. плафон F90 /suspended ceiling F90
A1.16	Тоалет - Ж /Toilet - W	10.00	20.54	керамичке плочице /ceramic tiles	дисп.+керам.пл.h=220cm /disp.+ceramic tiles h220cm	сп. плафон /suspended ceiling
A1.17	Тоалет - М /Toilet - M	7.11	16.83	керамичке плочице /ceramic tiles	дисп.+керам.пл.h=220cm /disp.+ceramic tiles h220cm	сп. плафон /suspended ceiling
A1.18	Канцеларија / Office	20.14	18.26	паркет /parquet	дисперзија /dispersion	сп. плафон /suspended ceiling
A1.18a	Ватрогасна служба / Fire service	24.05	20.02	паркет /parquet	дисперзија /dispersion	сп. плафон /suspended ceiling
A1.19	ТК просторија - мала сервер сала /ITC room - Small server room	47.86	30.81	дупли под /raised floor	дисперзија /dispersion	сп. плафон F90 /suspended ceiling F90
A1.20	Степенишни простор /Staircase	51.41	29.06	мермерне плоче, 40/40 /marble plates, 40/40	мермерне плоче, 60/60 /marble plates, 60/60	дисперзија /dispersion
A1.21	Ходник /Corridor	43.69	47.10	мермерне плоче, 20/20 /marble plates, 20/20	дисперзија /dispersion	сп. плафон F60 /suspended ceiling F60
A1.22	пројекат НИИАС-а	109.52	54.72	паркет /parquet	дисперзија /dispersion	дисперзија /dispersion
A1.23	Лифт / Passenger lift (elevator)	-	-			
A1.24	Хол / Hall	237.96	91.84	мермерне плоче, 40/40 /marble plates, 40/40	мермерне плоче, 60/60 /marble plates, 60/60	сп. плафон /suspended ceiling
A1.26	Оставa / Storage room	8.67	16.10	паркет /parquet	дисперзија /dispersion	сп. плафон /suspended ceiling
A1.27	Тоалет - М /Toilet - M	7.06	15.15	керамичке плочице /ceramic tiles	дисп.+керам.пл.h=220cm /disp.+ceramic tiles h220cm	сп. плафон /suspended ceiling
A1.28	Тоалет - ЛПП /Toilet - disabled persons	3.66	7.73	керамичке плочице /ceramic tiles	дисп.+керам.пл.h=220cm /disp.+ceramic tiles h220cm	сп. плафон /suspended ceiling
A1.29	Тоалет - Ж /Toilet - W	11.05	21.78	керамичке плочице /ceramic tiles	дисп.+керам.пл.h=220cm /disp.+ceramic tiles h220cm	сп. плафон /suspended ceiling
A1.30	Велика сала (H=6.20m) / Hall (h=6.20m)	302.42	76.38	дупли под /raised floor	дисперзија /dispersion	сп. плафон /suspended ceiling
A1.30a	Сала за телекоманду / Remote control room					
A1.30б	Надзор опште безбедности / Control of general security					
A1.30в	Наследиве и управљање критичним сигналима и телекомуникационим системима / Monitoring and managing critical signal and telecommunication systems					
A1.30г	Просторија за смештај техничке опреме / Room for technical equipment					
A1.31	Кафе-бар / Coffee-bar	30.32	23.08	керамичке плочице /ceramic tiles	дисперзија /dispersion	дисперзија /dispersion
A1.32	Помоћна просторија /Service room-utility room	11.97	14.35	ливени терацо /cast terrazzo	дисперзија /dispersion	дисперзија /dispersion
Укупна нето површина		**1302.72**	/ Total first floor NET area			

АНЕКС АН - ОСНОВА КРОВА / ANNEX AN - ROOF PLAN

No Ознака крова	Врста крова / Type of roof	Површина P (m²) / Area m2	Кровни покривач / Roof coverings
АН.Ка1	Раван кров-проходан / Walkable flat roof	50.85	вибропресоване бетонске плоче /vibration pressed concrete plates
АН.Ка2	Раван кров-проходан / Walkable flat roof	59.24	вибропресоване бетонске плоче /vibration pressed concrete plates
Укупна површина крова		**110.09**	/ Total roof area

ПОВРШИНА - ПРВИ СПРАТ / FIRST FLOOR AREA	Површина P(m²) / Area m2
Укупна нето површина КРИЛА А1 / WING A1 -Total first floor NET area	1302.72

бр. / No.	Датум/ Date	Опис / Description
03		
02		
01		

























КРИЛО А2 - ОСНОВА ДРУГОГ СПРАТА / WING A2 - SECOND FLOOR

бр. пр. No	Намена просторије /Room allocation	Површина P (m²) / Area m2	Обим O (m) /Perimeter m	Обрада / Finishing		
				Под /floor	Зид /wall	Плафон /ceiling
A2.1	Степенишни простор /Staircase	35.01	26.16	индустријски под /industrial floor	дисперзија /dispersion	сп. плафон F60 /suspended ceiling F60
A2.2	Ходник /Corridor	121.37	114.84	индустријски под /industrial floor	дисперзија /dispersion	сп. плафон F60 /suspended ceiling F60
A2.3	Ходник /Corridor	74.71	55.41	индустријски под /industrial floor	дисперзија /dispersion	сп. плафон F60 /suspended ceiling F60
A2.4	Помоћна просторија /Service room-utility room	3.66	7.92	цем.кошуљица /cement screed	дисперзија /dispersion	дисперзија /dispersion
A2.5	Помоћна просторија /Service room-utility room	55.51	31.99	цем.кошуљица /cement screed	дисперзија /dispersion	дисперзија /dispersion
A2.6	Помоћна просторија /Service room-utility room	11.97	14.35	цем.кошуљица /cement screed	дисперзија /dispersion	дисперзија /dispersion
A2.7	Диспечери / Train dispatchers	42.11	33.20	ПВЦ-винил /vinyl	дисперзија /dispersion	сп. плафон /suspended ceiling
A2.8	Кухиња /Kitchen	15.58	16.12	керамичке плочице /ceramic tiles	дисперзија /dispersion	дисперзија /dispersion
A2.9	Шеф оперативног одељења / Manager of operation department	19.53	18.80	ПВЦ-винил /vinyl	дисперзија /dispersion	дисперзија /dispersion
A2.10	Шеф техничког одељења / Manager of technical department	19.53	18.80	паркет /parquet	дисперзија /dispersion	дисперзија /dispersion
A2.11	Саобраћајни контролор / Traffic dispatcher	18.88	18.28	паркет /parquet	дисперзија /dispersion	дисперзија /dispersion
A2.12	Шеф ЦДУ-а /Chief of remote control centre	19.09	18.80	паркет /parquet	дисперзија /dispersion	сп. плафон F60 /suspended ceiling F60
A2.13	ЦДУ / Remote control centre	18.98	18.54	паркет /parquet	дисперзија /dispersion	сп. плафон F60 /suspended ceiling F60
A2.14	ЦДУ / Remote control centre	18.98	18.54	паркет /parquet	дисперзија /dispersion	сп. плафон F60 /suspended ceiling F60
A2.15	ЦДУ / Remote control centre	48.34	30.80	ПВЦ-винил /vinyl	дисперзија /dispersion	сп. плафон F60 /suspended ceiling F60
A2.16	Тоалет - Ж /Toilet - W	10.01	20.38	керамичке плочице /ceramic tiles	дисп+кер.пл.h=220cm /disp.+ceramic tiles h220cm	сп. плафон /suspended ceiling
A2.17	Тоалет - М /Toilet - M	7.11	16.84	керамичке плочице /ceramic tiles	дисп+кер.пл.h=220cm /disp.+ceramic tiles h220cm	сп. плафон /suspended ceiling
A2.18	ЕЕ инсталације /EE installations	12.51	14.28	антистатик под /antistatic floor	дисперзија /dispersion	сп. плафон F90 /suspended ceiling F90
A2.18a	ТК просторија /Telecommunication room	12.62	14.42	антистатик под /antistatic floor	дисперзија /dispersion	сп. плафон F90 /suspended ceiling F90
A2.19	Канцеларија - Инфраструктура / Office - Infrastructure	24.28	27.42	паркет /parquet	дисперзија /dispersion	дисперзија /dispersion
A2.20	Канцеларија - Инфраструктура / Office - Infrastructure	24.46	26.84	паркет /parquet	дисперзија /dispersion	дисперзија /dispersion
A2.21	Канцеларија - Инфраструктура / Office - Infrastructure	20.14	18.20	паркет /parquet	дисперзија /dispersion	сп. плафон /suspended ceiling
A2.22	Канцеларија - Инфраструктура / Office - Infrastructure	24.05	19.91	паркет /parquet	дисперзија /dispersion	сп. плафон /suspended ceiling
A2.23	Канцеларија - Инфраструктура / Office - Infrastructure	24.05	19.91	паркет /parquet	дисперзија /dispersion	сп. плафон /suspended ceiling
A2.24	Канцеларија - Инфраструктура / Office - Infrastructure	23.29	19.44	паркет /parquet	дисперзија /dispersion	сп. плафон /suspended ceiling
A2.25	Степенишни простор /Staircase	53.04	30.54	мермерне плоче, 40/40 /marble plates, 40/40	мермерне плоче 60/60 /marble plates, 60/60	сп. плафон F60 /suspended ceiling F60
A2.26	Ходник /Corridor	60.22	62.01	индустријски под /industrial floor	дисперзија /dispersion	сп. плафон F60 /suspended ceiling F60
A2.27	Лифт /Passenger lift (elevator)	-	-			
A2.28	Канцеларија - Инфраструктура / Office - Infrastructure	35.92	24.35	паркет /parquet	дисперзија /dispersion	дисперзија /dispersion
A2.29	Канцеларија - Инфраструктура / Office - Infrastructure	18.51	17.67	паркет /parquet	дисперзија /dispersion	дисперзија /dispersion
A2.30	Канцеларија - Инфраструктура / Office - Infrastructure	17.41	17.20	паркет /parquet	дисперзија /dispersion	дисперзија /dispersion
A2.31	Канцеларија - Инфраструктура / Office - Infrastructure	35.91	24.30	паркет /parquet	дисперзија /dispersion	дисперзија /dispersion
A2.32	Тоалет - М /Toilet - M	11.45	24.35	керамичке плочице /ceramic tiles	дисп. + кер.плочице /dispersion+ceramic tiles	дисперзија /dispersion
A2.33	Тоалет - Ж /Toilet - W	13.00	26.79	керамичке плочице /ceramic tiles	дисп. + кер.плочице /dispersion+ceramic tiles	дисперзија /dispersion
A2.33a	Просторија за чишћење / Cleaning room	2.14	5.87	керамичке плочице /ceramic tiles	дисперзија /dispersion	дисперзија /dispersion
A2.34	Чајна кухиња / Kitchenette	3.68	7.68	керамичке плочице /ceramic tiles	дисп. + кер.плочице /dispersion+ceramic tiles	дисперзија /dispersion
A2.35	Канцеларија - Инфраструктура / Office - Infrastructure	13.38	15.06	паркет /parquet	дисперзија /dispersion	дисперзија /dispersion
A2.36	Канцеларија - Инфраструктура / Office - Infrastructure	30.89	23.08	паркет /parquet	дисперзија /dispersion	дисперзија /dispersion
A2.37	Канцеларија - Инфраструктура / Office - Infrastructure	13.38	15.06	паркет /parquet	дисперзија /dispersion	дисперзија /dispersion
A2.38	Канцеларија - Инфраструктура / Office - Infrastructure	31.24	23.12	паркет /parquet	дисперзија /dispersion	дисперзија /dispersion
Укупна нето површина		1045.93	/ Total second floor NET area			

03			
02			
01			
Број / No.	Датум / Date	Опис / Description	

Реализатор блока /Realizator block:
САОБРАЋАЈНИ ИНСТИТУТ ЦИП д.о.о.
INSTITUTE OF TRANSPORTATION CIP ltd
Немањина 6; 11000 Београд, Србија
Тел.:011/3618-134; Факс:011/3618-324; web site: www.sicip.co.rs
Организациона јединица: ЕЛЕКТРОТЕХНИКА / Organisational unit: ELECTRICAL DEPARTMENT
Одговорни пројектант за део пруге: / Responsible designer for track alignment:
Перица Прокопијевић, дипл.инж.ел. /Perica Prokopijević, dipl.el.eng.
лиценца број / licence No.
353 4455 03 01-152-21/13
Сарадници / Associates:
Александар Целетовић, мастер инж. ел.
Нада Давидовић, инж. ел.
Руководилац пројекта / Project manager:
Татјана Ковачевић, дипл.инж.ел.
Главни пројектант / Chief designer:
др Зоњана Жикић Марковић, дипл. грађ. инж.
Руководилац организационе јединице:
Татјана Ковачевић, дипл.инж.ел.
Република Србија
МИНИСТАРСТВО ГРАЂЕВИНАРСТВА, САОБРАЋАЈА И ИНФРАСТРУКТУРЕ
Инвеститор: ЈАВНО ПРЕДУЗЕЋЕ „ЖЕЛЕЗНИЦЕ СРБИЈЕ“ А.Д.
Investitor: PUBLIC ENTERPRISE "RAILWAYS OF SERBIA" JSC
Пројекат финансира Европска унија у оквиру Инструмента за повезивање Европе
This Project is co-financed by the European Union through the Connecting Europe Facility
Објекат / Structure:
Врста техничке документације / Type of technical documentation:
ПРОЈЕКАТ ИЗВЕДЕНОГ СТАЊА / AS BUILT DESIGN
Део пројекта / Part of Design:
S4.2. ЈАКОСНА СТРУЈА И СИСТЕМИ ТЕХНИЧКЕ ЗАШТИТЕ - ЛОКАЦИЈА ЧВОРА
S4.2. FINE ALARM SYSTEM AND SYSTEMS OF TECHNICAL PROTECTION - LOCATION NOH SAD

Регистрација контроле / Internal control			
Татјана Ковачевић, дипл.инж.ел.			
Главни пројектант / Chief designer			
др Зоњана Жикић Марковић, дипл. грађ. инж.			
Руководилац организационе јединице / Head of organisational unit			
Татјана Ковачевић, дипл.инж.ел.			

ЦИП / Drawing		Размера / Scale	
S4.2. - ФИНЕ АЛАРМНИ СИСТЕМ И СИСТЕМИ ТЕХНИЧКЕ ЗАШТИТЕ - ЛОКАЦИЈА ЧВОРА НОВИ САД		1:50	
Датум / Date	Број пројекта / Project No.	Број листа / Drawing No.	
јул 2022	2020-250-ЕЛЕ-5/6.2-LI		

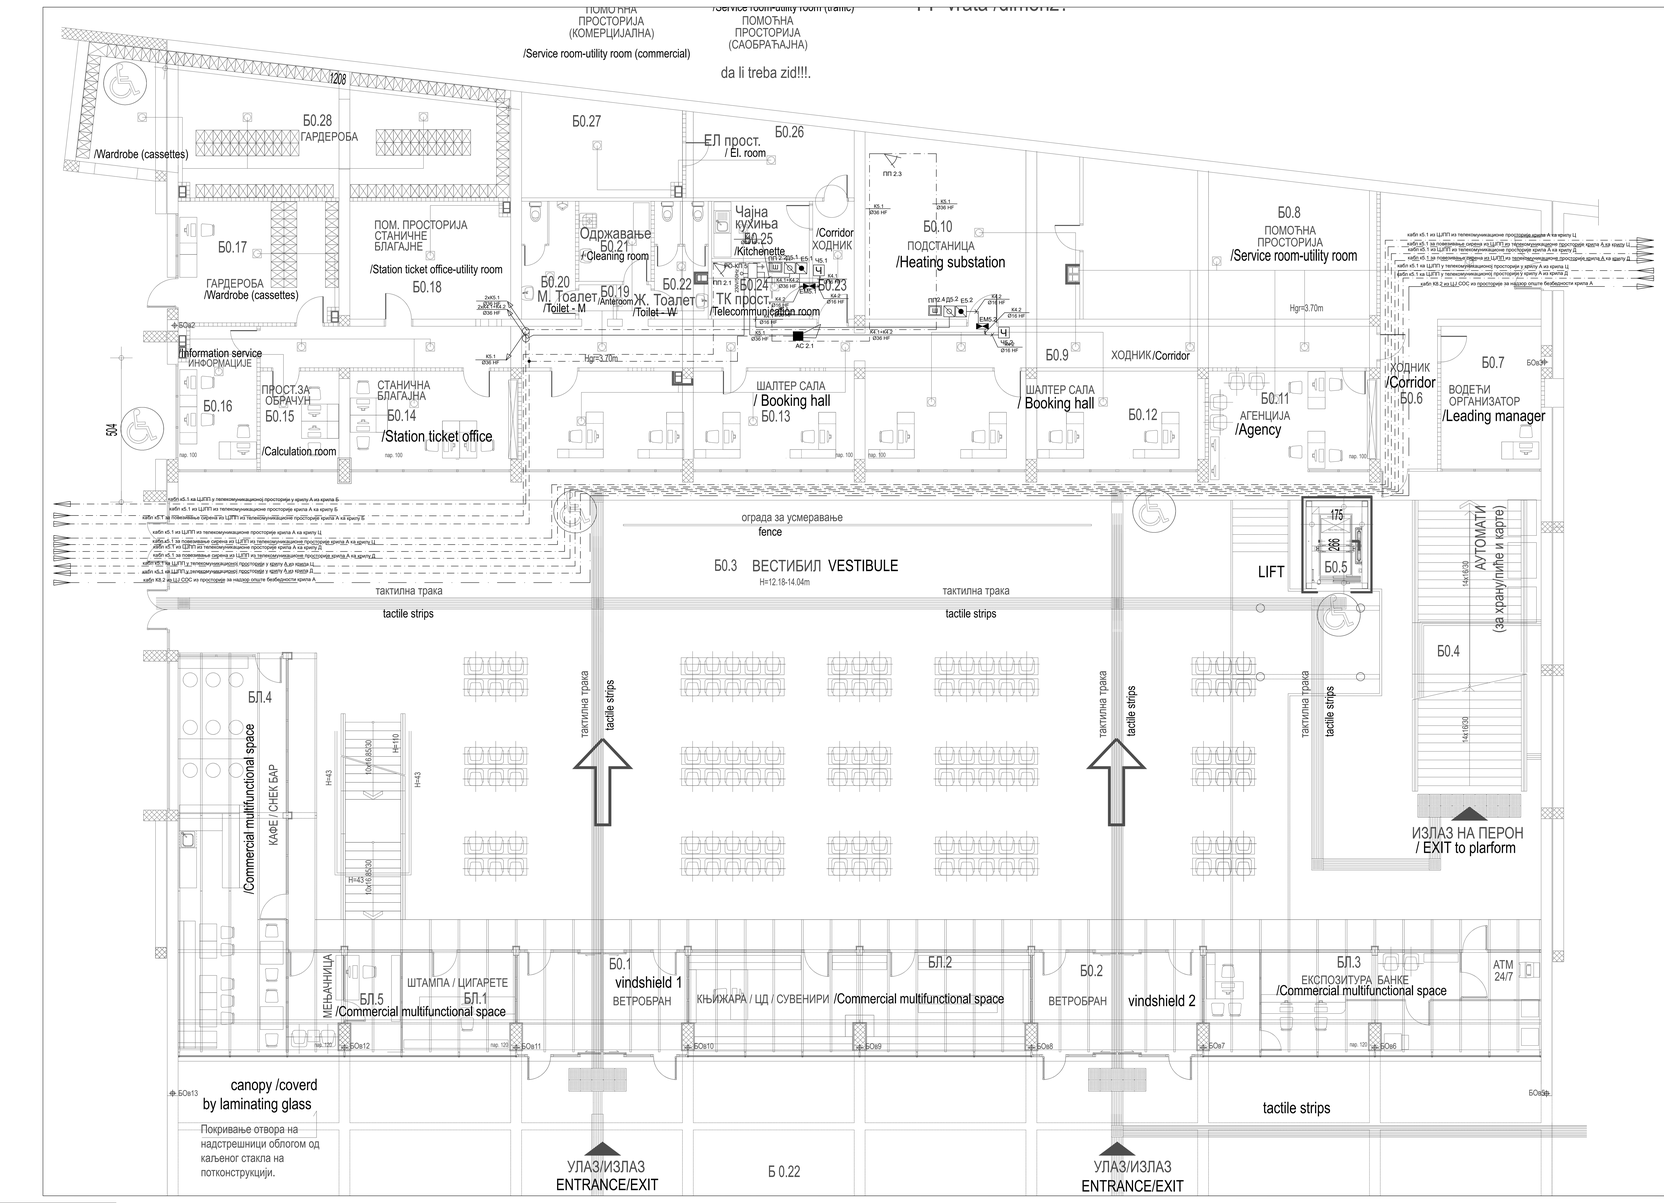

КРИЛО Б0 - ОСНОВА ПРИЗЕМЉА / WING Б0- GROUND FLOOR

бр. пр. No	Намена просторије /Room allocation	Површина P (m²) / Area m2	Обим O (m) /Perimetar m1	Обрада / Finishing		
				Под / floor	Зид / wall	Плафон/ceiling
Б0.1	Ветробран /Windshield	20.90	19.75	мермерне плоче /marble plates	стаклена преграда /glass partition	сп. плафон /suspended ceiling
Б0.2	Ветробран /Windshield	20.90	19.75	мермерне плоче /marble plates	стаклена преграда /glass partition	сп. плафон /suspended ceiling
Б0.3	Вестибил (H=12.18-14.04m) /Vestibule (H=12.18-14.04m)	757.32	129.25	мермерне плоче /marble plates	мермерне плоче 40/60 /marble plates 40/60	перфорирани алу лим / perforated al sheet
БЛ.1	Комерцијални - мултифункционални простор /Commercial multifunctional space	13.58	14.85	мермерне плоче /marble plates	монтажна преграда /prefabricated partition	сп. плафон /suspended ceiling
БЛ.2	Комерцијални - мултифункционални простор /Commercial multifunctional space	40.92	32.77	мермерне плоче /marble plates	монтажна преграда /prefabricated partition	сп. плафон /suspended ceiling
БЛ.3	Комерцијални - мултифункционални простор /Commercial multifunctional space	40.53	32.47	мермерне плоче /marble plates	монтажна преграда /prefabricated partition	сп. плафон /suspended ceiling
БЛ.4	Комерцијални - мултифункционални простор /Commercial multifunctional space	53.62	35.76	мермерне плоче /marble plates	монтажна преграда /prefabricated partition	сп. плафон /suspended ceiling
БЛ.5	Комерцијални - мултифункционални простор /Commercial multifunctional space	13.36	16.80	мермерне плоче /marble plates	монтажна преграда /marble plates	сп. плафон /suspended ceiling
Б0.4	Степениште /Staircase	40.00	28.73	мермерне плоче /marble plates	мермерне плоче /marble plates	перфорирани алу лим / perforated al.sheet
Б0.5	Лифт /Lift	4.65	8.82	-	-	-
Б0.6	Ходник /Corridor	33.62	29.99	индустријски под /Industrial floor	дисперзија /dispersion	сп. плафон /suspended ceiling
Б0.7	Водећи организатор /Leading manager	17.47	16.98	индустријски под /Industrial floor	дисперзија /dispersion	сп. плафон /suspended ceiling
Б0.8	Помоћна просторија /Service room-utility room	51.85	30.70	цем. кошуљица /cement screed	дисперзија /dispersion	сп. плафон F60 /suspended ceiling F60
Б0.9	Ходник /Corridor	56.38	81.88	индустријски под /Industrial floor	дисперзија /dispersion	сп. плафон /suspended ceiling
Б0.10	Подстаница /Heating substation	45.79	27.26	цем. кошуљица /cement screed	дисперзија /dispersion	сп. плафон F60 /suspended ceiling F60
60	Агенција /Agency	20.07	18.64	пвц-винил под /vinyl	дисперзија /dispersion	сп. плафон /suspended ceiling
Б0.12	Шалтер сала / Booking hall	40.47	31.88	пвц-винил под /vinyl	дисперзија /dispersion	сп. плафон /suspended ceiling
Б0.13	Шалтер сала / Booking hall	39.74	31.36	пвц-винил под /vinyl	дисперзија /dispersion	сп. плафон /suspended ceiling
Б0.14	Станична благајна /Station ticket office	20.07	18.64	пвц-винил под /vinyl	дисперзија /dispersion	сп. плафон /suspended ceiling
Б0.15	Просторија за обрачун /Calculation room	9.46	12.38	пвц-винил под /vinyl	дисперзија /dispersion	сп. плафон /suspended ceiling
Б0.16	Информације /Information service	13.78	15.52	пвц-винил под /vinyl	дисперзија /dispersion	сп. плафон /suspended ceiling
Б0.17	Гардероба /Wardrobe	23.87	19.74	пвц-винил под /vinyl	дисперзија /dispersion	сп. плафон /suspended ceiling
Б0.18	Помоћна просторија станичне благајне /Station ticket office-utility room	23.14	19.48	пвц-винил под /vinyl	дисперзија /dispersion	сп. плафон /suspended ceiling
Б0.19	Претпростор /Anteroom	3.02	7.44	кер. плочице /ceramic tiles	кер.плочице /ceramic tiles	сп. плафон /suspended ceiling
Б0.20	Тоалет - М /Toilet - M	7.62	15.35	кер. плочице /ceramic tiles	кер.плочице /ceramic tiles	сп. плафон /suspended ceiling
Б0.21	Одржавање / Cleaning room	7.05	10.64	кер. плочице /ceramic tiles	кер.плочице /ceramic tiles	сп. плафон /suspended ceiling
Б0.22	Тоалет - Ж /Toilet - W	7.62	15.43	кер. плочице /ceramic tiles	кер.плочице /ceramic tiles	сп. плафон /suspended ceiling
Б0.23	Ходник /Corridor	5.97	11.14	кер. плочице /ceramic tiles	дисперзија /dispersion	сп. плафон /suspended ceiling
Б0.24	ТК просторија /Telecommunication room	6.82	10.82	антистатик под /antistatic floor	дисперзија /dispersion	сп. плафон /suspended ceiling
Б0.25	Чајна кухиња /Kitchenette	6.82	10.82	кер. плочице /ceramic tiles	дисперзија /dispersion	сп. плафон /suspended ceiling
Б0.26	Помоћна просторија (саобраћајна) /Service room-utility room (traffic)	15.83	17.18	индустријски под /Industrial floor	дисперзија /dispersion	сп. плафон /suspended ceiling
Б0.27	Помоћна просторија (комерцијална) /Service room-utility room (commercial)	18.98	18.03	индустријски под /Industrial floor	дисперзија /dispersion	сп. плафон /suspended ceiling
Б0.28	Гардероба (касете) /Wardrobe (cassettes)	64.84	42.84	кер. плочице /ceramic tiles	дисперзија /dispersion	сп. плафон /suspended ceiling

Број / No.	Датум / Date	Опис / Description
03		
02		
01		

Реализатор блока /Realizator block:

САОБРАЋАЈНИ ИНСТИТУТ ЦИП д.о.о.
INSTITUTE OF TRANSPORTATION CIP ltd
Немањина 6; 11000 Београд, Србија
Тел.:011/3618-134; Факс:011/3618-324; web site: www.sicip.co.rs

Организациона јединица: **ЕЛЕКТРОТЕХНИКА** / Organisational unit: ELECTRICAL DEPARTMENT

Одговорни пројектант за трасу трупа: / Responsible designer for track alignment:
Перица Прокопијевић, дипл. инж. ел.
лиценца број / licence No.
303 4455 03.01-152-21/13

Сарадници / Associates:
Александар Целетовић, мастер инж. ел.
Нада Давкановић, инж. ел.

Руководилац пројекта / Head of Project:
Татјана Ковачевић, дипл.инж.ел.

Главни пројектант / Chief designer:
др Зоњана Жикић Марковић, дипл. грађ. инж.

Руководилац организационе јединице / Head of organisational unit:
Татјана Ковачевић, дипл.инж.ел.

Инвеститор / Investor:
ЈАВНО ПРЕДУЗЕЋЕ „ИНФРАСТРУКТУРА ЖЕЛЕЗНИЦЕ СРБИЈЕ АД"
PUBLIC ENTERPRISE "RAILWAYS OF SERBIA" JSC
Немањина 6, 11000 Београд, Србија
Немањина 6, 11000 Београд, Србија

Објекат / Structure:

Врста техничке документације и фаза пројекта / Type of technical documentation and project phase:
ПЗИ ПЗИ ПЗИ / PDD PDD PDD

Део пројекта / Part of Design:
10.4 Аутоматска дојава пожара и систем техничке заштите / 10.4 Automatic fire alarm and technical protection system
5/6.2 FIRE ALARM SYSTEM AND SYSTEMS OF TECHNICAL PROTECTION - LOCATION NOW SAD

Назив цртежа / Drawing:
ОСНОВА ПРИЗЕМЉА / GROUND FLOOR PLAN

Број цртежа / Drawing No.:
2020-250-ERE-5/6.2-LD

Размера / Scale:
1:50

Датум / Date:
01.2022

Пројекат бр. / Project No.:
2020-250-ERE-5/6.2-LD

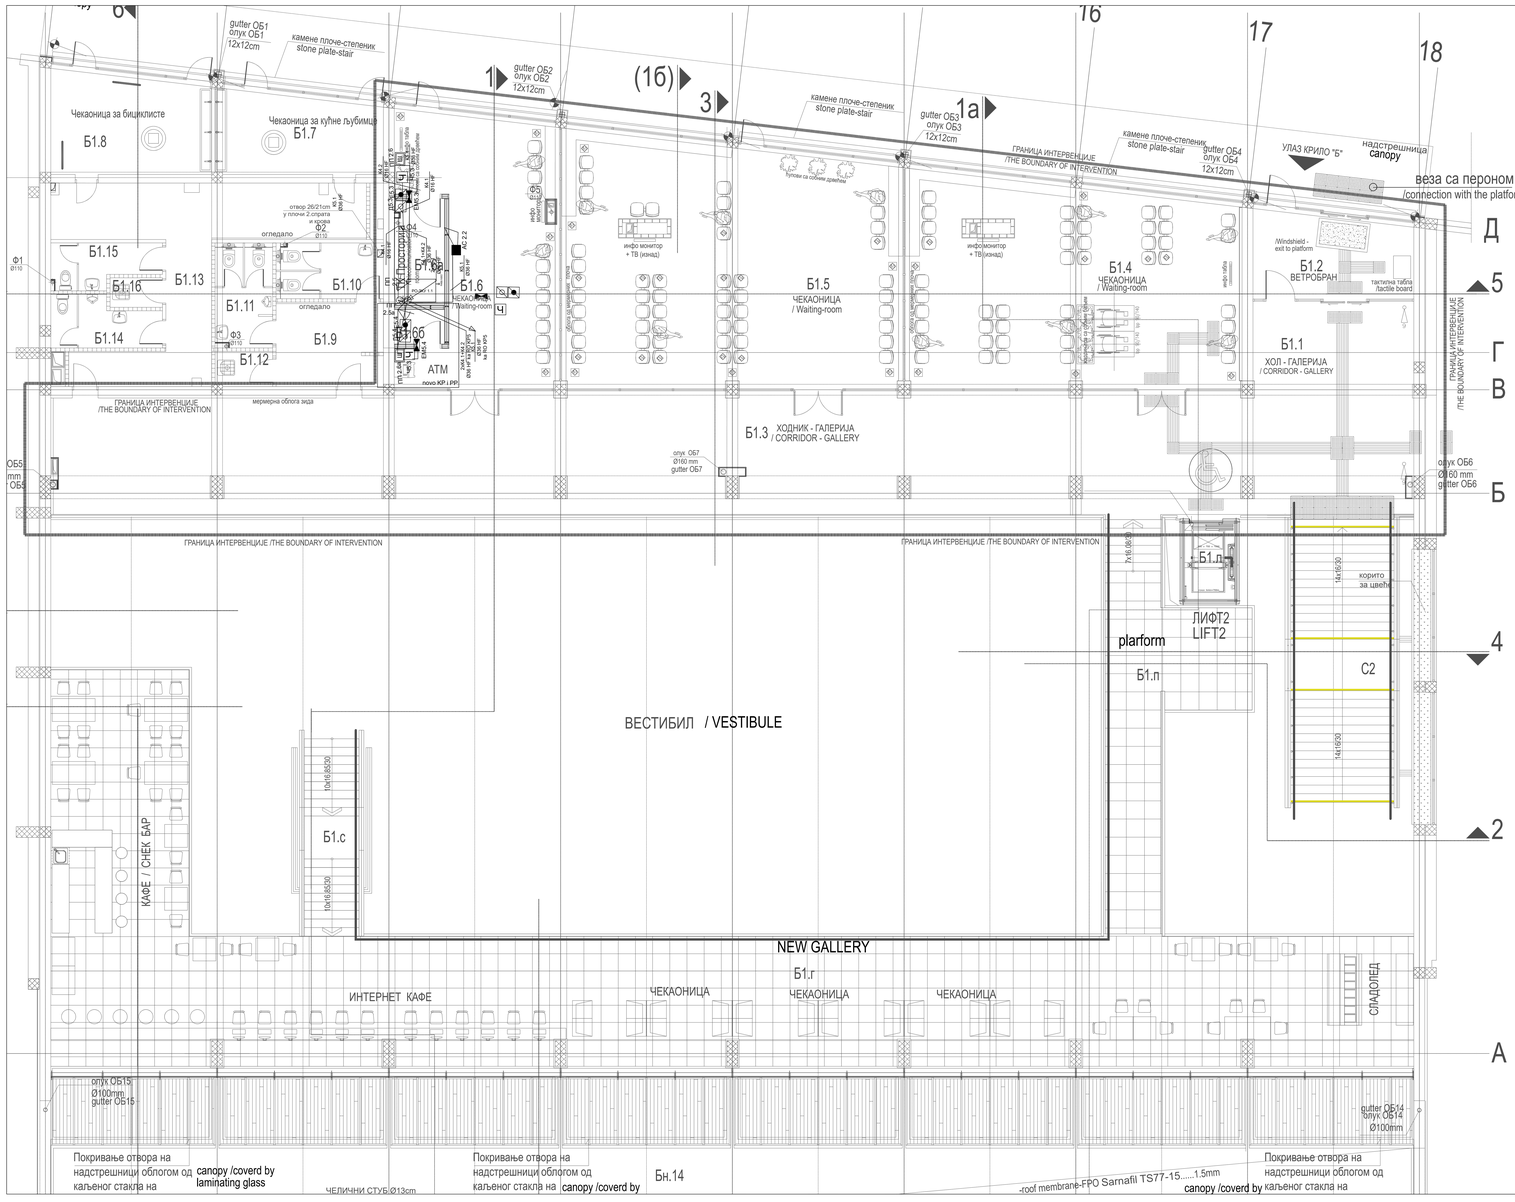

КРИЛО Б1 - ОСНОВА ПРВОГ СПРАТА / WING B1 - FIRST FLOOR

бр. пр. No.	Намена просторије /Room allocation	Површина P (m²) / Area m2	Обим O (m) Perimeter m1	Обрада / Finishing		
				Под / floor	Зид / wall	Плафон / ceiling
Б1.1	Хол- галерија / Hall - gallery	71.97	41.08	мермерне плоче /marble plates	мермерне плоче 40/60 /marble plates 40/60	сп. плафон /suspended ceiling
Б1.2	Ветробран - излаз на пероне /Windshield - exit to platform	15.93	16.95	мермерне плоче /marble plates	мермерне плоче /marble plates	сп. плафон /suspended ceiling
Б1.3	Ходник- галерија / Corridor - gallery	152.89	80.78	мермерне плоче /marble plates	мермерне плоче /marble plates	сп. плафон /suspended ceiling
Б1.4	Чекаоница / Waiting-room	81.47	37.65	мермерне плоче /marble plates	мермерне плоче /marble plates	сп. плафон /suspended ceiling
Б1.5	Чекаоница / Waiting-room	97.74	40.45	мермерне плоче /marble plates	мермерне плоче /marble plates	сп. плафон /suspended ceiling
Б1.6	Чекаоница / Waiting-room	42.88	34.03	мермерне плоче /marble plates	мермерне плоче /marble plates	сп. плафон /suspended ceiling
Б1.6а	ТК просторија /Telecommunication room	6.52	10.94	антистатик под /antistatic floor	дисперзија /dispersion	сп. плафон /suspended ceiling
Б1.6б	Електро просторија / El.room	2.10	5.90	мермерне плоче /marble plates	дисперзија /dispersion	сп. плафон /suspended ceiling
Б1.7	Чекаоница за кућне љубимце /Pet waiting area	15.83	17.19	индустриски под /industrial floor	кер. плочице+ дисперзија /ceramic tiles+dispersion	сп. плафон /suspended ceiling
Б1.8	Чекаоница за бициклисте /Bike waiting area	18.98	18.03	индустриски под /industrial floor	кер. плочице+ дисперзија /ceramic tiles+dispersion	сп. плафон /suspended ceiling
Б1.9	Претпростор тоалета /Anteroom toilets	11.06	13.40	керамичке плочице /ceramic tiles	керамичке плочице /ceramic tiles	сп. плафон /suspended ceiling
Б1.10	Тоалет - Ж /Toilet - W	7.32	11.40	керамичке плочице /ceramic tiles	керамичке плочице /ceramic tiles	сп. плафон /suspended ceiling
Б1.11	Тоалет - М /Toilet - M	7.39	11.37	керамичке плочице /ceramic tiles	керамичке плочице /ceramic tiles	сп. плафон /suspended ceiling
Б1.12	Просторија за одржавање / Cleaning room	2.45	6.48	керамичке плочице /ceramic tiles	керамичке плочице /ceramic tiles	сп. плафон /suspended ceiling
Б1.13	Претпростор /Anteroom	35.32	44.26	керамичке плочице /ceramic tiles	керамичке плочице /ceramic tiles	сп. плафон /suspended ceiling
Б1.14	Тоалет - М /Toilet - M	6.19	11.55	керамичке плочице /ceramic tiles	керамичке плочице /ceramic tiles	сп. плафон /suspended ceiling
Б1.15	Тоалет - Ж /Toilet - W	5.41	11.15	керамичке плочице /ceramic tiles	керамичке плочице /ceramic tiles	сп. плафон /suspended ceiling
Б1.16	Просторија за одржавање / Cleaning room	1.89	5.72	керамичке плочице /ceramic tiles	керамичке плочице /ceramic tiles	сп. плафон /suspended ceiling
Б1.л	Лифт / Passenger lift (elevator)					
Б1.г	Нова галерија / Gallery - new	218.07	121.15	гранитна керамика / granite ceramics		сп. плафон /suspended ceiling
Б1.п	Пасарела / Indoor crossing footbridge - new	41.22	39.53	гранитна керамика / granite ceramics		сп. плафон /suspended ceiling
Б1.с	Ново степениште /Staircase - new	15.01	18.59	гранитна керамика / granite ceramics		сп. плафон /suspended ceiling
Укупна нето површина		**857.64**		/ Total first floor NET area		

НАДСТРЕШНИЦЕ / CANOPY

Бн.14	Надстрешница над улазом у објекат /Canopy - entrance to building	244.30	-	мермерне плоче 40/40 /marble plates, 40/40	мермерне плоче /marble plates	сп. плафон /suspended ceiling
Укупна отворена површина		**244.30**		/ Total area of open spaces		

ПОВРШИНА - ПРВИ СПРАТ / FIRST FLOOR AREA	Површина P(m²) / Area m2
Укупна нето површина КРИЛА Б1 / WING Б1 -Total first floor NET area	857.64
Укупна бруто површина КРИЛА Б1 / WING Б1 - Total first floor GROSS area	1588.61

03			
02			
01			
Број / No.	Датум / Date	Опис / Description	


СЗОБРАЋАЈНИ ИНСТИТУТ ЦИП д.о.о.
INSTITUTE OF TRANSPORTATION CIP ltd
Немањина 6, 11000 Београд, Србија
Tel+381/(0)11/3618-134; Факс:011/3618-324; web site: www.sicip.co.rs

Организациона јединица: ЕЛЕКТРОТЕХНИКА / Organisational unit: ELECTRICAL DEPARTMENT

Одговорни пројектант за track layout:
Responsible designer for track alignment:
Перица Пурковић, дипл. инж. ел.
Licence No. 353 4455 03 07-102-21012

ИНФРАСТРУКТУРА ЖЕЛЕЗНИЦЕ СРБИЈЕ А.Д.
"INFRASTRUCTURE RAILWAYS OF SERBIA" JSC
Немањина 6, 11000 Београд, Србија
Nemanjina 6, 11000 Belgrade, Serbia

Сарадници / Associates:
Александар Цветковић, мастер инж. ел.
Нада Давидовић, инж. ел.

Одговорни пројектант / Design manager:
Татјана Кнежевић, дипл.инж.ел.
Главни пројектант / Chief designer:
др Лукша Мишић Марковић, дипл. грађ. инж.
Директор Сектора за пројектовање железничке инфраструктуре
Director of Railway Infrastructure Design Sector:
Татјана Кнежевић, дипл.инж.ел.

SB.2. FIRE ALARM SYSTEMS AND SYSTEMS OF TECHNICAL PROTECTION - LOCATION NON SAD

Врста пројекта / Part of Design:
ПЗИ - Пројекат за извођење / Execution design


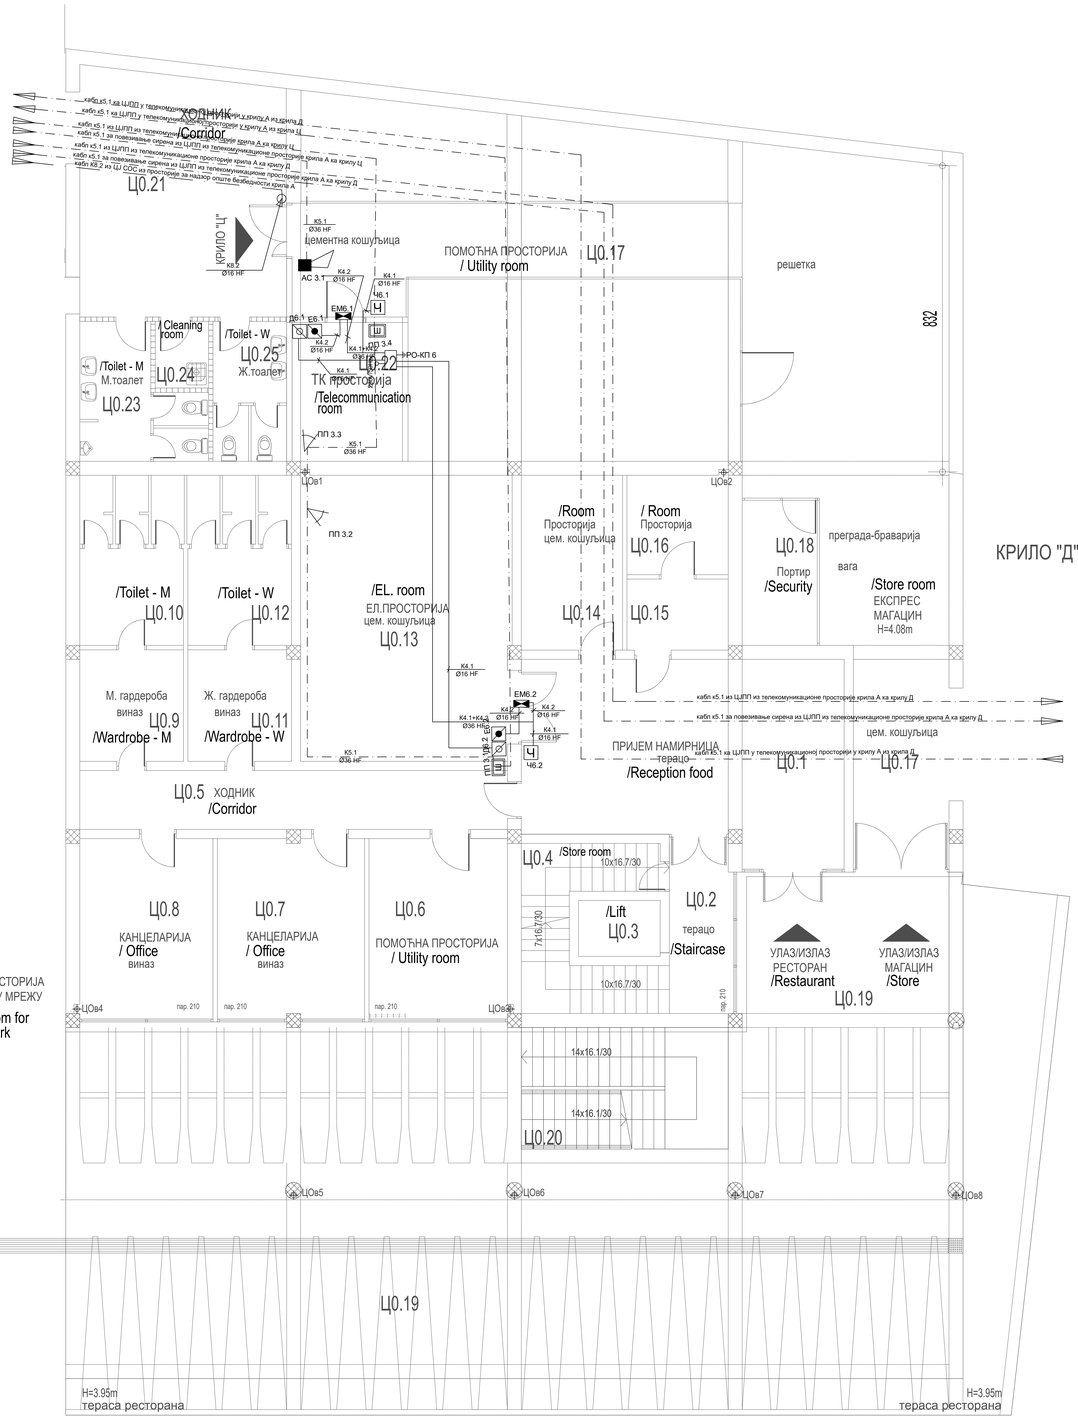

КРИЛО Ц0 - ОСНОВА ПРИЗЕМЉА / WING Ц0- GROUND FLOOR

бр. пр. No	Намена просторије /Room allocation	Површина P (m²) / Area m2	Обим O (m) /Perimetar m1	Обрада / Finishing		
				Под / floor	Зид / wall	Плафон/ceiling
Ц0.1	Пријем намирница /Reception food	44.24	29.20	терацо / terrazzo	масна боја+ дисперзија /oily paint + dispersion	сп. плафон F60 /suspended ceiling F60
Ц0.2	Степенишни простор /Staircase	7.66	12.78	терацо / terrazzo	масна боја+ дисперзија /oily paint + dispersion	дисперзија /dispersion
Ц0.3	Лифт /Lift	-	-	-	-	-
Ц0.4	Остава /Store room	7.53	14.18	терацо / terrazzo	масна боја+ дисперзија /oily paint + dispersion	дисперзија /dispersion
Ц0.5	Ходник /Corridor	18.59	26.44	терацо / terrazzo	масна боја+ дисперзија /oily paint + dispersion	дисперзија /dispersion
Ц0.6	Тех. просторија за хидрантску мрежу /Technical room for hydrant network	17.86	17.02	епоксид / epoxide	дисперзија /dispersion	сп. плафон F90 /suspended ceiling F90
Ц0.7	Канцеларија / Office	19.00	17.50	виниз /vinyl	дисперзија /dispersion	дисперзија /dispersion
Ц0.8	Канцеларија / Office	17.20	16.74	виниз /vinyl	дисперзија /dispersion	дисперзија /dispersion
Ц0.9	М. гардероба /Wardrobe - M	8.53	11.69	виниз /vinyl	кер.плочице /ceramic tiles	дисперзија /dispersion
Ц0.10	М. тоалет /Toilet - M	13.12	14.92	кер.плочице /ceramic tiles	кер.плочице /ceramic tiles	дисперзија /dispersion
Ц0.11	Ж. гардероба /Wardrobe - W	8.53	11.69	виниз /vinyl	кер.плочице /ceramic tiles	дисперзија /dispersion
Ц0.12	Ж. тоалет /Toilet - W	13.12	14.92	кер.плочице /ceramic tiles	кер.плочице /ceramic tiles	дисперзија /dispersion
Ц0.13	Ел.просторија /El. room	44.68	27.04	цем.кошуљица /cement screed	дисперзија /dispersion	сп. плафон F90 /suspended ceiling F90
Ц0.14	Просторија /Room	13.06	15.00	цем.кошуљица /cement screed	дисперзија /dispersion	дисперзија /dispersion
Ц0.15	Просторија /Room	5.31	9.36	цем.кошуљица /cement screed	дисперзија /dispersion	дисперзија /dispersion
Ц0.16	Просторија /Room	7.43	10.90	цем.кошуљица /cement screed	дисперзија /dispersion	дисперзија /dispersion
Ц0.17	Експрес магацин /Store room	195.69	84.26	цем.кошуљица /cement screed	дисперзија /dispersion	дисперзија /dispersion
Ц0.18	Портир /Security	8.04	11.96	цем.кошуљица /cement screed	дисперзија /dispersion	дисперзија /dispersion
Ц0.21	Ходник /Corridor	28.21	26.18	кер.плочице /ceramic tiles	дисперзија /dispersion	сп. плафон F60 /suspended ceiling F60
Ц0.22	ТК просторија /Telecommunication room	8.86	11.93	антистатик под /antistatic floor	дисперзија /dispersion	сп. плафон F90 /suspended ceiling F90
Ц0.23	М. тоалет /Toilet - M	10.10	19.54	кер.плочице /ceramic tiles	кер.плочице /ceramic tiles	сп. плафон /suspended ceiling
Ц0.24	Просторија за одржавање / Cleaning room	2.62	6.52	кер.плочице /ceramic tiles	кер.плочице /ceramic tiles	сп. плафон /suspended ceiling
Ц0.25	Ж. тоалет /Toilet - W	7.45	15.83	кер.плочице /ceramic tiles	кер.плочице /ceramic tiles	сп. плафон /suspended ceiling
Укупна нето површина		506.82	/ Total ground floor NET area			

ОТВОРЕНЕ ПОВРШИНЕ /OPEN SPACES

Ц0.19	Трем - улаз у објекат КРИЛО Ц / Porch	262.80	76.96	камене плоче /stone plates	-	сп. плафон /suspended ceiling
Ц0.20	Спољно степениште /External staircase			мермерне плоче /marble plates	-	-
Укупна отворена површина		262.80	/ Total area of open spaces			

ПОВРШИНА - ПРИЗЕМЉЕ /GROUND FLOOR AREA	Површина / Area m2 P(m²)
Укупна нето површина КРИЛА Ц0 / WING Ц0 -Total ground floor NET area	506.82

Укупна бруто површина КРИЛА Ц0 / WING Ц0 -Total ground floor GROSS area	588.26

03		
02		
01		
Број / No.	Датум / Date	Опис / Description

Ревизиони блок /Revision block:

САОБРАЋАЈНИ ИНСТИТУТ ЦИП, д.о.о.
INSTITUTE OF TRANSPORTATION CIP ltd
Немањина 6; 11000 Београд; Србија
Тел:011/3618-134; Факс:011/3618-324; web site: www.sicip.co.rs

Организациона јединица: **ЕЛЕКТРОТЕХНИКА** / Organisational unit: ELECTRICAL DEPARTMENT

Одговорни пројектант за грађу пруге: Responsible designer for track alignment:
Перишa Прокопијевић, дипл. инж. ел.
лиценца број / licence No.: 353 4455 03.07-152-213/12

Сарадници / Associates:
Александар Цилеповић, мастер инж. ел.
Нада Дамњановић, инж. ел.

Инвеститор / Investor:
ЈП ИНФРАСТРУКТУРА ЖЕЛЕЗНИЦЕ СРБИЈЕ А.Д.
"INFRASTRUCTURE RAILWAYS OF SERBIA" - JSC
Немањина 6/IV, Београд / Nemanjina Street 6/IV, Belgrade

Пројектовање / Designing:
Главни пројектант / Chief designer:
дд Јелисавета Марковић, дипл. грађ. инж.
Руководилац организационе јединице:
Head of Department:
Татјана Кнежевић, дипл.инж.ел.

Уговорена техничка документација / Contracted technical documentation:

Објекат / Structure:
ПРУГА БЕОГРАД - СУБОТИЦА - ДРЖАВНА ГРАНИЦА /МАДЈАРСКА/
BELGRADE - SUBOTICA - STATE BORDER /HUNGARIAN/ RAILWAY LINE
ДЕЛОНИЦА / SUBSTRUCTURE - ИЗГРАДЊА НОВОГ ДВОКОЛОСЕЧНОГ ПРУГА / NEW DOUBLE TRACK RAILWAY
ДЕЛ ДЕОНИЦЕ / SECTION - НОВО ТИЛО - SUBOTICA / STATE BORDER (HUDJERA)

Део пројекта / Part of Design:
5/6.2. ДОЈАВА ПОЖАРА И СИСТЕМИ ТЕХНИЧКЕ ЗАШТИТЕ - ЛОКАЦИЈА НОВИ САД
5/6.2. FIRE ALARM SYSTEM AND SYSTEMS OF TECHNICAL PROTECTION – LOCATION NOVI SAD

Унутрашња контрола / Internal control:
Татјана Кнежевић дипл.инж.ел.

Назив / Drawing:
Стамена права крила Ц - основа приземља - контрола пролаза, дојављивања пожара, СОС система
Ground floor plan of the Ц wing - access control, fire alarm, SOS system

Размера / Scale: 1:50

Фаза пројекта / Project phase: **ПЗИ/DFC**
Датум / Date: **01.2022.**
Цртеж бр. / Drawing No.: **2020-250-ЕЛЕ-5/6.2-Ц1/8**

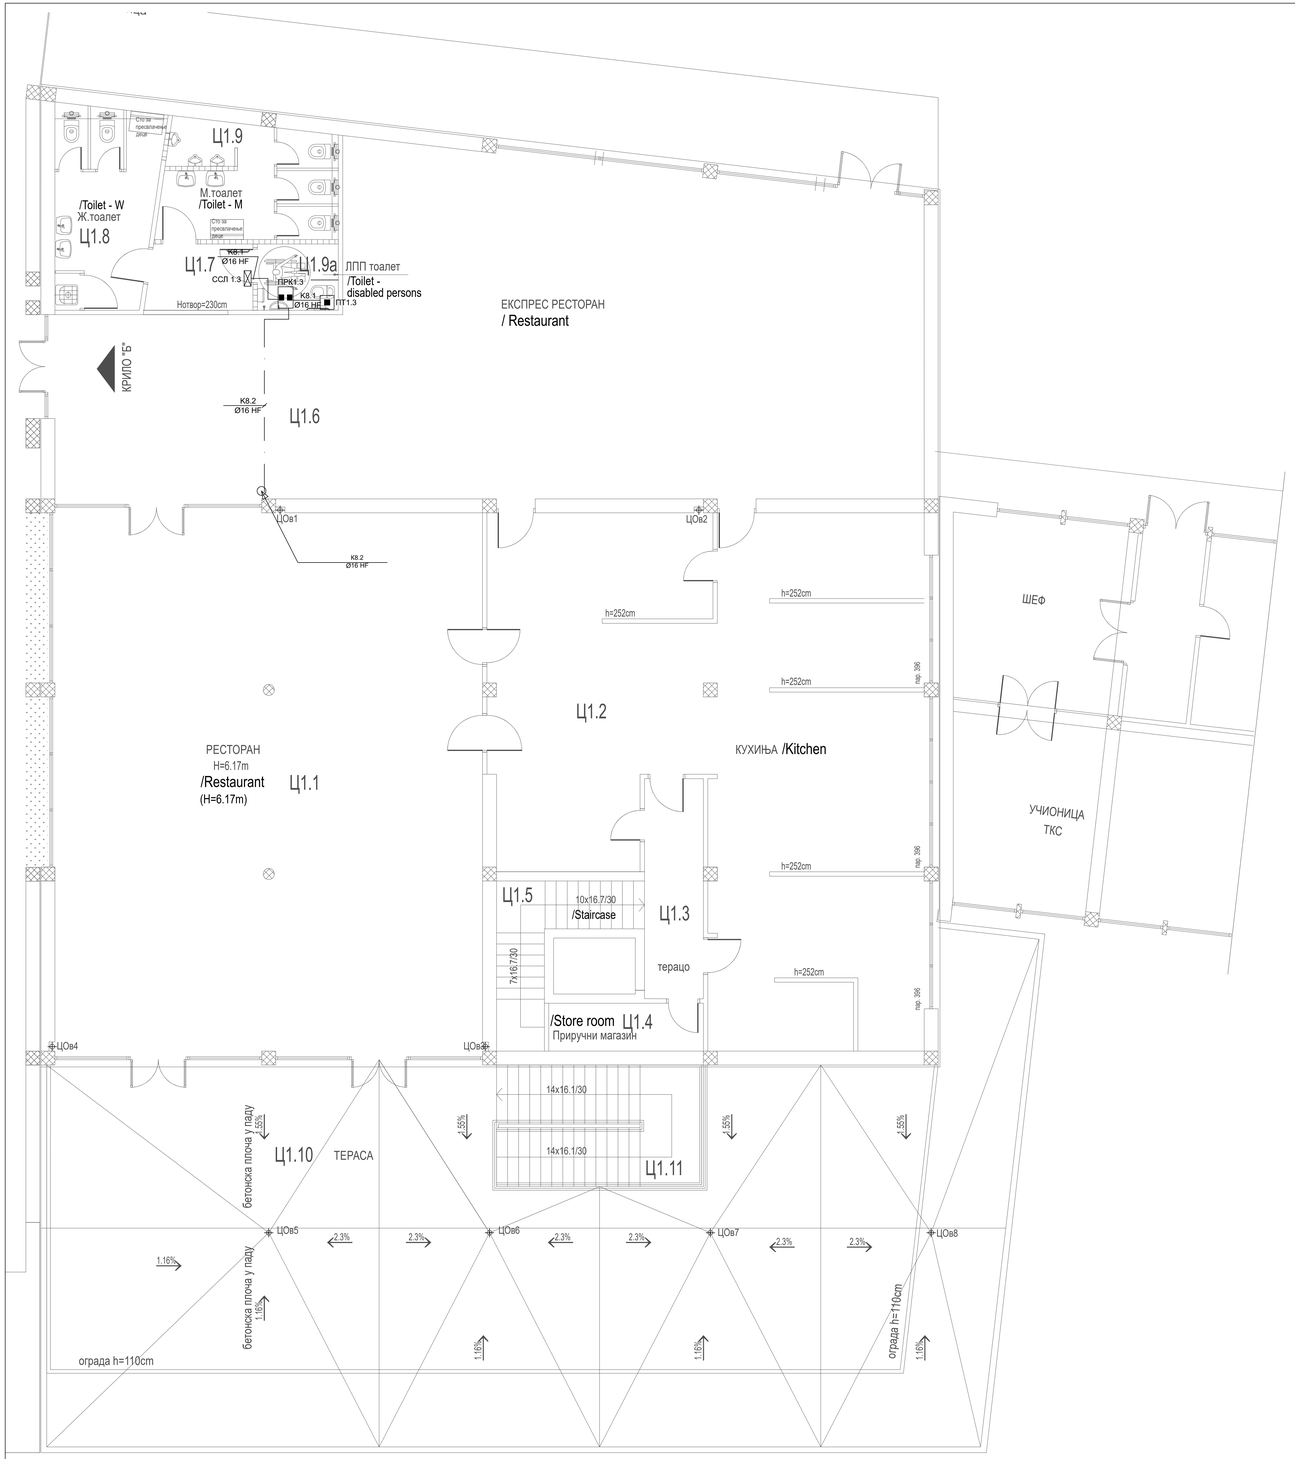

КРИЛО Ц1 - ОСНОВА ПРВОГ СПРАТА (НИВО ПЕРОНА) / WING Ц1 - FIRST FLOOR

бр. пр. No	Намена просторије /Room allocation	Површина P (m^2) / Area m2	Обим O (m) /Perimetar m1	Обрада / Finishing		
				Под / floor	Зид / wall	Плафон /ceiling
Ц1.1	Ресторан (H=6.17m) /Restaurant (H=6.17m)	171.66	52.79	мермер /marble	мермер + дисперзија /marble+dispersion	дисперзија /dispersion
Ц1.2	Кухиња /Kitchen	135.92	105.88	виназ / кер.плочице vinyl / ceramic tiles	кер.плочице /ceramic tiles	дисперзија /dispersion
Ц1.3	Степенишни простор /Staircase	9.57	15.16	терацо /terrazzo	масна боја+ дисперзија /oily paint + dispersion	дисперзија /dispersion
Ц1.4	Магацин /Store room	5.46	11.00	терацо /terrazzo	масна боја+ дисперзија /oily paint + dispersion	дисперзија /dispersion
Ц1.5	Степениште /Staircase	9.55	17.29	терацо /terrazzo	масна боја+ дисперзија /oily paint + dispersion	дисперзија /dispersion
Ц1.6	Експрес ресторан / Restaurant	181.35	65.54	мермер /marble	мермер + дисперзија /marble+dispersion	дисперзија /dispersion
Ц1.7	Претпростор /Anteroom	5.37	9.54	кер.плочице /ceramic tiles	кер.плочице /ceramic tiles	сп.плафон /suspended ceiling
Ц1.8	Ж. Тоалет /Toilet - W	14.50	25.06	кер.плочице /ceramic tiles	кер.плочице /ceramic tiles	сп.плафон /suspended ceiling
Ц1.9	М. Тоалет /Toilet - M	14.21	28.27	кер.плочице /ceramic tiles	кер.плочице /ceramic tiles	сп.плафон /suspended ceiling
Ц1.9а	Тоалет за ЛПП /Toilet - disabled persons	3.96	8.00	кер.плочице /ceramic tiles	кер.плочице /ceramic tiles	сп.плафон /suspended ceiling
Укупна нето површина		551.55	/ Total first floor NET area			

ОТВОРЕНЕ ПОВРШИНЕ /OPEN SPACES

Ц1.10	Тераса ресторана /Terrace of restaurant	268.31	88.19	гранитне плоче / stone plates	-	-
Ц1.11	Степениште /Stairs	18.55	17.84	гранитне плоче / stone plates	-	-
Укупна отворена површина		286.85	/ Total area of open spaces			

ПОВРШИНА - ПРВИ СПРАТ / FIRST FLOOR AREA	Површина P(m^2) / Area m^2
Укупна нето површина КРИЛА Ц1 / WING Ц1 -Total first floor NET area	551.55

Укупна бруто површина КРИЛА Ц1 / WING Ц1 - Total first floor GROSS area	613.56

Број / No.	Датум / Date	Опис / Description
03		
02		
01		

Ревизиони блок /Revision block:

САОБРАЋАЈНИ ИНСТИТУТ ЦИП, д.о.о.
INSTITUTE OF TRANSPORTATION CIP ltd
Немањина 6, 11000 Београд, Србија
тел.011/3618-134; Факс:011/3618-324; web site: www.sicip.co.rs

Организациона јединица: ЕЛЕКТРОТЕХНИКА / Organisational unit: ELECTRICAL DEPARTMENT

Одговорни пројектант за траку пруге: / Responsible designer for track alignment:
Перша Прокопијевић, дипл. инж.ел.
лиценца број / licence No. 353 4455 03.07-152-212/12

Сарадници / Associates:

Инвеститор / Investor:
ИНФРАСТРУКТУРА ЖЕЛЕЗНИЦЕ СРБИЈЕ А.Д.
"INFRASTRUCTURE RAILWAYS OF SERBIA", JSC
Немањина 6, 11000 Београд, Србија / Nemanjina 6, 11000 Belgrade, Serbia

Пројекат / Project:
Главни пројекат / Main design

Објекат / Structure:
BELGRADE - SUBOTICA - STATE BORDER (KELEBIA) RAILWAY LINE
SECTION: NOVI SAD - SUBOTICA - STATE BORDER (KELEBIA)

Део пројекта / Part of Design:
5/6.2 FIRE ALARM SYSTEM AND SYSTEMS OF TECHNICAL PROTECTION - LOCATION NOVI SAD

Александар Целетовић, мастер инж. ел.
Нада Дамњановић, инж. ел.

Унутрашња контрола / Internal control:
Татјана Кнежевић дипл.инж.ел.

Главни пројектант / Chief designer:
др Лилјана Милић Марјановић, дипл. грађ. инж.

Руководилац организационе јединице: / Manager of organization unit:
Татјана Кнежевић дипл.инж.ел.

Назив / Drawing: Станична зграда кранц Ц - основа 1. спрата - Експрес ресторан, галерија, WC, гардероба, Ц1.1 - Ц1.11 / Station building kranz C - ground floor plan - Express restaurant, gallery, WC, cloakroom, C1.1 - C1.11

Размера / Scale: 1:50

Број / Drawing No.: Ц1тех бр. / Ц1тех бр.

Датум / Date: 01.2022.

ИЗИ/DFC: 2020-250-ЕЛЕ-5/6.2-Ц1/9

ОСНОВА ПРИЗЕМЉА
КРИЛО "Д"
/GROUND FLOOR PLAN VIEW
WING "Д"

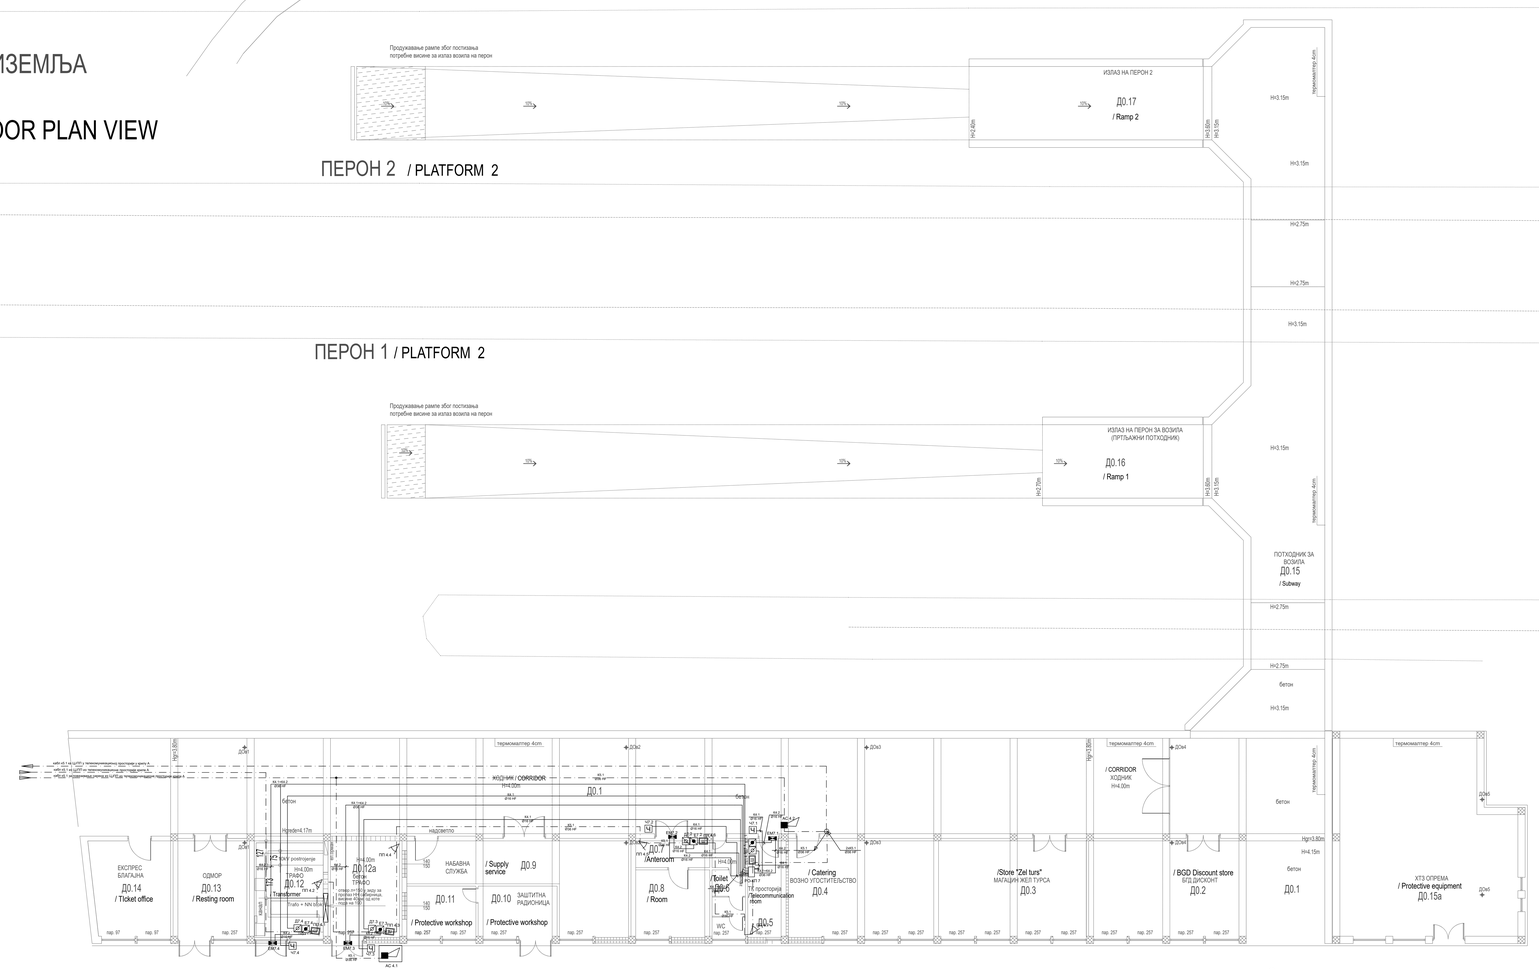

КРИЛО Д0 - ОСНОВА ПРИЗЕМЉА / WING Д0- GROUND FLOOR

бр. пр. No.	Намена просторије /Room allocation	Површина P (m²) / Area m2	Обим O (m) /Perimetar m1	Обрада / Finishing		
				Под/ floor	Зид/ wall	Плафон/ceiling
Д0.1	Ходник /Corridor	352.76	153.29	бетонске плоче /concrete plates	масна боја+ дисперзија /oily paint + dispersion	малтер /mortar
Д0.2	БГД дисконт / BGD Discount store	40.34	26.28	бетонске плоче /concrete plates	дисперзија /dispersion	малтер /mortar
Д0.3	Магацин Жел туреа /Store "Zel turs"	39.69	26.02	бетонске плоче /concrete plates	дисперзија /dispersion	малтер /mortar
Д0.4	Возно угоститељство/ Catering	39.04	26.02	бетонске плоче /concrete plates	дисперзија /dispersion	малтер /mortar
Д0.5	ТК просторија /Telecommunication room	10.28	14.28	антистатик под /antistatic floor	дисперзија /dispersion	сп. плафон F90 /suspended ceiling F90
Д0.6	Тоалет /Toilet	8.87	19.72	керамичке плочице /ceramic tiles	кер.плочице+дисп. /ceramic tiles+dispersion	малтер /mortar
Д0.7	Просторија - предпростор /Anteroom	5.94	10.82	бетонске плоче /concrete plates	дисперзија /dispersion	малтер /mortar
Д0.8	Просторија / Room	13.50	14.72	бетонске плоче /concrete plates	дисперзија /dispersion	сп. плафон F90 /suspended ceiling F90
Д0.9	Набавна служба / Supply service	37.69	34.02	бетонске плоче /concrete plates	дисперзија /dispersion	малтер /mortar
Д0.10	Заштитна радионица / Protective workshop	10.89	13.54	бетонске плоче /concrete plates	масна боја+ дисперзија /oily paint + dispersion	малтер /mortar
Д0.11	Остава-заштитна радионица / Protective workshop	9.52	12.50	бетонске плоче /concrete plates	дисперзија /dispersion	малтер /mortar
Д0.12	Трафо / Transformer	18.10	17.24	бетонске плоче /concrete plates	дисперзија /dispersion	малтер /mortar
Д0.12а	Трафо / Transformer	19.40	17.76	бетонске плоче /concrete plates	дисперзија /dispersion	малтер /mortar
Д0.13	Одмор / Resting room	19.24	17.76	винил /vinyl	дисперзија /dispersion	малтер /mortar
Д0.14	Експрес благајна / Ticket office	20.96	18.42	винил /vinyl	дисперзија /dispersion	малтер /mortar
Д0.15а	ХТЗ опрема / Protective equipment	88.25	39.42	бетонске плоче /concrete plates	дисперзија /dispersion	малтер /mortar
Укупна нето површина		734.47	/ Total ground floor NET area			

КРИЛО Д - Потходник за излаз / улаз возила на пероне / WING Д - SUBWAY

Д0.15	Потходник / Subway	179.03	92.35	бетонске плоче /concrete plates	дисперзија /dispersion	малтер /mortar
Д0.16	Рампа 1 / Ramp 1	48.89	33.10	бетонске плоче /concrete plates	дисперзија /dispersion	малтер /mortar
Д0.17	Рампа 2 / Ramp 2	48.90	33.10	бетонске плоче /concrete plates	дисперзија /dispersion	малтер /mortar
Укупна отворена површина		276.82	/ Total area of open spaces			

ПОВРШИНА - ПРИЗЕМЉЕ /GROUND FLOOR AREA	Површина / Area P(m²)
Укупна нето површина КРИЛО Д0 / WING Д0 -Total ground floor NET area	88.25
Укупна нето површина ПОТХОДНИК ЗА ВОЗИЛА / SUBWAY FOR VEHICLES - Total ground floor NET area	276.82

Укупна бруто површина КРИЛО Д0 / WING Д0 -Total ground floor GROSS area	835.93
Укупна бруто површина ПОТХОДНИК ЗА ВОЗИЛА	324.02

Бр. / No	Датум / Date	Опис / Description
03		
02		
01		

СЛОБОДАЈАЗНИ ИНСТИТУТ ЦИП д.о.о.
INSTITUTE OF TRANSPORTATION CIP ltd
Немањина 6, 11000 Београд, Србија
Тел: 011/3618-134; Факс: 011/3618-324; web site: www.sicip.co.rs
Организациона јединица: ЕЛЕКТРОТЕХНИКА / Organisational unit: ELECTRICAL DEPARTMENT
Одговорни пројектант за део / Responsible designer for track alignment:
Перица Просенцијевић, дипл. инж. ел. / Pericа Prosencijević, dipl. el. eng.
Лиценца број / licence No.: 353 3455 03 07-152-21212
Сарадници / Associates:
Александар Цилентевић, мастер инж. ел. / Nada Damjanović, inž. el.
Руководилац пројекта / Head of Project:
Татјана Кнежевић, дипл.инж.ел. / Tatjana Knežević, dipl.el.eng.
Руководилац организационог јединице / Head of Organisational unit:
Татјана Кнежевић, дипл.инж.ел. / Tatjana Knežević, dipl.el.eng.

Објекат / Structure:


Врста техничке документације / Type of technical documentation:
ПЗИ / Drawing
Пројекат за извођење / Design for execution

Назив / Name:
ОСНОВА ПРИЗЕМЉА / GROUND FLOOR PLAN VIEW

Размера / Scale:
1:75

Број пројекта / Project No.:
21 2022 2020-250-ЕЛЕ-5/6.2-ЦИП

Број / Drawing No.:
ЕЛЕ-ПЗИ-ОПС

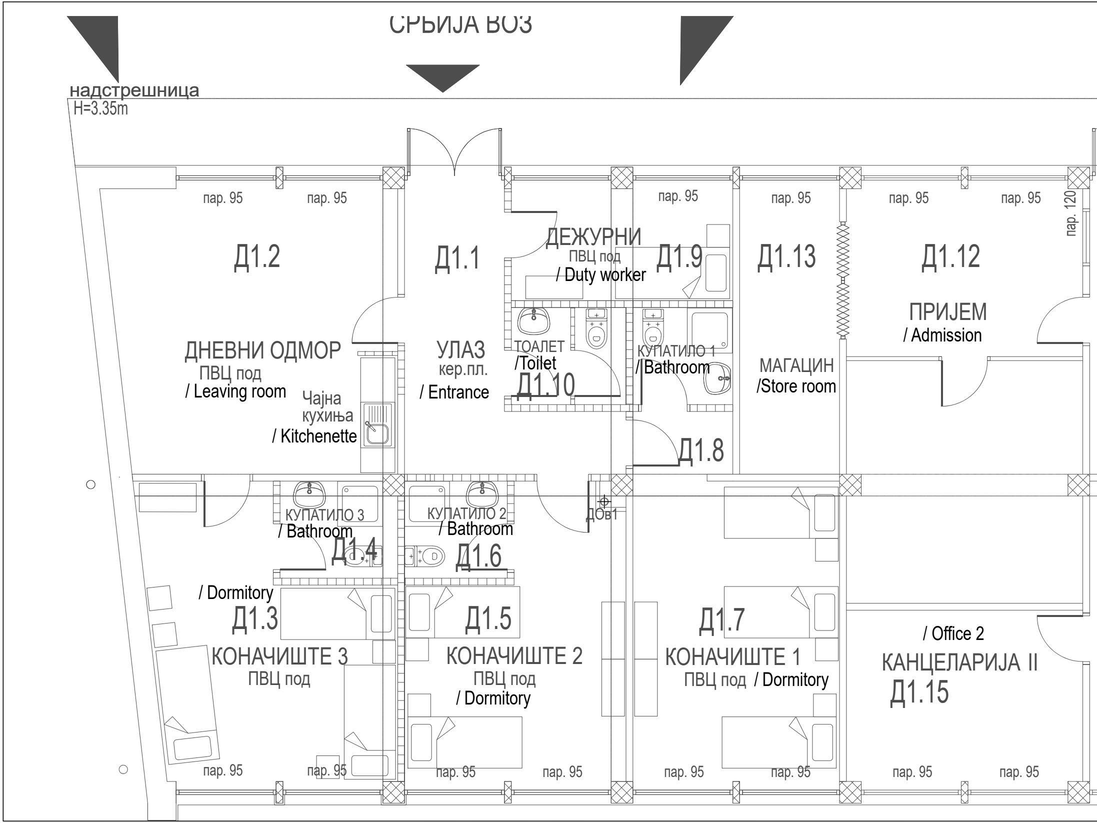
СРБИЈА ВОЗ
надстрешница
H=3.35m
пар. 95
пар. 95
пар. 95
пар. 95
пар. 95
пар. 95
пар. 120
Д1.2
Д1.1
ДЕЖУРНИ
ПВЦ под
/ Duty worker
Д1.9
Д1.13
Д1.12
ПРИЈЕМ
/ Admission
ДНЕВНИ ОДМОР
ПВЦ под
/ Leaving room
Чајна
кухиња
/ Kitchenette
УЛАЗ
кер.пл.
/ Entrance
ТОАЛЕТ
/Toilet
Д1.10
КУПАТИЛО 1
/ Bathroom
МАГАЦИН
/Store room
Д1.8
КУПАТИЛО 3
/ Bathroom
Д1.4
КУПАТИЛО 2
/ Bathroom
Д1.6
ДОв1
/ Dormitory
Д1.3
КОНАЧИШТЕ 3
ПВЦ под
Д1.5
КОНАЧИШТЕ 2
ПВЦ под
/ Dormitory
Д1.7
КОНАЧИШТЕ 1
ПВЦ под / Dormitory
/ Office 2
КАНЦЕЛАРИЈА II
Д1.15
пар. 95
пар. 95
пар. 95
пар. 95
пар. 95
пар. 95
пар. 95
пар. 95

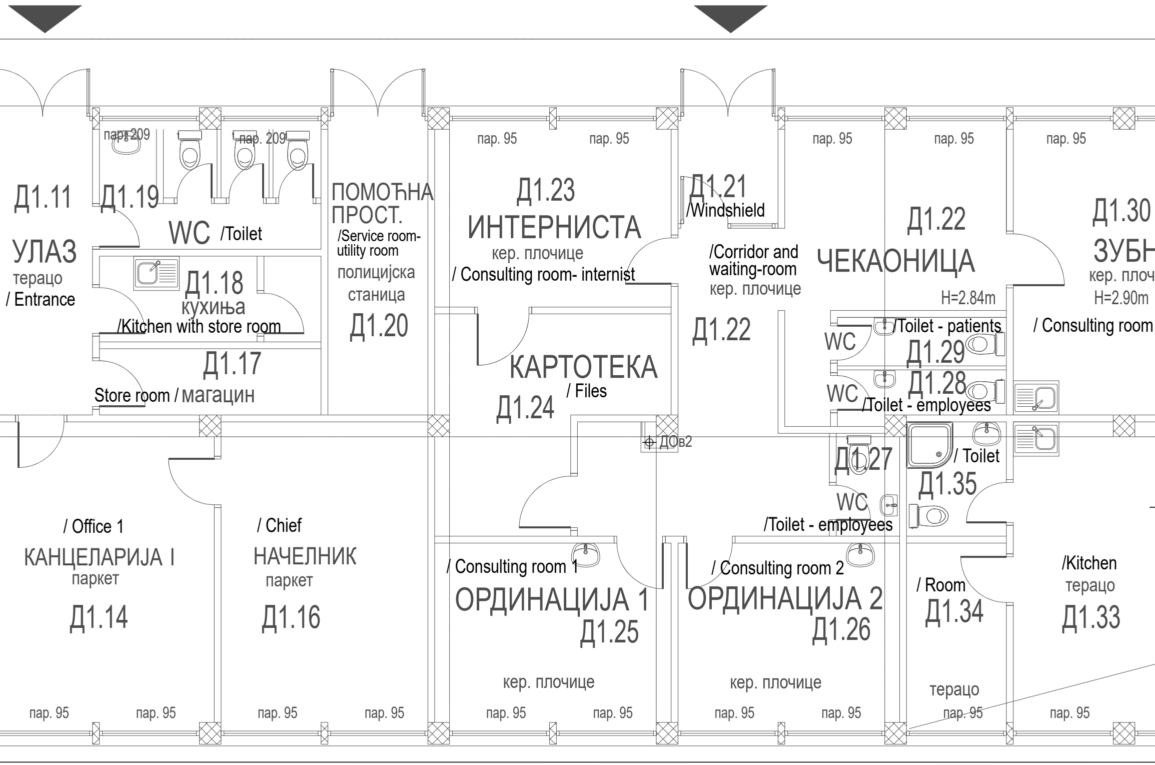
пар. 209
пар. 209
пар. 95
пар. 95
пар. 95
пар. 95
пар. 95
Д1.11
УЛАЗ
терацо
/ Entrance
Д1.19
WC /Toilet
Д1.18
кухиња
/Kitchen with store room
Д1.17
Store room / магацин
ПОМОЋНА
ПРОСТ.
/Service room-
utility room
полицијска
станица
Д1.20
Д1.23
ИНТЕРНИСТА
кер. плочице
/ Consulting room- internist
КАРТОТЕКА
/ Files
Д1.24
Д1.21
/Windshield
/Corridor and
waiting-room
кер. плочице
Д1.22
Д1.22
ЧЕКАОНИЦА
H=2.84m
Д1.30
ЗУБН
кер. плоч
H=2.90m
/ Consulting room
WC
/Toilet - patients
Д1.29
WC
Д1.28
/Toilet - employees
ДОв2
Д1.27
WC
/Toilet - employees
/ Toilet
Д1.35
/ Office 1
КАНЦЕЛАРИЈА I
паркет
Д1.14
/ Chief
НАЧЕЛНИК
паркет
Д1.16
/ Consulting room 1
ОРДИНАЦИЈА 1
Д1.25
кер. плочице
/ Consulting room 2
ОРДИНАЦИЈА 2
Д1.26
кер. плочице
/ Room
Д1.34
терацо
/Kitchen
терацо
Д1.33
пар. 95
пар. 95
пар. 95
пар. 95
пар. 95
пар. 95
пар. 95
пар. 95
пар. 95
пар. 95

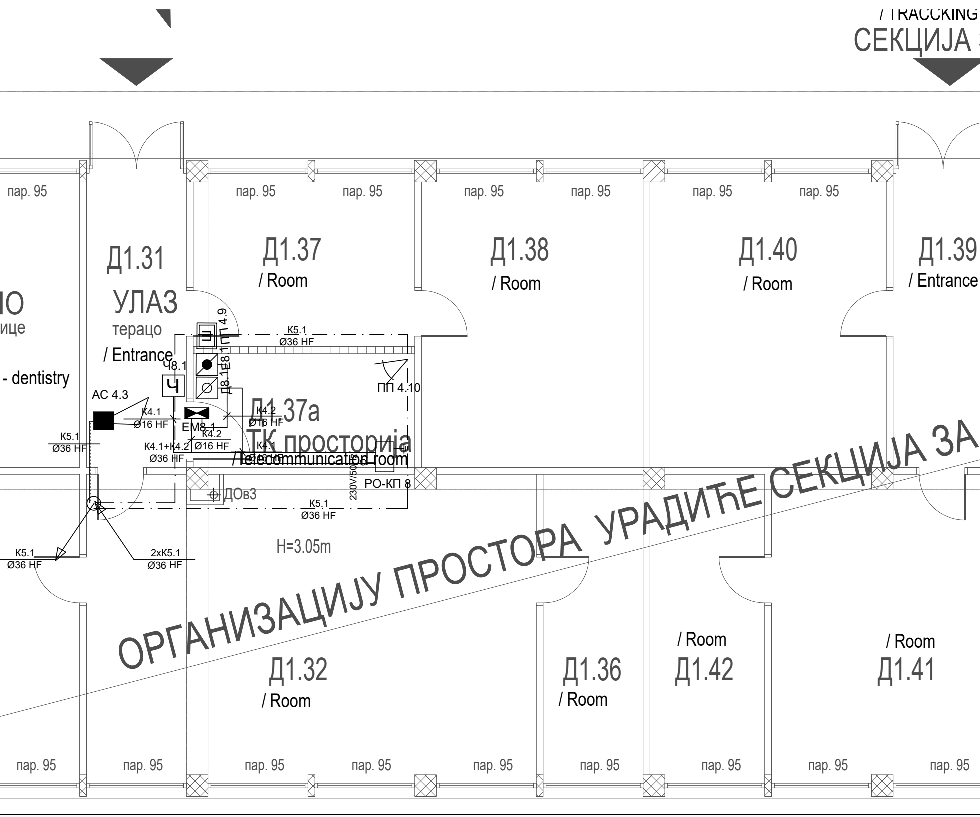
/ TRACCKING
СЕКЦИЈА 3
пар. 95
Д1.31
УЛАЗ
терацо
/ Entrance
НО
ице
- dentistry
Д1.37
/ Room
Д1.38
/ Room
Д1.40
/ Room
Д1.39
/ Entrance
ПП 4.9
Ш
Е8.1
Д8.1
Ч8.1
Ч
АС 4.3
К4.1
Ø16 HF
К4.2
Ø16 HF
ЕМ8.1
К4.1+К4.2
Ø36 HF
К4.1
К5.1
Ø36 HF
ПП 4.10
Д1.37а
ТК просторија
/ Telecommunication room
230V/50Hz
РО-КП 8
ДОв3
2xК5.1
Ø36 HF
H=3.05m
Д1.32
/ Room
Д1.36
/ Room
Д1.42
/ Room
Д1.41
/ Room

ОРГАНИЗАЦИЈУ ПРОСТОРА УРАДИЋЕ СЕКЦИЈА ЗА

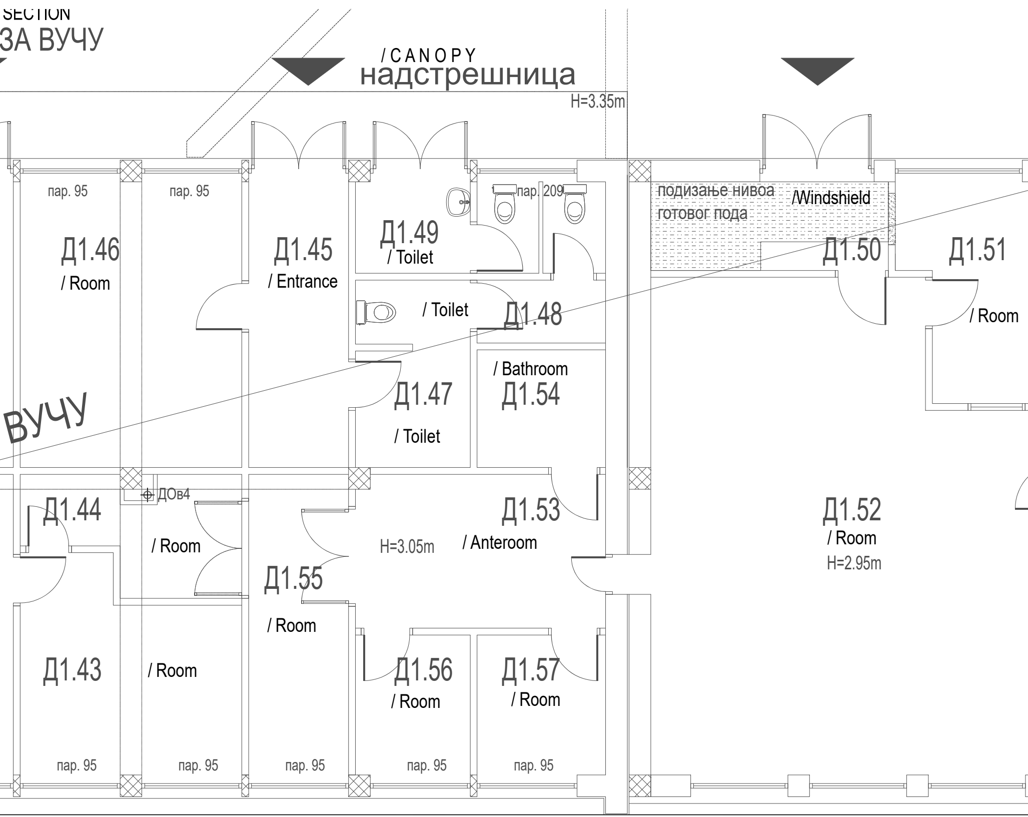
SECTION
ЗА ВУЧУ
/ CANOPY
надстрешница
H=3.35m
пар. 95
пар. 95
пар. 209
подизање нивоа
готовог пода
/Windshield
Д1.46
/ Room
Д1.45
/ Entrance
Д1.49
/ Toilet
Д1.50
Д1.51
/ Toilet
Д1.48
/ Room
/ Bathroom
Д1.47
Д1.54
ВУЧУ
/ Toilet
ДОв4
Д1.44
Д1.53
Д1.52
/ Room
H=3.05m
/ Anteroom
/ Room
H=2.95m
Д1.55
/ Room
Д1.43
/ Room
Д1.56
Д1.57
/ Room
/ Room
пар. 95
пар. 95
пар. 95
пар. 95
пар. 95

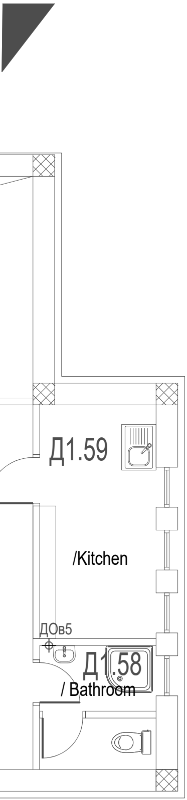
Д1.59
/Kitchen
ДОв5
Д1.58
/ Bathroom

КРИЛО Д1- ОСНОВА ПРВОГ СПРАТА (НИВО ПЕРОНА) / WING Д1 - FIRST FLOOR

	бр. пр. No	Намена просторије /Room allocation	Површина P (m²) / Area m2	Обим O (m) /Perimetar m1	Обрада/ Finishing		
					Под / floor	Зид / wall	Плафон /ceiling
СРБИЈА ВОЗ / SRBIJA VOZ	Д1.1	Улаз / Entrance	11.09	17.76	кер.плочице /ceramic tiles	дисперзија /dispersion	сп. плафон /suspended ceiling
	Д1.2	Дневни одмор / Leaving room	24.68	19.91	ПВЦ-винил под / vinyl	дисперзија /dispersion	сп. плафон /suspended ceiling
	Д1.3	Коначиште / Dormitory	18.84	19.22	ПВЦ-винил под / vinyl	дисперзија /dispersion	сп. плафон /suspended ceiling
	Д1.4	Купатило / Bathroom	3.43	7.52	кер.плочице /ceramic tiles	кер.плочице /ceramic tiles	сп. плафон /suspended ceiling
	Д1.5	Коначиште / Dormitory	16.85	18.28	ПВЦ-винил под / vinyl	дисперзија /dispersion	сп. плафон /suspended ceiling
	Д1.6	Купатило / Bathroom	3.06	7.00	кер.плочице /ceramic tiles	кер.плочице /ceramic tiles	сп. плафон /suspended ceiling
	Д1.7	Коначиште / Dormitory	21.12	21.10	ПВЦ-винил под / vinyl	дисперзија /dispersion	сп. плафон /suspended ceiling
	Д1.8	Купатило / Bathroom	2.97	6.90	кер.плочице /ceramic tiles	кер.плочице /ceramic tiles	сп. плафон /suspended ceiling
	Д1.9	Дежурни / Duty worker	7.60	11.68	ПВЦ-винил под / vinyl	дисперзија /dispersion	сп. плафон /suspended ceiling
	Д1.10	Тоалет /Toilet	3.35	9.42	кер.плочице /ceramic tiles	кер.плочице /ceramic tiles	сп. плафон /suspended ceiling
ПОЛИЦИЈСКА СТАНИЦА / POLICE STATION	Д1.11	Улаз / Entrance	8.75	13.50	терацо /terrazzo	дисперзија /dispersion	дисперзија /dispersion
	Д1.12	Пријем / Admission	29.86	23.84	паркет /parquet	дисперзија /dispersion	дисперзија /dispersion
	Д1.13	Магацин /Store room	8.75	13.50	терацо /terrazzo	дисперзија /dispersion	дисперзија /dispersion
	Д1.14	Канцеларија 1 / Office 1	20.34	18.28	паркет /parquet	дисперзија /dispersion	дисперзија /dispersion
	Д1.15	Канцеларија 2 / Office 2	12.42	14.28	паркет /parquet	дисперзија /dispersion	дисперзија /dispersion
	Д1.16	Начелник / Chief	19.05	17.76	паркет /parquet	дисперзија /dispersion	дисперзија /dispersion
	Д1.17	Магацин /Store room	4.50	10.08	терацо /terrazzo	дисперзија /dispersion	дисперзија /dispersion
	Д1.18	Кухиња са оставом /Kitchen with store room	5.74	12.16	кер.плочице /ceramic tiles	дисперзија /dispersion	дисперзија /dispersion
	Д1.19	Тоалет /Toilet	7.76	20.80	кер.плочице /ceramic tiles	кер.плочице+дисп. /ceramic tiles+dispersion	дисперзија /dispersion
	Д1.20	Помоћна просторија /Service room-utility room	8.75	13.50	терацо /terrazzo	дисперзија /dispersion	дисперзија /dispersion
АМБУЛАНТА / AMBULANCE	Д1.21	Ветробран /Windshield	2.89	6.80	кер.плочице /ceramic tiles	дисперзија /dispersion	дисперзија /dispersion
	Д1.22	Ходник и чекаоница /Corridor and waiting-room	28.51	35.64	кер.плочице /ceramic tiles	дисперзија /dispersion	дисперзија /dispersion
	Д1.23	Ординација - интерниста / Consulting room - internist	12.88	14.50	кер.плочице /ceramic tiles	дисперзија /dispersion	дисперзија /dispersion
	Д1.24	Картотека / Files	12.27	16.58	кер.плочице /ceramic tiles	дисперзија /dispersion	дисперзија /dispersion
	Д1.25	Ординација 1 / Consulting room 1	13.00	14.56	кер.плочице /ceramic tiles	дисперзија /dispersion	дисперзија /dispersion
	Д1.26	Ординација 2 / Consulting room 2	12.18	14.04	кер.плочице /ceramic tiles	дисперзија /dispersion	дисперзија /dispersion
	Д1.27	Тоалет за запослене /Toilet - employees	1.98	5.82	кер.плочице /ceramic tiles	кер.плочице+дисп. /ceramic tiles+dispersion	дисперзија /dispersion
	Д1.28	Тоалет за запослене /Toilet - employees	2.50	7.90	кер.плочице /ceramic tiles	кер.плочице+дисп. /ceramic tiles+dispersion	дисперзија /dispersion
	Д1.29	Тоалет за пацијенте /Toilet - patients	2.52	7.62	кер.плочице /ceramic tiles	кер.плочице+дисп. /ceramic tiles+dispersion	дисперзија /dispersion
	Д1.30	Ординација - стоматологија / Consulting room - dentistry	19.40	17.76	кер.плочице /ceramic tiles	дисперзија /dispersion	дисперзија /dispersion
ИЋЕ СЕКЦИЈА ЗА ВУЧУ)	Д1.31	Улаз / Entrance	8.75	13.50	терацо /terrazzo	дисперзија /dispersion	дисперзија /dispersion
	Д1.32	Просторија / Room	41.25	27.32	терацо /terrazzo	дисперзија /dispersion	дисперзија /dispersion
	Д1.33	Кухиња /Kitchen	20.41	18.28	терацо /terrazzo	кер.плочице+дисп. /ceramic tiles+dispersion	дисперзија /dispersion
	Д1.34	Просторија / Room	5.49	9.78	терацо /terrazzo	дисперзија /dispersion	дисперзија /dispersion
	Д1.35	Тоалет / Toilet	3.50	7.50	кер.плочице /ceramic tiles	кер.плочице+дисп. /ceramic tiles+dispersion	дисперзија /dispersion
	Д1.36	Просторија / Room	9.20	14.02	терацо /terrazzo	дисперзија /dispersion	малтер /mortar
	Д1.37	Просторија / Room	11.17	13.52	терацо /terrazzo	дисперзија /dispersion	малтер /mortar
	Д1.37a	ТК просторија /Telecommunication room	7.76	11.76	антистатик под /antistatic floor	дисперзија /dispersion	сп. плафон F90 /suspended ceiling F90
СЕКЦИЈА ЗА ВУЧУ НОВИ САД - СРБИЈА ВОЗ (ОРГАНИЗАЦИЈУ ПРОСТОРА УРАД / TRACCKING SECTION NOVI SAD - SRBIJA VOZ	Д1.38	Просторија / Room					
	Д1.39	Улаз / Entrance					
	Д1.40	Просторија / Room					
	Д1.41	Просторија / Room					
	Д1.42	Просторија / Room					
	Д1.43	Просторија / Room					
	Д1.44	Просторија / Room					
	Д1.45	Улаз / Entrance					
	Д1.46	Просторија / Room					
	Д1.47	Тоалет / Toilet					
	Д1.48	Тоалет / Toilet					
	Д1.49	Тоалет / Toilet					
	Д1.50	Ветробран /Windshield					
	Д1.51	Просторија / Room					
	Д1.52	Просторија / Room					
	Д1.53	Предпростор / Anteroom					
	Д1.54	Купатило / Bathroom					
	Д1.55	Просторија / Room					
	Д1.56	Просторија / Room					
	Д1.57	Просторија / Room					
	Д1.58	Купатило / Bathroom					
	Д1.59	Кухиња /Kitchen					
	Укупна нето површина						

ПОВРШИНА - ПРВИ СПРАТ

Укупна нето површина КРИЛ

Укупна бруто површина КРИ

19.40	17.76	терацо /terrazzo	дисперзија /dispersion	малтер /mortar
8.75	13.50	терацо /terrazzo	дисперзија /dispersion	малтер /mortar
20.70	18.28	паркет /parquet	дисперзија /dispersion	малтер /mortar
20.31	18.80	паркет /parquet	дисперзија /dispersion	малтер /mortar
10.50	14.54	терацо /terrazzo	дисперзија /dispersion	малтер /mortar
13.02	15.54	терацо /terrazzo	дисперзија /dispersion	малтер /mortar
6.71	12.62	терацо /terrazzo	дисперзија /dispersion	малтер /mortar
8.75	13.50	терацо /terrazzo	дисперзија /dispersion	малтер /mortar
19.40	17.76	паркет /parquet	дисперзија /dispersion	малтер /mortar
6.59	10.58	терацо /terrazzo	кер.плочице+дисп. /ceramic tiles+dispersion	малтер /mortar
4.33	10.74	терацо /terrazzo	кер.плочице+дисп. /ceramic tiles+dispersion	малтер /mortar
5.05	10.90	терацо /terrazzo	кер.плочице+дисп. /ceramic tiles+dispersion	малтер /mortar
6.45	11.42	кер.плочице /ceramic tiles	дисперзија /dispersion	сп.плафон /suspended ceiling
9.74	13.56	терацо /terrazzo	дисперзија /dispersion	сп.плафон /suspended ceiling
57.02	31.78	кер.плочице /ceramic tiles	дисперзија /dispersion	сп.плафон /suspended ceiling
11.71	14.14	кер.плочице /ceramic tiles	кер.плочице+дисп. /ceramic tiles+dispersion	малтер /mortar
4.63	8.62	кер.плочице /ceramic tiles	кер.плочице+дисп. /ceramic tiles+dispersion	малтер /mortar
9.20	14.02	ламинат /laminate	дисперзија /dispersion	малтер /mortar
4.92	8.92	ламинат /laminate	дисперзија /dispersion	малтер /mortar
5.51	9.40	ламинат /laminate	дисперзија /dispersion	малтер /mortar
4.26	10.86	кер.плочице /ceramic tiles	кер.плочице+дисп. /ceramic tiles+dispersion	сп.плафон /suspended ceiling
8.30	12.24	кер.плочице /ceramic tiles	кер.плочице+дисп. /ceramic tiles+dispersion	сп.плафон /suspended ceiling
719.87	/ Total first floor NET area			

/ FIRST FLOOR AREA	Површина P(m^2) / Area m2
ЛО Д1 / WING Д1 -Total first floor NET area	719.87
ЛО Д1 / WING Д1 - Total first floor GROSS area	854.46

Број / No.	Датум / Date	Опис / Description
03		
02		
01		

Ревизиони блок /Revision block:

САОБРАЋАЈНИ ИНСТИТУТ ЦИП, д.о.о.
INSTITUTE OF TRANSPORTATION CIP ltd
Немањина 6; 11000 Београд; Србија
Тел:011/3618-134; Факс:011/3618-324; web site: www.sicip.co.rs

Организациона јединица: **ЕЛЕКТРОТЕХНИКА** / Organisational unit: ELECTRICAL DEPARTMENT

Одговорни пројектант за трасу пруге:
Responsible designer for track allignment:
Периша Прокопијевић, **дипл.инж.ел.**
лиценца број: / licence No.:
353 4455 03,07-152-212/12

Сарадници:/ Associates:
Александар Џелетовић, мастер инж. ел.
Нада Дамњановић, инж. ел.

Унутрашња контрола:/ Internal control:
Татјана Кнежевић дипл.инж.ел.

Главни пројектант:/ Chief designer:
др Љиљана Милић Марковић, дипл. грађ. инж.

Руководилац организационе јединице:
Manager of organization unit:
Татјана Кнежевић дипл.инж.ел.

Инвеститор/ Investor:
ИНФРАСТРУКТУРА ЖЕЛЕЗНИЦЕ СРБИЈЕ А.Д.
"INFRASTRUCTURE RAILWAYS OF SERBIA", JSC
Немањина 6/IV, **Београд /** Nemanjina **Street** 6/IV, Belgrade

Наручилац пројекта: / Employer: Joint Venture of
China Railway International Corporation Ltd. (CRIC)
No.10 Fuxing Road,Haidian District,Beijing
P.R China, 100844

China Communication Construction Company Ltd. (CCCC)
No.85 Deshengmenwai Street,Xicheng District,Beijing
P.R China, 100088

Објекат:/Structure:
ПРУГА БЕОГРАД - СУБОТИЦА - ДРЖАВНА ГРАНИЦА (КЕЛЕБИЈА)
ДЕОНИЦА ПРУГЕ НОВИ САД - СУБОТИЦА - ДРЖАВНА ГРАНИЦА (КЕЛЕБИЈА)
BELGRADE - SUBOTICA - STATE BORDER (KELEBIA) RAILWAY LINE
SECTION : NOVI SAD - SUBOTICA - STATE BORDER (KELEBIA)

Део пројекта:/ Part of Design:
5/6.2. ДОЈАВА ПОЖАРА И СИСТЕМИ ТЕХНИЧКЕ ЗАШТИТЕ - ЛОКАЦИЈА НОВИ САД
5/6.2. FIRE ALARM SYSTEM AND SYSTEMS OF TECHNICAL PROTECTION - LOCATION NOVI SAD

Цртеж:/ Drawing:
Станична зграда крило Д - основа 1. спрата - контрола приступа, детекција провале, СОС систем
Station building - base of the first floor - access control, intrusion detection, SOS system

Размера: Scale: 1:50

Фаза пројекта: Design phase: **ПЗИ/DFC**
Датум: Date: **01.2022.**
Цртеж бр. / Drawing No. 2020-250-ЕЛЕ-5/6.2-Ц21

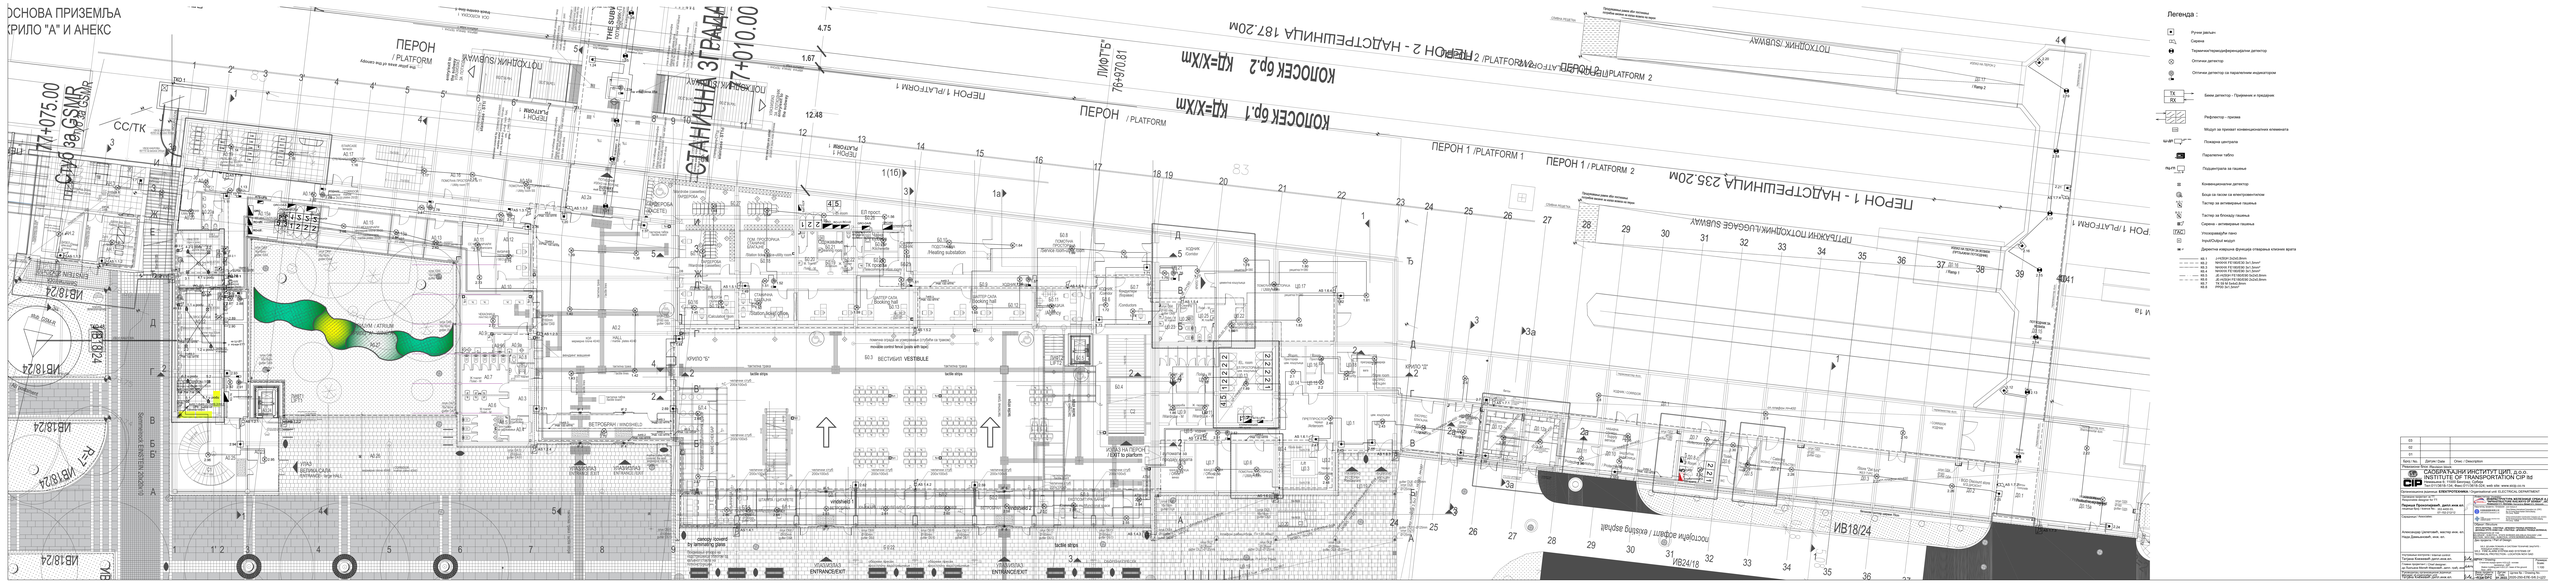
ОСНОВА ПРИЗЕМЉА
КРИЛО "А" И АНЕКС
ПЕРОН
/ PLATFORM
ПЕРОН 1 - НАЈСТРЕШЊИА 235.20м
ПЕРОН 2 - НАЈСТРЕШЊИА 187.20м
ПЕРОН 1 /PLATFORM 1
ПЕРОН 1 / PLATFORM 2
ПЕРОН 2 /PLATFORM 2
КОЛОСЕК бр.1 КЦ=Х/ХМ
КОЛОСЕК бр.2 КЦ=Х/ХМ
ПОТХОДНИК /SUBWAY
ПРЕЛАЗНИК ПОТХОДНИК/LUGGAGE SUBWAY
СТАНИЧНА ЗГРАДА
ЛИФТ"Б"
76+970.81
77+075.00
Отвор за GSM/R
77+010.00
4,75
1,67
12,48
СС/ТК
ЕЛ.ПОСС
Electrical Substation
Heating substation
Station Technical Facility room
ВЕСТИБИЛ VESTIBULE
ВЕТРОБРАН / WINDSHIELD
ВЕНТИЛАЦИЈА
VENTILATION
ENTRANCE/EXIT
ИВ18/24
ИВ24/18
постојећи објекат / existing asphalt
Легенда :
Ручни јављач
Сирена
Термички/термодиференцијални детектор
Оптички детектор
Оптички детектор са паралелним индикатором
Банк детектор - Предајник и пријемник
Рефлектор - призма
Модул за пренос контролисаних елемената
Пожарна централа
Паралелни табло
Подцентрала за гашење
Комбиновани детектор
Бокс за гашење за електроапаратуре
Тастер за активирање гашења
Тастер за блокаду гашења
Сирена - активирање гашења
Изолациони вентил
Input/Output модул
Дојава/ток извршне функције отварања клизних врата

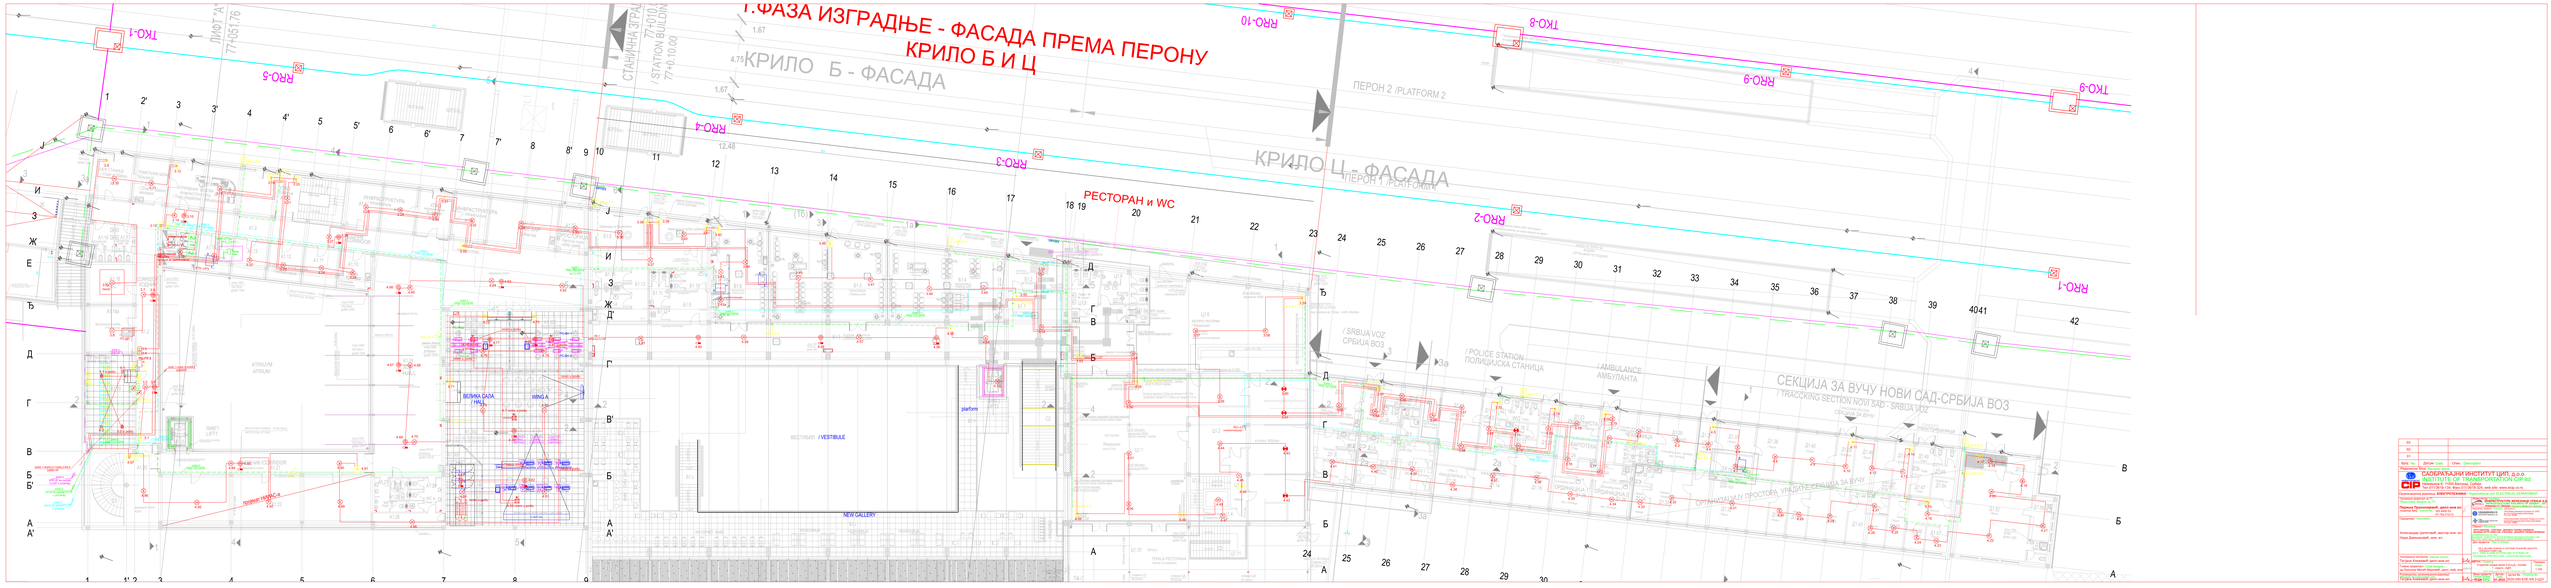
1.ФАЗА ИЗГРАДЊЕ - ФАСАДА ПРЕМА ПЕРОНУ
КРИЛО Б И Ц
КРИЛО Б - ФАСАДА
КРИЛО Ц - ФАСАДА
ПЕРОН 2 /PLATFORM 2
ПЕРОН 1 /PLATFORM 1
РЕСТОРАН и WC
СЕКЦИЈА ЗА ВУЧУ НОВИ САД-СРБИЈА ВОЗ
/ TRACKING SECTION NOVI SAD - SRBIJA VOZ
/ SRBIJA VOZ
СРБИЈА ВОЗ
/ POLICE STATION
ПОЛИЦИЈСКА СТАНИЦА
/AMBULANCE
АМБУЛАНТА
ТКО-1
ТКО-8
ТКО-9
RRO-1
RRO-2
RRO-3
RRO-4
RRO-5
RRO-9
RRO-10
ВЕСТИБИЛ / VESTIBULE
NEW GALLERY
platform
ВЕЛИКА САЛА
HALL
WING A
ПОЧЕТНА ЧЕКАОНА
ОПТИМИЗАЦИЈА ПРОСТОРА УРАЂЕНА ЗА СЕКЦИЈУ ЗА ВУЧУ
ОПТИМИЗАЦИЈА ПРОСТОРА УРАЂЕНА ЗА СЕКЦИЈУ ЗА ВУЧУ
СТАНИЧНИ ТРГ
/ STATION SQUARE
77+0.10.00
77+051.76
ЛИФТ "А"
ЛИФТ "Б"

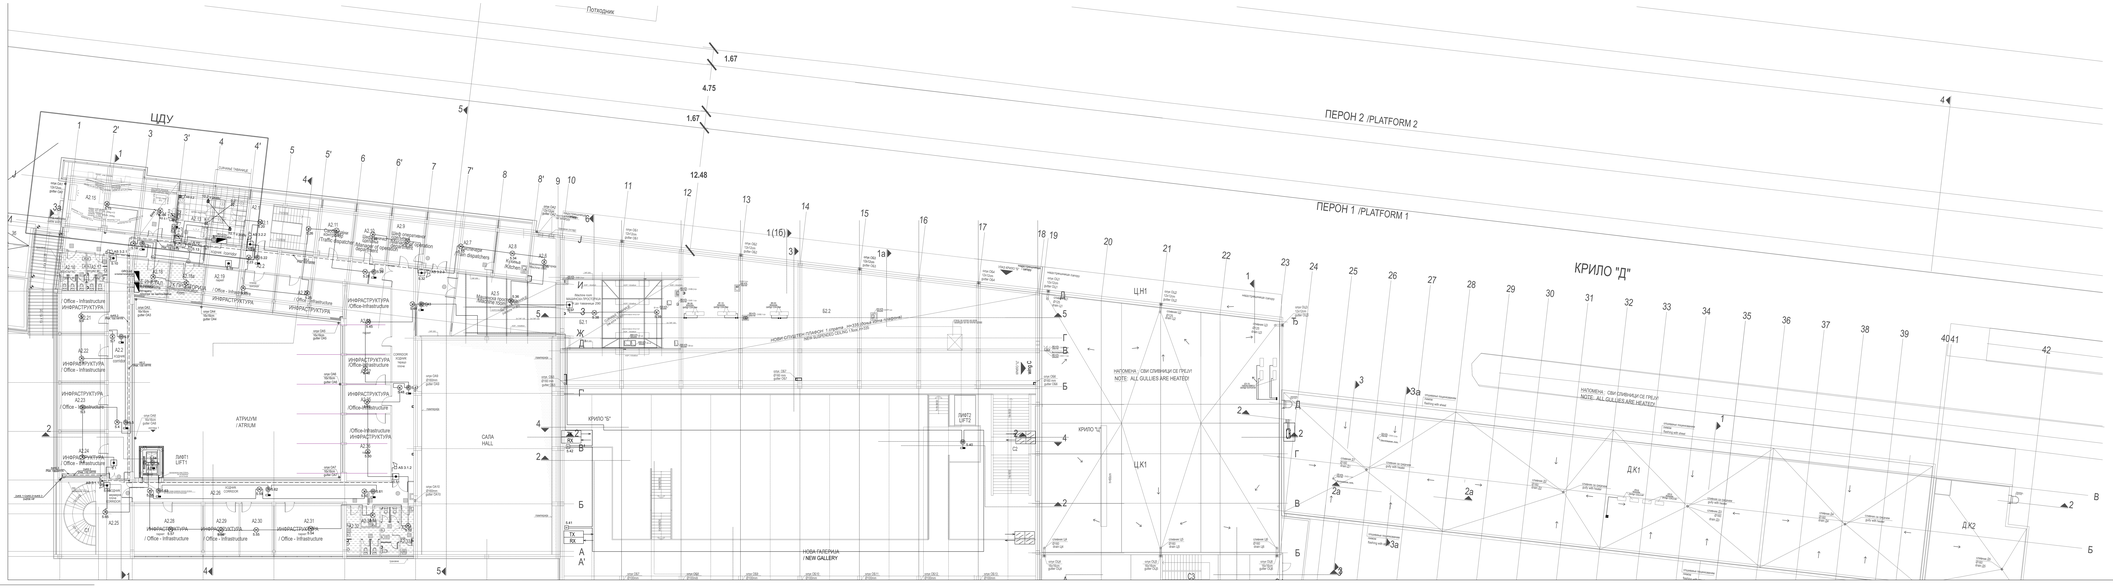














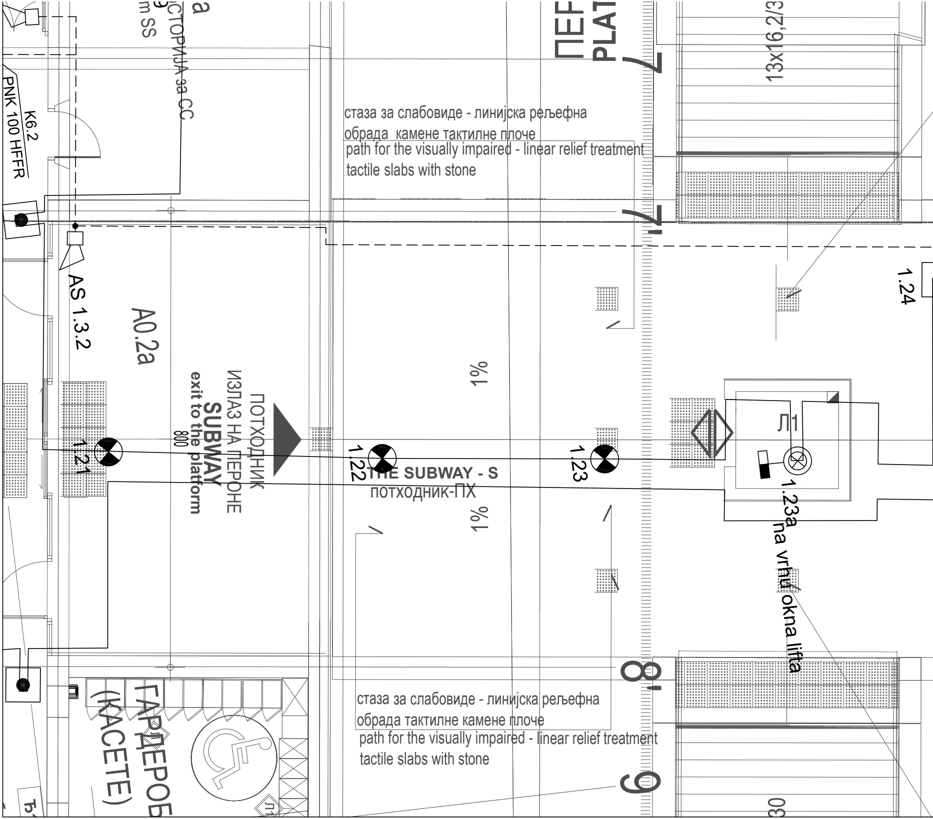
стаза за слабовиде - линијска рељефна
обрада камене тактилне плоче
path for the visually impaired - linear relief treatment
tactile slabs with stone
ПОТХОДНИК
ИЗЛАЗ НА ПЕРОНЕ
SUBWAY
exit to the platform
800
THE SUBWAY - S
потходник-ПХ
A0.2a
AS 1.3.2
K6.2
PNK 100 HFFR
1.21
1.22
1.23
1.23a
na vrhu okna lifta
1.24
Л1
1%
1%
13x16,2/3
7
7
8
9
30
ПЕР
PLAT
ГАРДЕРОБ
(КАСЕТЕ)
ТОРИЈА за СС
m SS
стаза за слабовиде - линијска рељефна
обрада тактилне камене плоче
path for the visually impaired - linear relief treatment
tactile slabs with stone

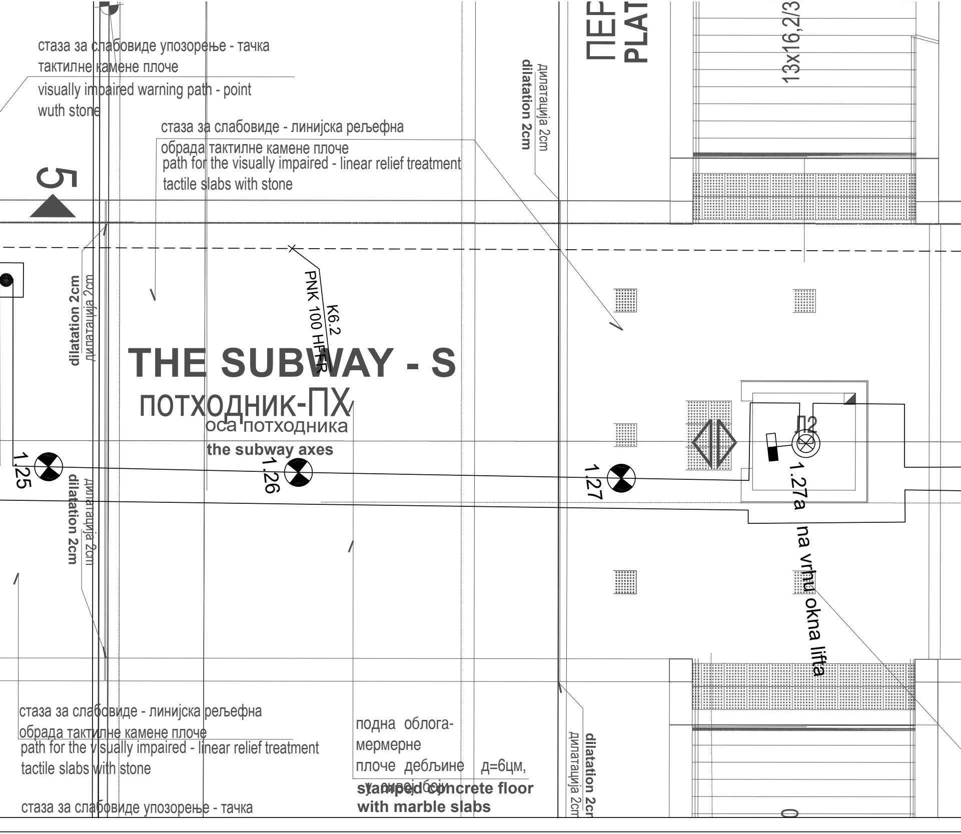
стаза за слабовиде упозорење - тачка
тактилне камене плоче
visually impaired warning path - point
wuth stone
стаза за слабовиде - линијска рељефна
обрада тактилне камене плоче
path for the visually impaired - linear relief treatment
tactile slabs with stone
дилатација 2cm
dilatation 2cm
ПЕР
PLAT
13x16,2/3
5
dilatation 2cm
дилатација 2cm
K6.2
PNK 100 HFFR
THE SUBWAY - S
потходник-ПХ
оса потходника
the subway axes
1.25
1.26
1.27
Д2
1.27a
na vrhu okna lifta
dilatation 2cm
дилатација 2cm
стаза за слабовиде - линијска рељефна
обрада тактилне камене плоче
path for the visually impaired - linear relief treatment
tactile slabs with stone
подна облога-
мермерне
плоче дебљине д=6цм,
у сивој боји
stamped concrete floor
with marble slabs
dilatation 2cm
дилатација 2cm
стаза за слабовиде упозорење - тачка
0

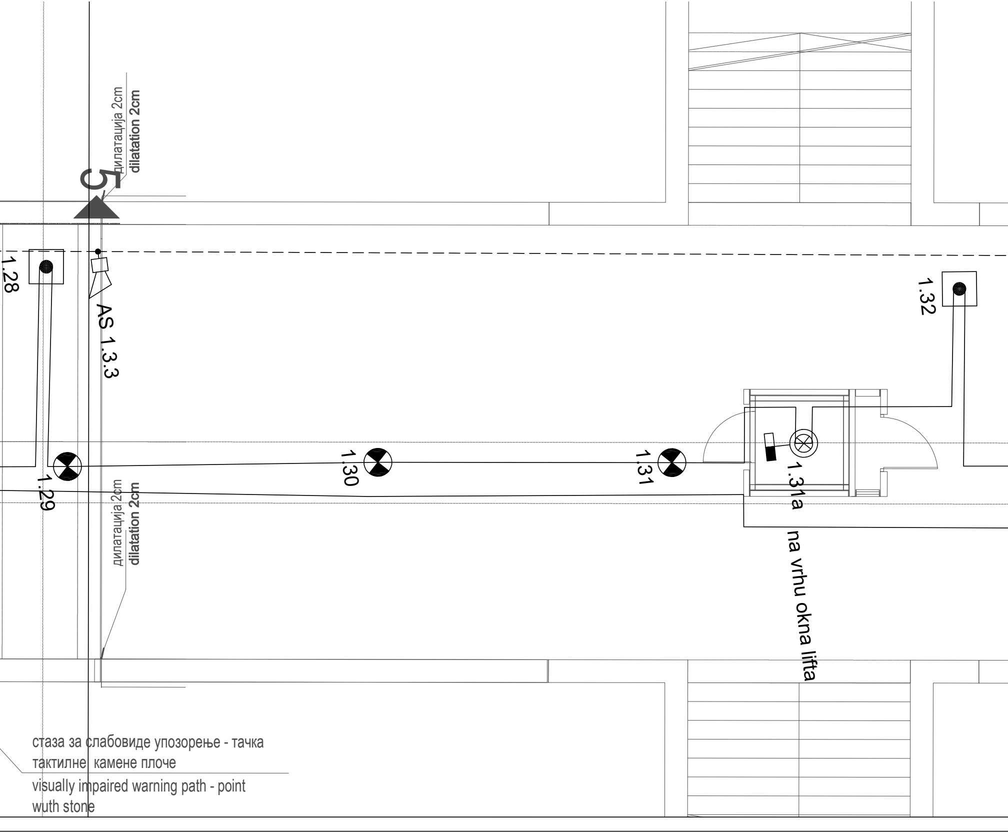
дилатација 2cm
dilatation 2cm
5
1.28
AS 1.3.3
1.32
1.29
1.30
1.31
1.31a
na vrhu okna lifta
дилатација 2cm
dilatation 2cm

стаза за слабовиде упозорење - тачка
тактилне камене плоче
visually impaired warning path - point
wuth stone

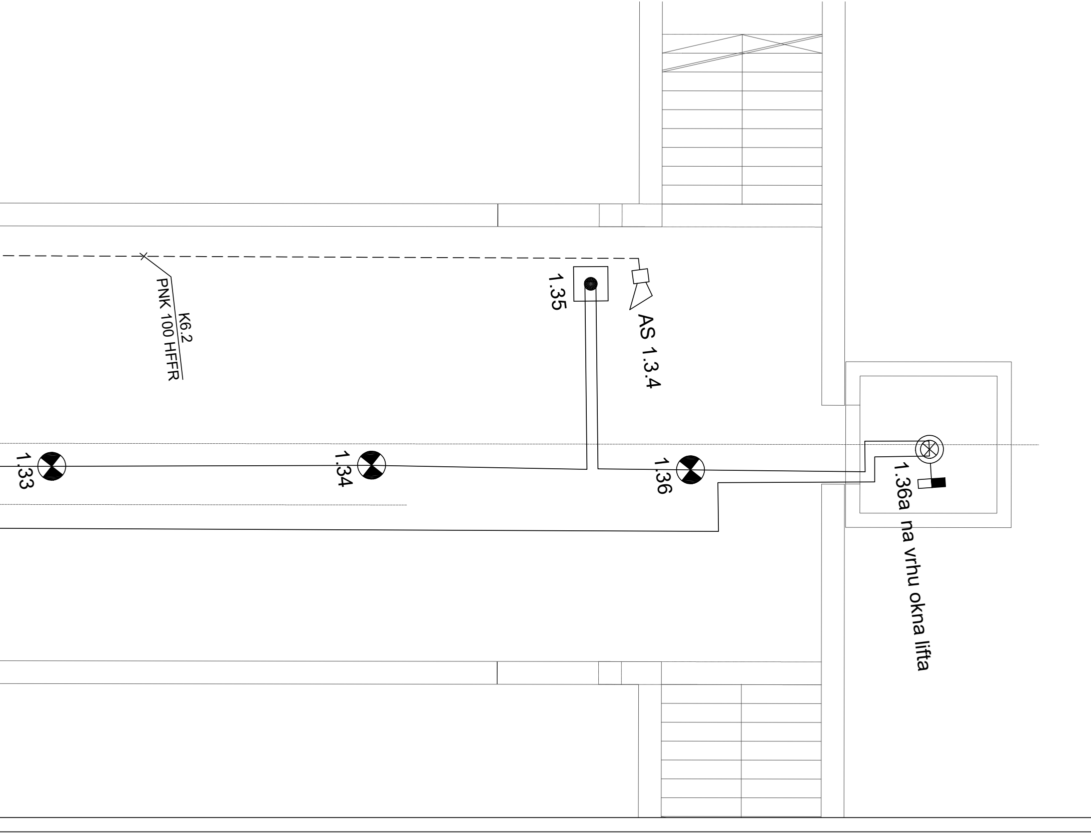
K6.2
PNK 100 HFFR
1.35
AS 1.3.4
1.33
1.34
1.36
1.36a
na vrhu okna lifta

Легенда :

⊡	Ручни јављач
📢	Сирена
⨂	Термички/термодиференцијални детектор
⊗	Оптички детектор
⊗	Оптички детектор са паралелним индикатором
TX → / RX ←	Беем детектор - Пријемник и предајник
▨	Рефлектор - призма
CON	Модул за прихват конвенционалних елемената
ЦЈ-ДП ☐ 230V / 50Hz	Пожарна централа
▣	Паралелни табло
ПЦ-ГП ☐ 230V/50Hz	Подцентрала за гашење
⊠	Конвенционални детектор
◎	Боца са гасом са електровентилом
A.G.1 ⧄	Тастер за активирање гашења
B.G.1 ⧅	Тастер за блокаду гашења
⊠📢	Сирена - активирање гашења
ГАС	Упозоравајући пано
M	Input/Output модул
▣ IF	Директна извршна функција отварања клизних врата

————	К6.1	J-H(St)H 2x2x0,8mm
— — — —	К6.2	NHXHX FE180/E30 3x1,5mm²
—·—·—·—	К6.3	NHXHX FE180/E90 3x1,5mm²
	К6.4	NHXHX FE180/E90 3x1,5mm²
—— · · ——	К6.5	JE-H(St)H FE180/E90 5x2x0,8mm
—·—·—·—	К6.6	JE-H(St)H FE180/E90 2x2x0,8mm
	К6.7	TK 59 M 5x4x0,8mm
	К6.8	PP00 3x1,5mm²

03		
02		
01		
Број / **No.**	Датум / **Date**	Опис / **Description**

Ревизиони блок **/Revision block:**

САОБРАЋАЈНИ ИНСТИТУТ ЦИП, д.о.о.
INSTITUTE OF TRANSPORTATION CIP ltd
Немањина 6; 11000 Београд; Србија
Тел:011/3618-134; Факс:011/3618-324; web site: www.sicip.co.rs

Организациона јединица: **ЕЛЕКТРОТЕХНИКА / Organisational unit:** ELECTRICAL DEPARTMENT

Одговорни пројектант за ТТ:
Responsible designer for TT:

Периша Прокопијевић, дипл.инж.ел.
лиценца број:**/ licence No.:** 353 4455 03,
07-152-212/12

Сарадници:**/ Associates:**

Александар Целетовић, мастер инж. ел.
Нада Дамњановић, инж. ел.

Унутрашња контрола:**/ Internal control:**
Татјана Кнежевић дипл.инж.ел.

Главни пројектант:**/ Chief designer:**
др Љиљана Милић Марковић, дипл. грађ. инж.

Руководилац организационе јединице:
Manager of organization unit:
Татјана Кнежевић дипл.инж.ел.

Инвеститор**/ Investor:**
ИНФРАСТРУКТУРА ЖЕЛЕЗНИЦЕ СРБИЈЕ А.Д
"INFRASTRUCTURE RAILWAYS OF SERBIA", JSC
Немањина 6/IV, **Београд / Nemanjina Street** 6/IV, Belgrade

Наручилац пројекта: **/ Emplyoer:** Joint Venture of
China Railway International Corporation Ltd. (CRIC)
No.10 Fuxing Road,Haidian District,Beijing
P.R China, 100844

China Communication Construction Company Ltd. (CCCC)
No.85 Deshengmenwai Street, Xicheng District,Beijing
P.R China, 100088
Construction, Transport and Infrastructure
22-26 Street, 11000 Belgrade, Serbia
ww.mgsi.gov.rs

Објекат:**/Structure:**
ПРУГА БЕОГРАД - СУБОТИЦА - ДРЖАВНА ГРАНИЦА (КЕЛЕБИЈА)
ДЕОНИЦА ПРУГЕ НОВИ САД - СУБОТИЦА - ДРЖАВНА ГРАНИЦА (КЕЛЕБИЈА)
MODERNIZATION OF THE
BELGRADE - SUBOTICA - STATE BORDER (KELEBIJA) RAILWAY LINE
SECTION : NOVI SAD - SUBOTICA - STATE BORDER (KELEBIA)

Део пројекта:**/ Part of Design:**
5/6.2. ДОЈАВА ПОЖАРА И СИСТЕМИ ТЕХНИЧКЕ ЗАШТИТЕ - ЛОКАЦИЈА НОВИ САД
5/6.2. FIRE ALARM SYSTEM AND SYSTEMS OF TECHNICAL PROTECTION - LOCATION NOVI SAD

Цртеж:**/ Drawing:**
Станична зграда - потходник - АДП
Station building - underpass - AFD

Размера: **Scale:** 1:100

Фаза пројекта: **Design phase:** **ПЗИ/DFC**
Датум: **Date:** **01.2022.**
Цртеж бр. **/ Drawing No.** 2020-250-ЕЛЕ-5/6.2-Ц25

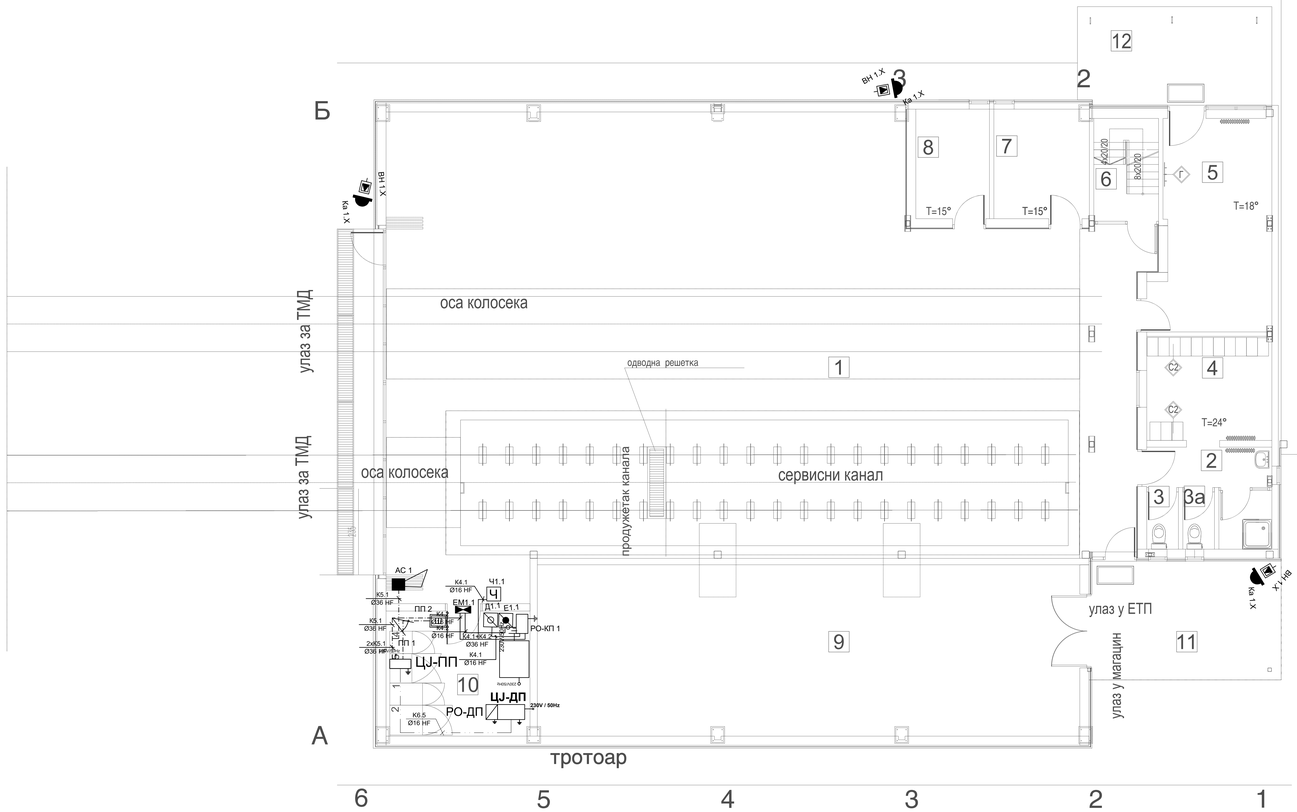

ПРИЗЕМЉЕ

РЕД. БР.	НАМЕНА ПРОСТОРИЈЕ	П (m^2)	О (m)	ОБРАДА ПОД	ОБРАДА ЗИД	ОБРАДА ПЛАФОН
1	Гаража	232.77	71.06	индустријски под	акрилна боја	дисперзија
2	Предпростор са тушем	6.08	12.28	керам.плочице	керам.плочице	дисперзија
3	ВЦ	1.31	4.77	керам.плочице	керам.плочице	дисперзија
3а	ВЦ	1.31	4.77	керам.плочице	керам.плочице	дисперзија
4	Гардероба	9.59	12.43	керам.плочице	керам.плочице	дисперзија
5	Радионица	17.79	18.64	индустријски под	акрилна боја	дисперзија
6	Степениште	4.91	9.10	дрвене талпе	акрилна боја	дисперзија
7	Магацин	7.68	11.11	индустријски под	дисперзија	дисперзија
8	Магацин	5.88	9.89	индустријски под	дисперзија	дисперзија
9	Магацин за склад. резервних делова за контактну мрежу	68.55	39.43	индустријски под	дисперзија	дисперзија
10	ТК prostorija	13.28	14.61	индустријски под	дисперзија	дисперзија
	УКУПНО	369.15			(-3%)	368.04
11	надстрешница	16.57		бетон		
12	надстрешница	14.09		бетон		

УКУПНА НЕТО ПОВРШИНА ПРИЗЕМЉА	П (m^2)	П (m^2)(-3%)
НЕТО ПОВРШИНА	369.15	368.04
БРУТО ПОВРШИНА	406.97	

УКУПНА ПОВРШИНА ОБЈЕКТА	П (m^2)
УКУПНА НЕТО ПОВРШИНА ОБЈЕКТА	436.90
УКУПНА БРУТО ПОВРШИНА ОБЈЕКТА	490.13

Број / No.	Датум / Date	Опис / Description
03		
02		
01		

Ревизиони блок /Revision block:

САОБРАЋАЈНИ ИНСТИТУТ ЦИП д.о.о.
INSTITUTE OF TRANSPORTATION CIP ltd
Немањина 6; 11000 Београд; Србија
Тел:011/3618-134; факс:011/3618-324; web site: www.sicip.co.rs

Организациона јединица: **ЕЛЕКТРОТЕХНИКА** / Organisational unit: ELECTRICAL DEPARTMENT

Одговорни пројектант за траку пруге: / Responsible designer for track alignment:
Перша Прокопијевић, дипл. инж. ел.
Лиценца број / licence No.: 353 4455 03, 07-152-21212

Сарадници / Associates:
Александар Цилетовић, мастер инж. ел.
Нада Дамњановић, инж. ел.

Инвеститор пројекта / Investor:
ЈАВНО ПРЕДУЗЕЋЕ ЖЕЛЕЗНИЦЕ СРБИЈЕ АД БЕОГРАД
"INFRASTRUKTURE RAILWAYS OF SERBIA", JSC BELGRADE
Немањина 6, 11000 Београд, Република Србија / Nemanjina 6, 11000 Belgrade, Republic of Serbia

Надзор / Supervision:

Објекат / Structure:

Део пројекта / Part of Design:
5/5.2 FIRE ALARM SYSTEM AND SYSTEMS OF TECHNICAL PROTECTION - LOCATION NOVI SAD

Садржај / Drawing: ETT/ Нови Сад - положај прикључне - системе видео надзора и контроле приступа / Nov. Sad - layout of the ground floor - video surveillance system

Размера / Scale: 1:50

Фаза пројекта / Design phase: **ПЗИ/DFC**

Датум / Date: **01.2022.**

Цртеж бр. / Drawing No.: 2020-250-ЕЛТЕ-5/6.2-ЦД6

Руководилац организационе јединице: / Manager of organisation unit:
Татјана Кнежевић дипл.инж.ел.

Унутрашња контрола / Internal control:
Татјана Кнежевић дипл.инж.ел.

Главни пројектант / Chief designer:
др Лончина Милић Марковић, дипл. грађ. инж.

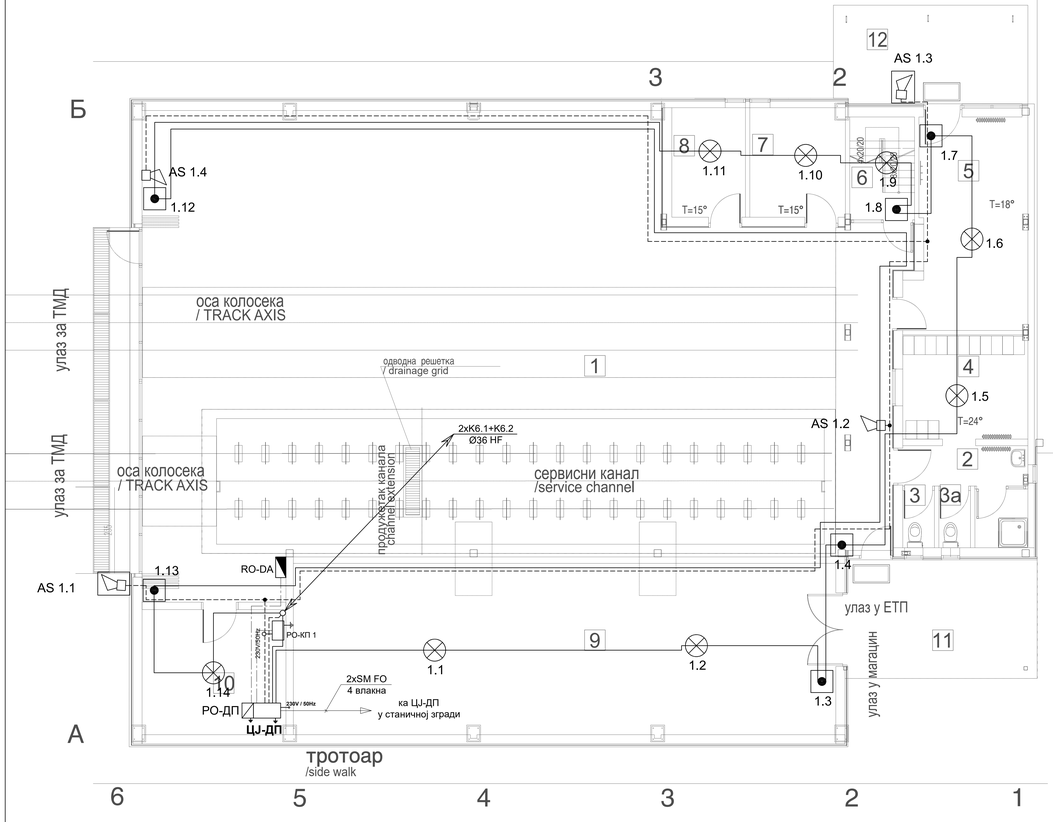

зеленило /greenery

5 паркинг места /5 parking spaces

СУСЕДН NEIGHB

ПРИЗЕМЉЕ /GROUND FLOOR

РЕД. БР. No	НАМЕНА ПРОСТОРИЈЕ /ROOM ALLOCATION	П /Area (m^2)	О /Perimetar (m)	ОБРАДА / finishing ПОД / floor	ЗИД / wall	ПЛАФОН /ceiling
1	Гаража /garage	232.77	71.06	индустријски под /industrial floor	акрилна боја acrylic paint	дисперзија /dispersion
2	Предпростор са тушем /anteroom with a shower	6.08	12.28	керам.плочице /ceramic tiles	керам.плочице /ceramic tiles	дисперзија /dispersion
3	ВЦ /Toilets	1.31	4.77	керам.плочице /ceramic tiles	керам.плочице /ceramic tiles	дисперзија /dispersion
3а	ВЦ /Toilets	1.31	4.77	керам.плочице /ceramic tiles	керам.плочице /ceramic tiles	дисперзија /dispersion
4	Гардероба /Wardrobe	9.59	12.43	керам.плочице /ceramic tiles	керам.плочице /ceramic tiles	дисперзија /dispersion
5	Радионица/ workshop	17.79	18.64	индустријски под /industrial floor	акрилна боја acrylic paint	дисперзија /dispersion
6	Степениште /Staircase	4.91	9.10	дрвене талпе /wooden plank	акрилна боја acrylic paint	дисперзија /dispersion
7	Магацин /Warehouse	7.68	11.11	индустријски под /industrial floor	дисперзија /dispersion	дисперзија /dispersion
8	Магацин /Warehouse	5.88	9.89	индустријски под /industrial floor	дисперзија /dispersion	дисперзија /dispersion
9	Магацин за склад. резервних делова за контактну мрежу /Warehouse for storage of spare parts for the contact network	68.55	39.43	индустријски под /industrial floor	дисперзија /dispersion	дисперзија /dispersion
10	ТК prostorija /telecommunication room	13.28	14.61	индустријски под /industrial floor	дисперзија /dispersion	дисперзија /dispersion
	УКУПНО	369.15			(-3%)	368.04
11	надстрешница /canopy	16.57		бетон /concrete		
12	надстрешница /canopy	14.09		бетон /concrete		

УКУПНА НЕТО ПОВРШИНА ПРИЗЕМЉА / Total ground floor NET area	П (m^2) /Area	П (m^2)(-3%) /Area
НЕТО ПОВРШИНА / NET area	369.15	368.04
БРУТО ПОВРШИНА / gross area	406.97	

УКУПНА ПОВРШИНА ОБЈЕКТА / Total area of the building	П (m^2) /Area
УКУПНА НЕТО ПОВРШИНА ОБЈЕКТА / Total ground floor NET area	436.90
УКУПНА БРУТО ПОВРШИНА ОБЈЕКТА / Total gross ground floor area	490.13

K6.1	J-H(St)H 2x2x0,8mm
K6.2	NHXHX FE180/E30 3x1,5mm²
K6.3	NHXHX FE180/E90 3x1,5mm²
K6.4	NHXHX FE180/E90 3x1,5mm²
K6.5	JE-H(St)H FE180/E90 5x2x0,8mm
K6.6	JE-H(St)H FE180/E90 2x2x0,8mm
K6.7	TK 59 M 5x4x0,8mm
K6.8	PP00 3x1,5mm²

Број / No.	Датум/ Date	Опис / Description
03		
02		
01		

Ревизиони блок /Revision block:

САОБРАЋАЈНИ ИНСТИТУТ ЦИП д.о.о.
INSTITUTE OF TRANSPORTATION CIP ltd
Немањина 6; 11000 Београд; Србија
Тел:011/3618-134; Факс:011/3618-324; web site: www.sicip.co.rs

Организациона јединица: ЕЛЕКТРОТЕХНИКА / Organisational unit: ELECTRICAL DEPARTMENT

Одговорни пројектант за ТТ: Responsible designer for TT:
Перица Прокопијевић, дипл. инж. ел
Лиценца број / licence No.: 353 4450 03 07-152-21212

Сарадници / Associates:
Александар Цилетовић, мастер инж. ел.
Нада Дамњановић, инж. ел.

Инвеститор / Investor:
ЈАВНО ПРЕДУЗЕЋЕ „ПРУГЕ СРБИЈЕ“ ДО „ИНФРАСТРУКТУРА ЖЕЛЕЗНИЦЕ СРБИЈЕ“, ДО
PUBLIC ENTERPRISE "RAILWAYS OF SERBIA", DO "INFRASTRUCTURE RAILWAYS OF SERBIA", DO

Објекат / Structure:
Део пројекта / Part of Design:
ТК ПОСТРОЈЕЊЕ / TELECOMMUNICATION SYSTEM AND SYSTEMS OF TECHNICAL PROTECTION - LOCATION NOVI SAD

Унутрашња контрола / Internal control:
Татјана Кнежевић, дипл.инж.ел.

Главни пројектант / Chief designer:
др Љиљана Милић Марковић, дипл. грађ. инж.

Руководилац организационе јединице: Manager of organisation unit:
Татјана Кнежевић дипл.инж.ел.

Назив пројекта: Design phase:
ПЗИ/DFC

Датум: Date:
01.2022.

Цртеж бр. / Drawing No.
2020-250-ЕЛЕ-5/6.2-Ц27

Цртеж / Drawing:
ЕТП Нови Сад - основа приземља - АДТ

Размера: Scale:
1:50

ОСНОВА СПРАТА - новопројектовано стање
/FIRST FLOOR PLAN VIEW - NEWLY DESIGNED

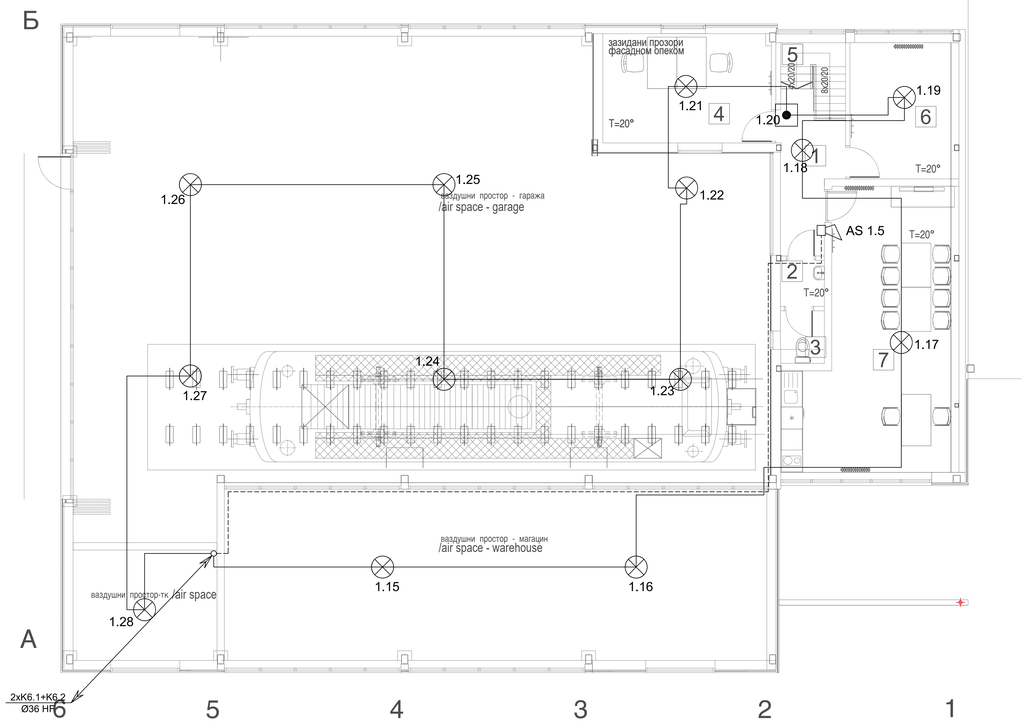

СПРАТ - новопројектовано стање/FIRST FLOOR PLAN VIEW						
РЕД. БР.	НАМЕНА ПРОСТОРИЈЕ		П (m^2)	О (m)	ОБРАДА	
					ПОД	ЗИД	ПЛАФОН
1	ходник	/Corridor	6.50	13.13	/ceramic tiles кер.плочице	/кисна боја и+Lбит /semidispersion полудисперзија	suspend.ceiling сп.плафон-метални
2	Предпростор	/anteroom	1.48	4.86	/ceramic tiles кер.плочице	/semidispersion полудисперзија /ceramic tiles кер.плочице	suspend.ceiling сп.плафон-метални
3	тоалет	/Toilets	1.69	5.23	/ceramic tiles кер.плочице	/ceramic tiles кер.плочице	suspend.ceiling сп.плафон-метални
4	канцеларија	/office	13.52	15.06	/ceramic tiles линолеум	/semidispersion полудисперзија	suspend.ceiling сп.плафон-метални
5	степениште	/Staircase	2.93	7.71	/wooden plank дрвене плоче	/acrylic paint кисела боја и+L5м полуакрилсика	suspend.ceiling сп.плафон-метални
6	соба	/room	10.95	13.31	/ceramic tiles кер.плочице	/semidispersion полудисперзија	suspend.ceiling сп.плафон-метални
7	трпезарија са кухињом	/dining room with kitchen	30.68	25.23	/ceramic tiles кер.плочице	/acrylic paint кисела боја и+L5м полуакрилсика /semidispersion полудисперзија	suspend.ceiling сп.плафон-метални
	УКУПНО	/ Total NET area	67.75			(-3%)	65.72

ПОВРШИНА СПРАТА ОБЈЕКТА	/ Total first floor area	П (m^2) /Area	П (m^2)(-3%) /Area
НЕТО ПОВРШИНА	/ NET area	67.75	65.72
БРУТО ПОВРШИНА	/ GROSS area	83.16	

K6.1	J-H(St)H 2x2x0,8mm
K6.2	NHXHX FE180/E30 3x1,5mm²
K6.3	NHXHX FE180/E90 3x1,5mm²
K6.4	NHXHX FE180/E90 3x1,5mm²
K6.5	JE-H(St)H FE180/E90 5x2x0,8mm
K6.6	JE-H(St)H FE180/E90 2x2x0,8mm
K6.7	TK 59 M 5x4x0,8mm
K6.8	PP00 3x1,5mm²

03		
02		
01		
Број / No.	Датум / Date	Опис / Description

Ревизиони блок /Revision block:

САОБРАЋАЈНИ ИНСТИТУТ ЦИП д.о.о.
INSTITUTE OF TRANSPORTATION CIP ltd
Немањина 6; 11000 Београд; Србија
Тел:011/3618-134; Факс:0112618-324; web site: www.sicip.co.rs

Организациона јединица: ЕЛЕКТРОТЕХНИКА / Organisational unit: ELECTRICAL DEPARTMENT

Одговорни пројектант за ТТ: Responsible designer for TT:
Перишa Прокопијевић, дипл. инж.ел
Лиценца број / licence No.: 353 4450 03 07-152-21212

Сарадници / Associates:
Александар Целетовић, мастер инж. ел.
Нада Дамњановић, инж. ел.

Инвеститор / Investor:
ЈАВНО ПРЕДУЗЕЋЕ ЖЕЛЕЗНИЦЕ СРБИЈЕ АД
"INFRASTRUCTURE RAILWAYS OF SERBIA", JSC
Немањина 6; 11000 Београд; Србија / Nemanjina 6; 11000 Belgrade; Serbia

Уговорач радова / Employer: Jint Venture

Објекат / Structure:

Део пројекта / Part of Design:
ЕЛЕКТРОТЕХНИЧКИ СИСТЕМИ ТЕХНИЧКЕ ЗАШТИТЕ - ЛОКАЦИЈА НОВИ САД
ELECTRICAL SYSTEM AND SYSTEMS OF TECHNICAL PROTECTION - LOCATION NOVI SAD

Унутрашња контрола / Internal control:
Татјана Кнежевић, дипл.инж.ел.

Главни пројектант / Chief designer:
др Љиљана Милић Марковић, дипл. грађ. инж.

Руководилац организационе јединице: Manager of organization unit:
Татјана Кнежевић дипл.инж.ел.

Назив / Drawing:
ЕТП Нови Сад - основа 1. спрата - АДП
ETC Novi Sad - base of the first floor - APD

Размера / Scale: 1:50

Датум / Date: 01.2022.

Цртеж бр. / Drawing No.: 2020-250-ЕЛЕ-5/6.2-ЦД8

Design phase: ПЗИ/DFC

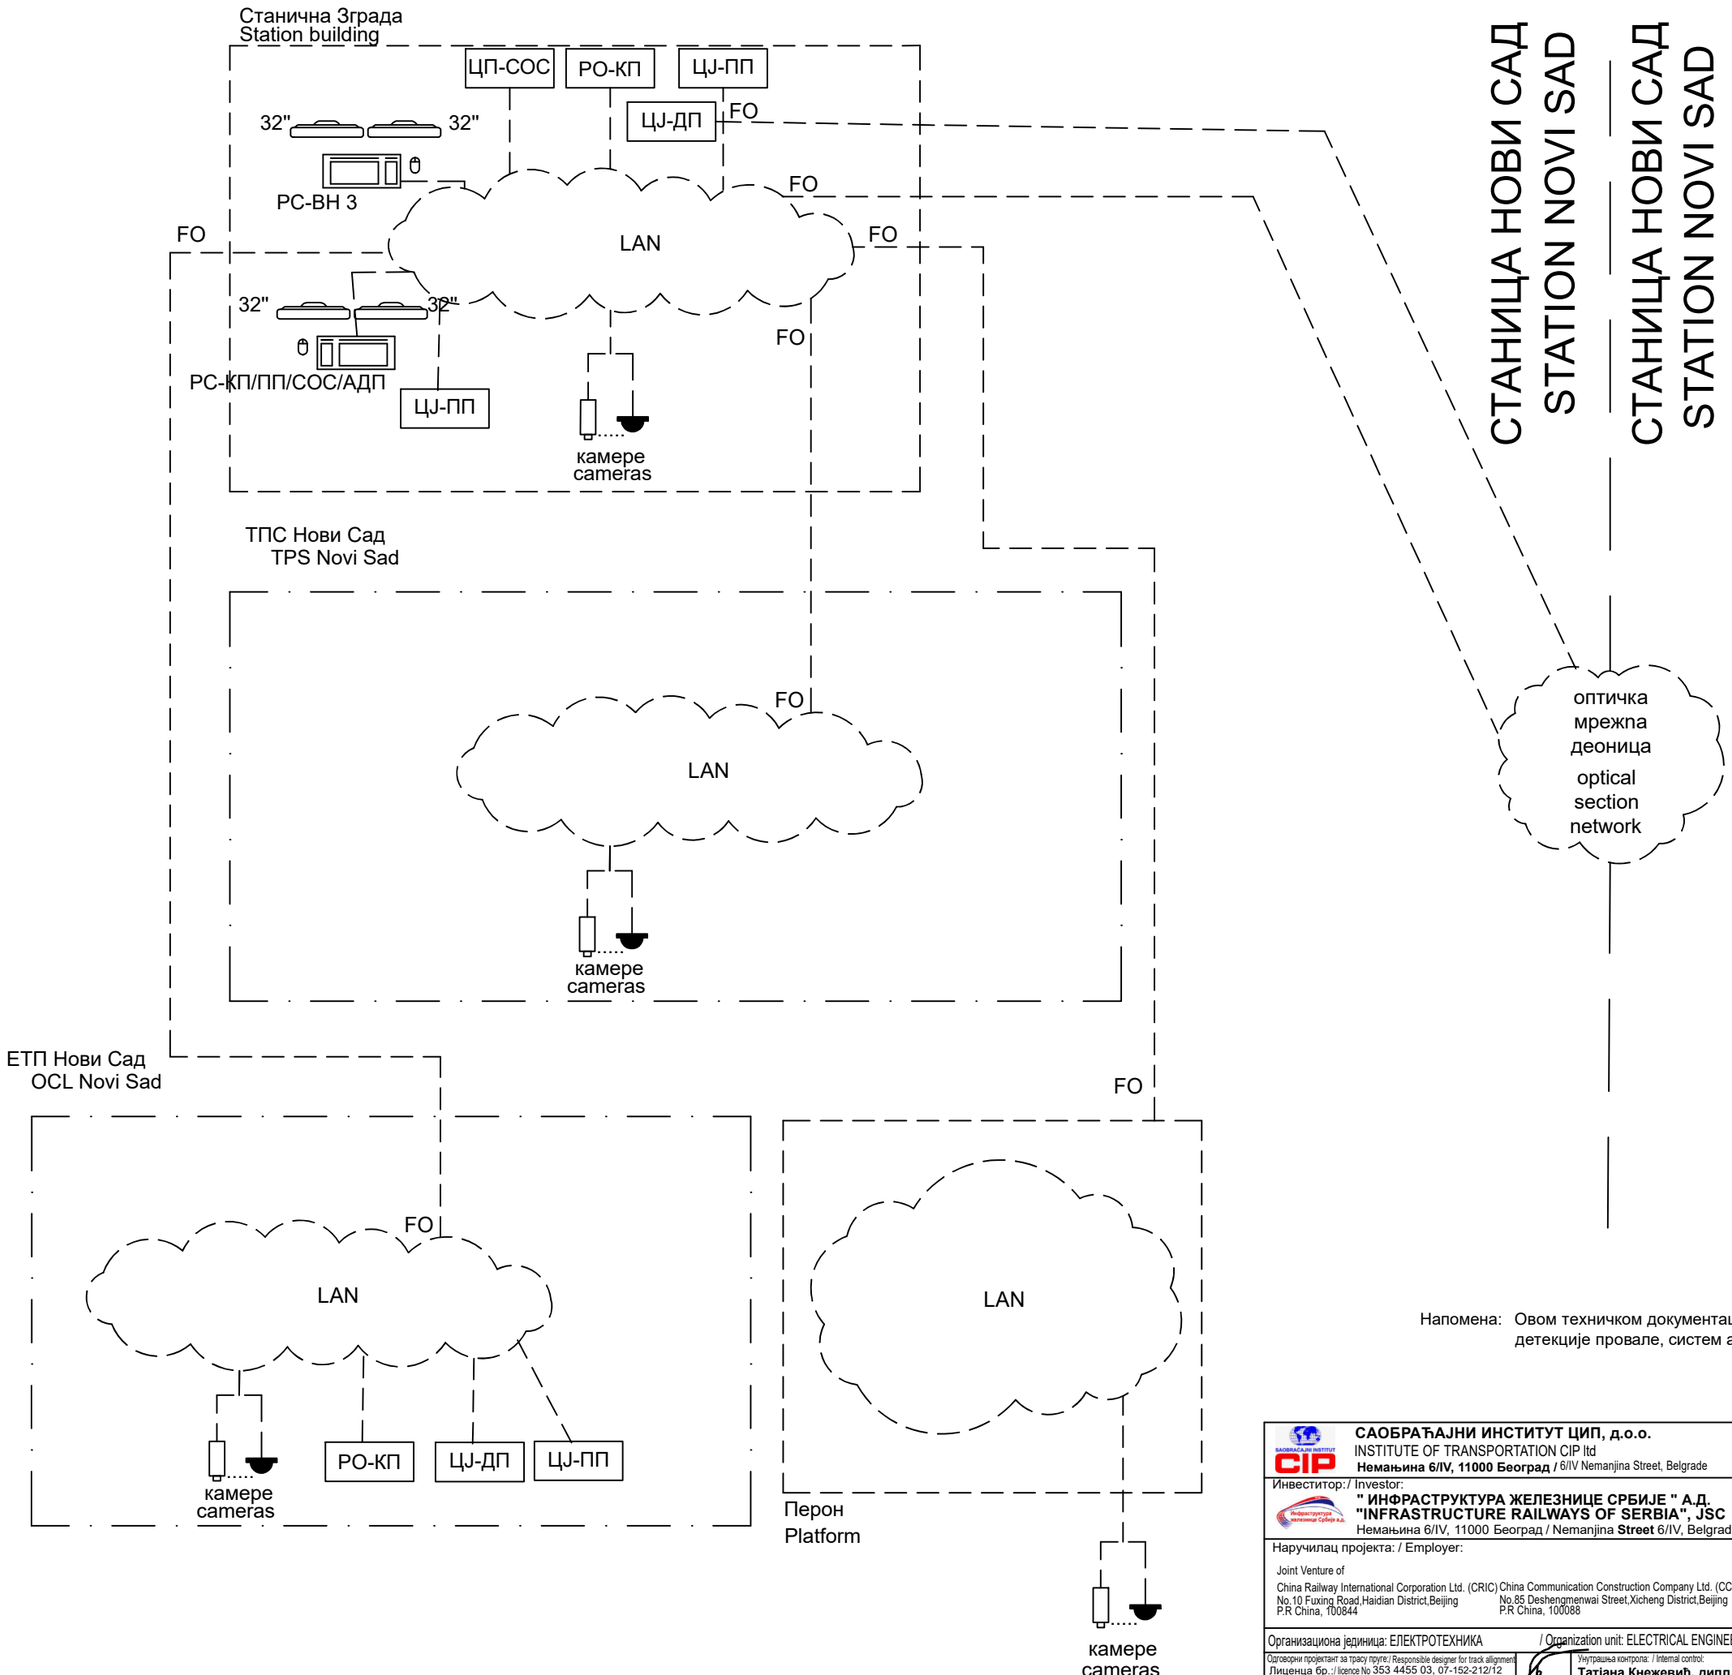

предмет других делова техничке документације

Напомена: Овом техничком документацијом обрађени су систем видео обезбеђења, систем контроле приступа, систем детекције провале, систем аутоматске дојаве пожара и СОС систем

САОБРАЋАЈНИ ИНСТИТУТ ЦИП, д.о.о.
INSTITUTE OF TRANSPORTATION CIP ltd
Немањина 6/IV, 11000 Београд / 6/IV Nemanjina Street, Belgrade

Инвеститор:/ Investor:
" ИНФРАСТРУКТУРА ЖЕЛЕЗНИЦЕ СРБИЈЕ " А.Д.
"INFRASTRUCTURE RAILWAYS OF SERBIA", JSC
Немањина 6/IV, 11000 Београд / Nemanjina **Street** 6/IV, Belgrade

Наручилац пројекта: / Employer:
Joint Venture of
China Railway International Corporation Ltd. (CRIC) No.10 Fuxing Road,Haidian District,Beijing P.R China, 100844
China Communication Construction Company Ltd. (CCCC) No.85 Deshengmenwai Street,Xicheng District,Beijing P.R China, 100088

Организациона јединица: ЕЛЕКТРОТЕХНИКА / Organization unit: ELECTRICAL ENGINEERING

Одговорни пројектант за трасу пруге/ Responsible designer for track allignment:
Лиценца бр.:/ licence No 353 4455 03, 07-152-212/12
Перишa Прокопијевић, дипл. инж. ел.

Сарадници: / Associates:
Александар Џелетовић, мастер инж. ел.
Нада Дамњановић, инж. ел.

Унутрашња контрола: / Internal control:
Татјана Кнежевић, дипл.инж.ел.

Главни пројектант: / Chief designer:
др Љиљана Милић Марковић, дипл. грађ. инж.

Руководилац организационе јединице: / Manager of organization unit:
Татјана Кнежевић, дипл.инж.ел.

Бр:/ No.	Датум: /Date:	Опис: /Description:
03		
02		
01		

Ревизиони блок:/Revision block:

Објекат:/Structure:
ПРУГА БЕОГРАД - СУБОТИЦА - ДРЖАВНА ГРАНИЦА (КЕЛЕБИЈА)
ДЕОНИЦА ПРУГЕ НОВИ САД - СУБОТИЦА - ДРЖАВНА ГРАНИЦА (КЕЛЕБИЈА)
BELGRADE - SUBOTICA - STATE BORDER (KELEBIA) RAILWAY LINE
SECTION : NOVI SAD - SUBOTICA - STATE BORDER (KELEBIA)

Део пројекта:/ Part of Design:
5/6.2. ДОЈАВА ПОЖАРА И СИСТЕМИ ТЕХНИЧКЕ ЗАШТИТЕ - ЛОКАЦИЈА НОВИ САД
5/6.2. FIRE ALARM SYSTEM AND SYSTEMS OF TECHNICAL PROTECTION - LOCATION NOVI SAD

Цртеж:/Drawing:
Блок шема мрежне опреме
Network equipment block diagram

Размера: Scale:

Фаза пројекта: / Design phase: ГЗИ /DFC

Датум: /Date: **01.2022.**

Цртеж бр: / Drawing No.: 2020-250-ЕЛЕ-5/6.2-Ц29

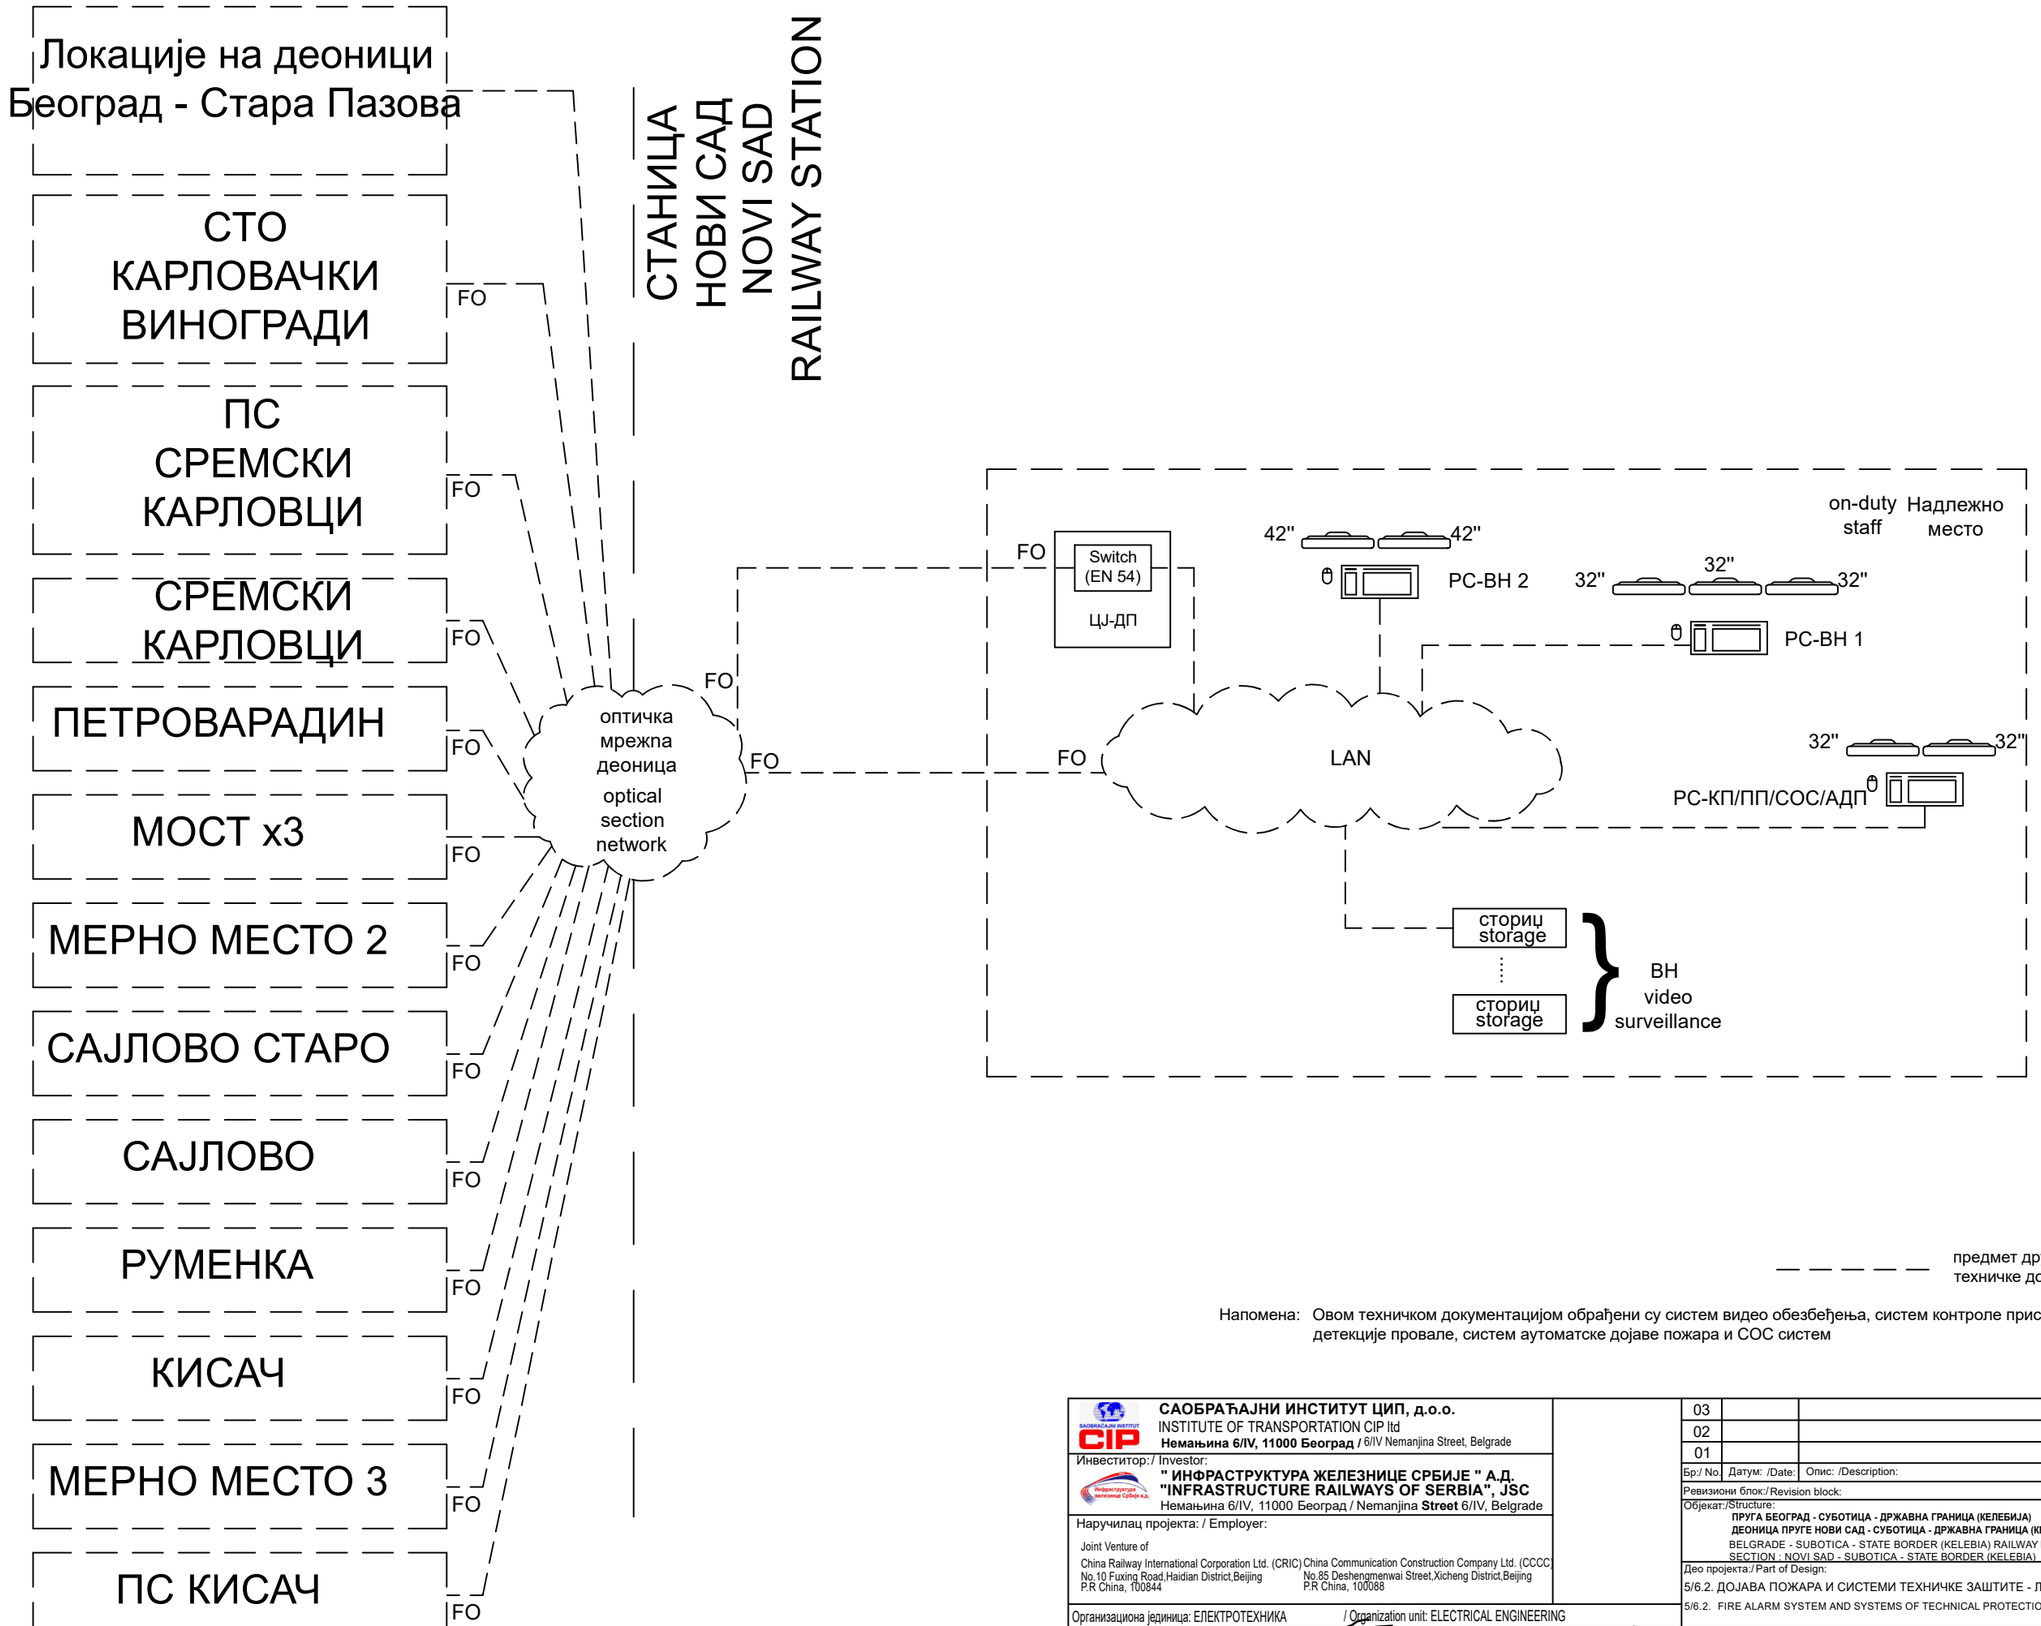

предмет других делова техничке документације

Напомена: Овом техничком документацијом обрађени су систем видео обезбеђења, систем контроле приступа, систем детекције провале, систем аутоматске дојаве пожара и СОС систем

САОБРАЋАЈНИ ИНСТИТУТ ЦИП, д.о.о.
INSTITUTE OF TRANSPORTATION CIP ltd
Немањина 6/IV, 11000 Београд / 6/IV Nemanjina Street, Belgrade

Инвеститор:/ Investor:
" ИНФРАСТРУКТУРА ЖЕЛЕЗНИЦЕ СРБИЈЕ " А.Д.
"INFRASTRUCTURE RAILWAYS OF SERBIA", JSC
Немањина 6/IV, 11000 Београд / Nemanjina **Street** 6/IV, Belgrade

Наручилац пројекта: / Employer:
Joint Venture of
China Railway International Corporation Ltd. (CRIC) No.10 Fuxing Road,Haidian District,Beijing P.R China, 100844
China Communication Construction Company Ltd. (CCCC) No.85 Deshengmenwai Street,Xicheng District,Beijing P.R China, 100088

Организациона јединица: ЕЛЕКТРОТЕХНИКА / Organization unit: ELECTRICAL ENGINEERING

Одговорни пројектант за трасу пруге:/ Responsible designer for track alligment:
Лиценца бр.:/ licence No 353 4455 03, 07-152-212/12
Перишa Прокопијевић, дипл. инж. ел.

Сарадници: / Associates:
Александар Џелетовић, мастер инж. ел.
Нада Дамњановић, инж. ел.

Унутрашња контрола: / Internal control:
Татјана Кнежевић, дипл.инж.ел.

Главни пројектант: / Chief designer:
др Љиљана Милић Марковић, дипл. грађ. инж.

Руководилац организационе јединице: / Manager of organization unit:
Татјана Кнежевић, дипл.инж.ел.

Бр:/ No.	Датум: /Date:	Опис: /Description:
03		
02		
01		

Ревизиони блок:/Revision block:

Објекат:/Structure:
ПРУГА БЕОГРАД - СУБОТИЦА - ДРЖАВНА ГРАНИЦА (КЕЛЕБИЈА)
ДЕОНИЦА ПРУГЕ НОВИ САД - СУБОТИЦА - ДРЖАВНА ГРАНИЦА (КЕЛЕБИЈА)
BELGRADE - SUBOTICA - STATE BORDER (KELEBIA) RAILWAY LINE
SECTION : NOVI SAD - SUBOTICA - STATE BORDER (KELEBIA)

Део пројекта:/ Part of Design:
5/6.2. ДОЈАВА ПОЖАРА И СИСТЕМИ ТЕХНИЧКЕ ЗАШТИТЕ - ЛОКАЦИЈА НОВИ САД
5/6.2. FIRE ALARM SYSTEM AND SYSTEMS OF TECHNICAL PROTECTION - LOCATION NOVI SAD

Цртеж:/Drawing:
Блок шема субрегионалне станице
Subregional station block diagram

Размера: Scale:

Фаза пројекта: / Design phase: ПЗИ /DFC

Датум: /Date: **01.2022.**

Цртеж бр: / Drawing No.: 2020-250-ЕЛЕ-5/6.2-Ц30

ТИПСКО ПОВЕЗИВАЊЕ ЕЛЕМЕНАТА СИСТЕМА КОНТОРЛЕ ПРИСТУПА
TYPICAL CONNECTION OF ACCESS CONTROL SYSTEM ELEMENTS

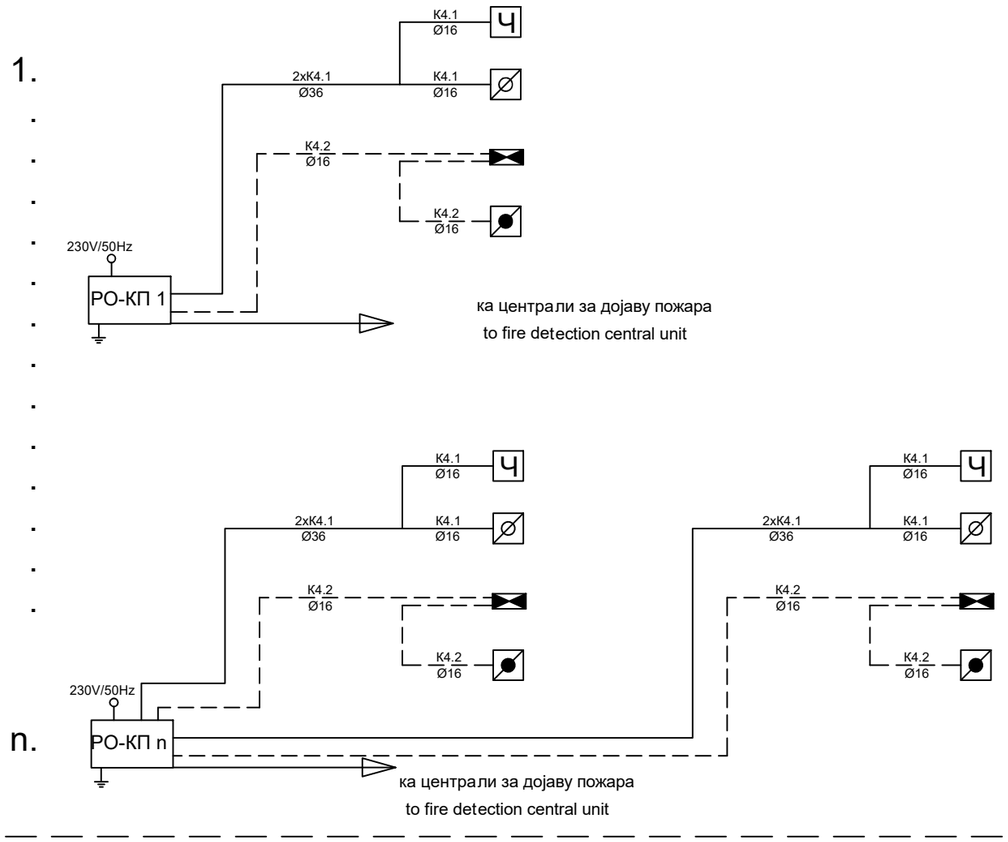

K4.1: J-H(St)H 5x2x0,8mm

K4.2: J-H(St)H 2x2x0,8mm

САОБРАЋАЈНИ ИНСТИТУТ ЦИП, д.о.о.
INSTITUTE OF TRANSPORTATION CIP ltd
Немањина 6/IV, 11000 Београд / 6/IV Nemanjina Street, Belgrade

Инвеститор: / Investor:
" ИНФРАСТРУКТУРА ЖЕЛЕЗНИЦЕ СРБИЈЕ " А.Д.
"INFRASTRUCTURE RAILWAYS OF SERBIA", JSC
Немањина 6/IV, 11000 Београд / Nemanjina **Street** 6/IV, Belgrade

Наручилац пројекта: / Employer:
Joint Venture of
China Railway International Corporation Ltd. (CRIC) No.10 Fuxing Road,Haidian District,Beijing P.R China, 100844
China Communication Construction Company Ltd. (CCCC) No.85 Deshengmenwai Street,Xicheng District,Beijing P.R China, 100088

Организациона јединица: ЕЛЕКТРОТЕХНИКА / Organization unit: ELECTRICAL ENGINEERING

Одговорни пројектант за трасу пруге: / Responsible designer for track alignment
Лиценца бр.: / licence No 353 4455 03, 07-152-212/12
Перишa Прокопијевић, дипл. инж. ел.

Сарадници / Associates:
Александар Целетовић, мастер инж. ел.
Нада Дамњановић, инж. ел.

Унутрашња контрола: / Internal control:
Татјана Кнежевић, дипл.инж.ел.

Главни пројектант: / Chief designer:
др Љиљана Милић Марковић, дипл. грађ. инж.

Руководилац организационе јединице: / Manager of organization unit:
Татјана Кнежевић, дипл.инж.ел.

Бр:/ No.	Датум: /Date:	Опис: /Description:
03		
02		
01		

Ревизиони блок:/ Revision block:

Објекат:/ Structure:
ПРУГА БЕОГРАД - СУБОТИЦА - ДРЖАВНА ГРАНИЦА (КЕЛЕБИЈА)
ДЕОНИЦА ПРУГЕ НОВИ САД - СУБОТИЦА - ДРЖАВНА ГРАНИЦА (КЕЛЕБИЈА)
BELGRADE - SUBOTICA - STATE BORDER (KELEBIA) RAILWAY LINE
SECTION : NOVI SAD - SUBOTICA - STATE BORDER (KELEBIA)

Део пројекта:/ Part of Design:
5/6.2. ДОЈАВА ПОЖАРА И СИСТЕМИ ТЕХНИЧКЕ ЗАШТИТЕ - ЛОКАЦИЈА НОВИ САД
5/6.2. FIRE ALARM SYSTEM AND SYSTEMS OF TECHNICAL PROTECTION - LOCATION NOVI SAD

Цртеж:/ Drawing: Блок шема контроле приступа / Access control block diagram

Размера: Scale:

Фаза пројекта: / Design phase: ПЗИ /DFC

Датум: /Date: **01.2022.**

Цртеж бр: / Drawing No.: 2020-250-ЕЛЕ-5/6.2-Ц31

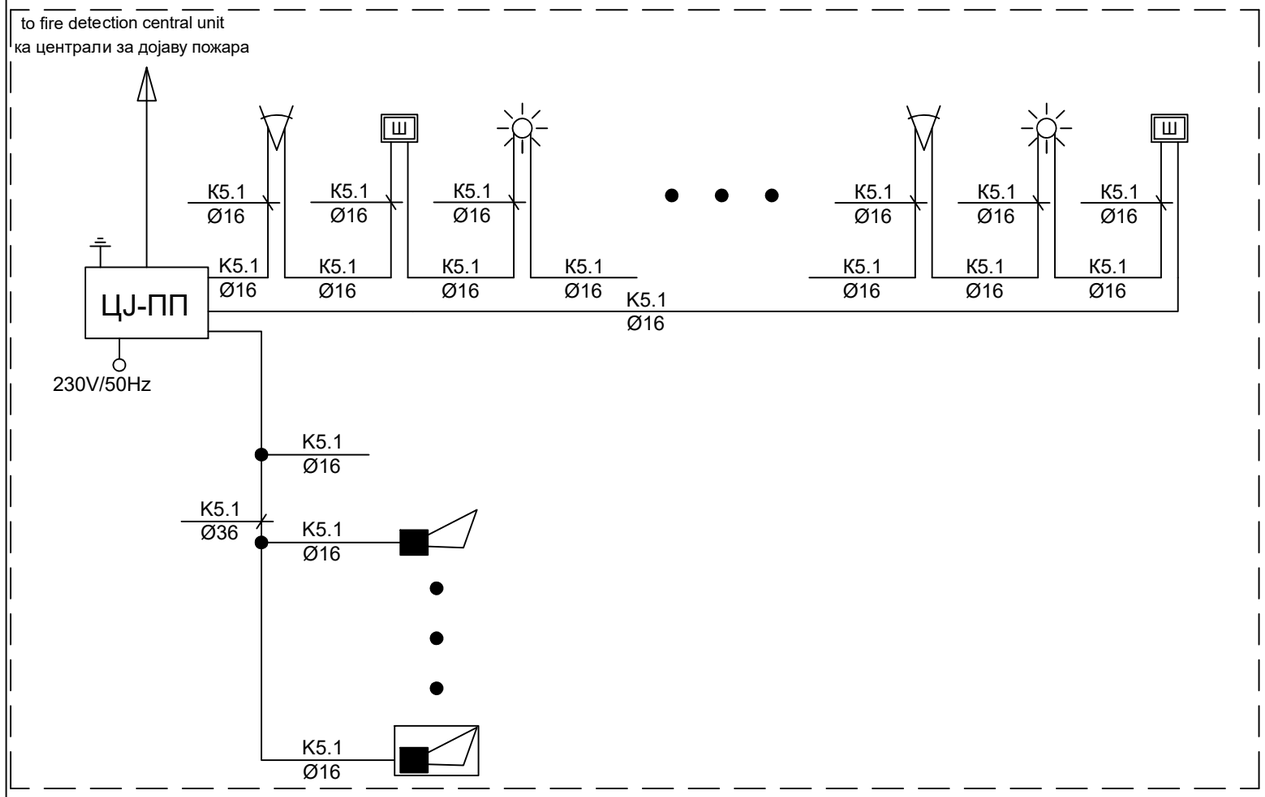

предмет других делова техничке документације / subject of other parts of technical documentation

K5.1: J-H(St)H 3x2x0,8mm

K1.2: TK 59 M 15x4x0,8mm

САОБРАЋАЈНИ ИНСТИТУТ ЦИП, д.о.о.
INSTITUTE OF TRANSPORTATION CIP ltd
Немањина 6/IV, 11000 Београд / 6/IV Nemanjina Street, Belgrade

Инвеститор: / Investor:
" ИНФРАСТРУКТУРА ЖЕЛЕЗНИЦЕ СРБИЈЕ " А.Д.
"INFRASTRUCTURE RAILWAYS OF SERBIA", JSC
Немањина 6/IV, 11000 Београд / Nemanjina **Street** 6/IV, Belgrade

Наручилац пројекта: / Employer:

Joint Venture of

China Railway International Corporation Ltd. (CRIC)
No.10 Fuxing Road,Haidian District,Beijing
P.R China, 100844

China Communication Construction Company Ltd. (CCCC
No.85 Deshengmenwai Street,Xicheng District,Beijing
P.R China, 100088

Организациона јединица: ЕЛЕКТРОТЕХНИКА / Organization unit: ELECTRICAL ENGINEERING

Одговорни пројектант за трасу пруге: / Responsible designer for track alignment:
Лиценца бр.: / licence No 353 4455 03, 07-152-212/12
Периша Прокопијевић, дипл. инж. ел.

Сарадници / Associates:
Александар Целетовић, мастер инж. ел.
Нада Дамњановић, инж. ел.

Унутрашња контрола: / Internal control:
Татјана Кнежевић, дипл.инж.ел.

Главни пројектант: / Chief designer:
др Љиљана Милић Марковић, дипл. грађ. инж.

Руководилац организационе јединице: / Manager of organization unit:
Татјана Кнежевић, дипл.инж.ел.

03		
02		
01		
Бр:/ No	Датум: /Date:	Опис: /Description:

Ревизиони блок:/ Revision block:

Објекат:/Structure:
ПРУГА БЕОГРАД - СУБОТИЦА - ДРЖАВНА ГРАНИЦА (КЕЛЕБИЈА)
ДЕОНИЦА ПРУГЕ НОВИ САД - СУБОТИЦА - ДРЖАВНА ГРАНИЦА (КЕЛЕБИЈА)
BELGRADE - SUBOTICA - STATE BORDER (KELEBIA) RAILWAY LINE
SECTION : NOVI SAD - SUBOTICA - STATE BORDER (KELEBIA)

Део пројекта:/ Part of Design:
5/6.2. ДОЈАВА ПОЖАРА И СИСТЕМИ ТЕХНИЧКЕ ЗАШТИТЕ - ЛОКАЦИЈА НОВИ САД
5/6.2. FIRE ALARM SYSTEM AND SYSTEMS OF TECHNICAL PROTECTION - LOCATION NOVI SAD

Цртеж:/ Drawing: Блок шема против провале / Intrusion detection block diagram

Размера: Scale:

Фаза пројекта: / Design phase: ГЗИ /DFC

Датум: /Date: **01.2022.**

Цртеж бр: / Drawing No.: 2020-250-ЕЛЕ-5/6.2-Ц32

K6.1 J-H(St)H 2x2x0,8
K6.2 NHXHX FE180/E30 3x1,5mm2
K6.3 K6.4 NHXHX FE180/E90 3x1,5mm2
K6.5 JE-H(St)H FE180/E90 5x2x0,8mm
K6.7 TK 59 M 5x4x0,8mm
K6.8 PP00 3x1,5mm²

Један кабл система се води кроз цев Ø16, а два или више кроз цев Ø36.
One cable is laid in one Ø16 pipe, two or more in Ø35 pipe.

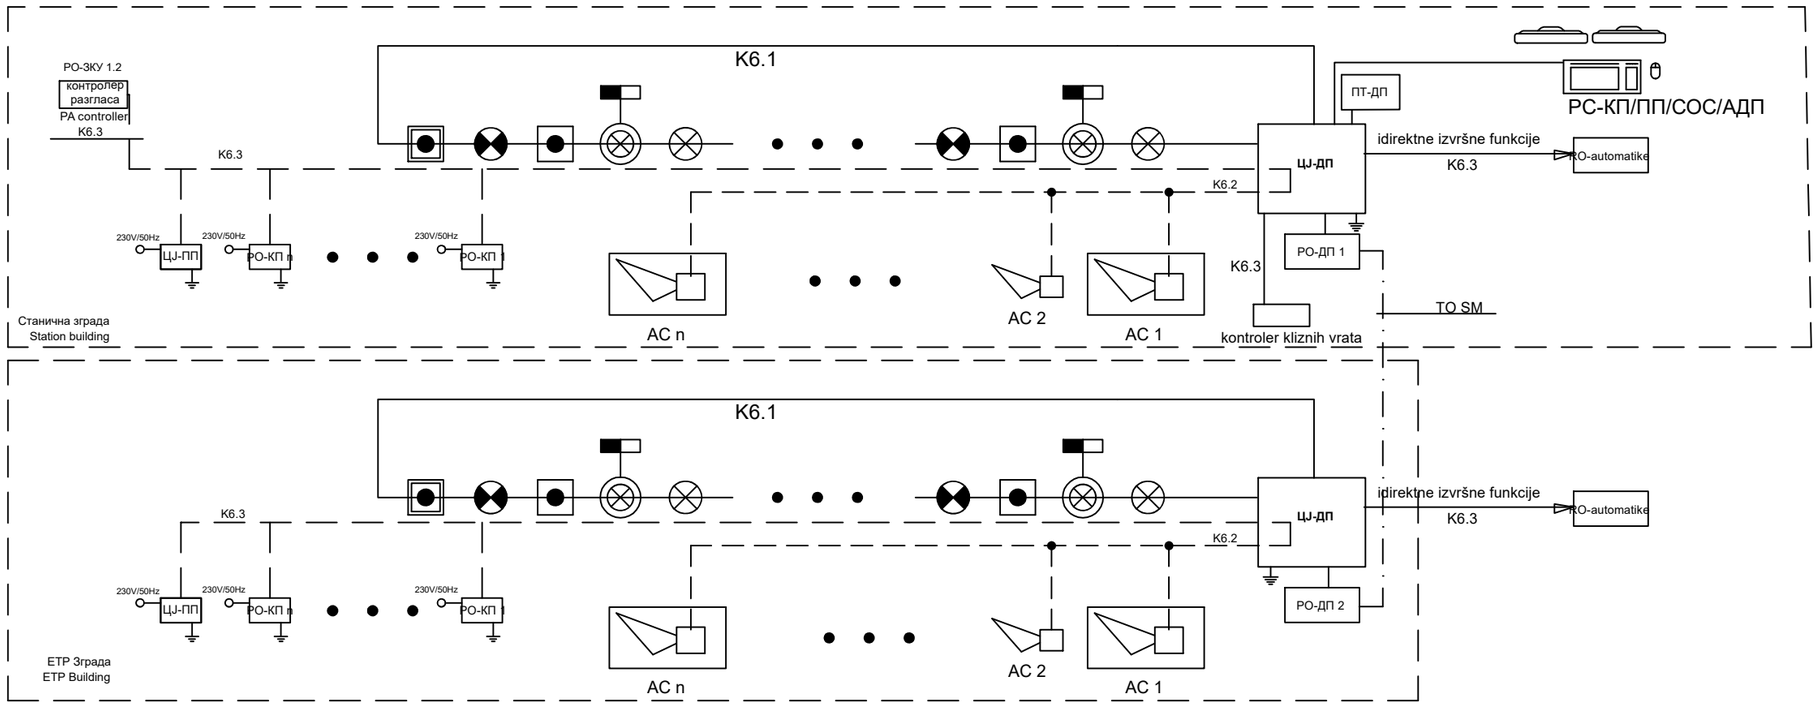

САОБРАЋАЈНИ ИНСТИТУТ ЦИП, д.о.о. INSTITUTE OF TRANSPORTATION CIP ltd **Немањина 6/IV, 11000 Београд /** 6/IV Nemanjina Street, Belgrade	03	
	02	
	01	
Инвеститор: / Investor: **" ИНФРАСТРУКТУРА ЖЕЛЕЗНИЦЕ СРБИЈЕ " А.Д.** **"INFRASTRUCTURE RAILWAYS OF SERBIA", JSC** Немањина 6/IV, 11000 Београд / Nemanjina **Street** 6/IV, Belgrade	Бр:/ No.	Датум: /Date: Опис: /Description:
Наручилац пројекта: / Employer: Joint Venture of China Railway International Corporation Ltd. (CRIC) No.10 Fuxing Road,Haidian District,Beijing P.R China, 100844 China Communication Construction Company Ltd. (CCCC) No.85 Deshengmenwai Street,Xicheng District,Beijing P.R China, 100088	Ревизиони блок:/ Revision block:	
	Објекат:/Structure:	**ПРУГА БЕОГРАД - СУБОТИЦА - ДРЖАВНА ГРАНИЦА (КЕЛЕБИЈА)** **ДЕОНИЦА ПРУГЕ НОВИ САД - СУБОТИЦА - ДРЖАВНА ГРАНИЦА (КЕЛЕБИЈА)** BELGRADE - SUBOTICA - STATE BORDER (KELEBIA) RAILWAY LINE SECTION : NOVI SAD - SUBOTICA - STATE BORDER (KELEBIA)
	Део пројекта:/ Part of Design:	5/6.2. ДОЈАВА ПОЖАРА И СИСТЕМИ ТЕХНИЧКЕ ЗАШТИТЕ - ЛОКАЦИЈА НОВИ САД 5/6.2. FIRE ALARM SYSTEM AND SYSTEMS OF TECHNICAL PROTECTION - LOCATION NOVI SAD
Организациона јединица: ЕЛЕКТРОТЕХНИКА / Organization unit: ELECTRICAL ENGINEERING		
Одговорни пројектант за трасу пруге:/ Responsible designer for track alignment Лиценца бр.: / licence No 353 4455 03, 07-152-212/12 **Перишa Прокопијевић, дипл. инж. ел.**	Унутрашња контрола: / Internal control: **Татјана Кнежевић, дипл.инж.ел.**	Цртеж:/ Drawing: Блок шема АДП / AFD block diagram
Сарадници / Associates: Александар Целетовић, мастер инж. ел. Нада Дамњановић, инж. ел.	Главни пројектант: / Chief designer: **др Љиљана Милић Марковић, дипл. грађ. инж.**	Размера: Scale:
	Руководилац организационе јединице: / Manager of organization unit: **Татјана Кнежевић, дипл.инж.ел.**	Фаза пројекта: / Design phase: ПЗИ /DFC Датум: /Date: **01.2022.** Цртеж бр: / Drawing No.: 2020-250-ЕЛЕ-5/6.2-Ц33

II спрат

КРИЛО А

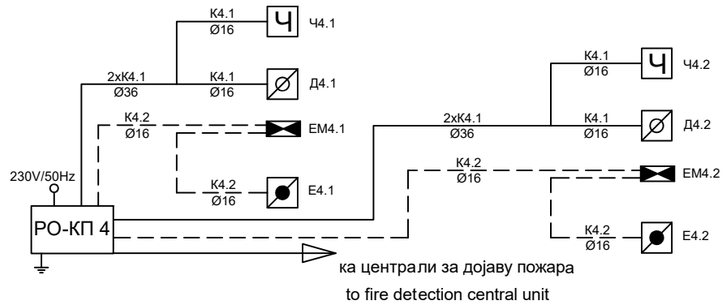

I спрат

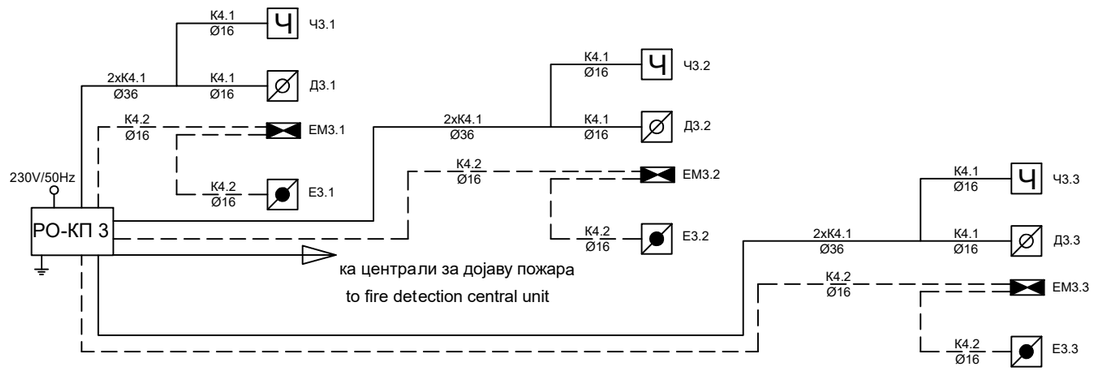

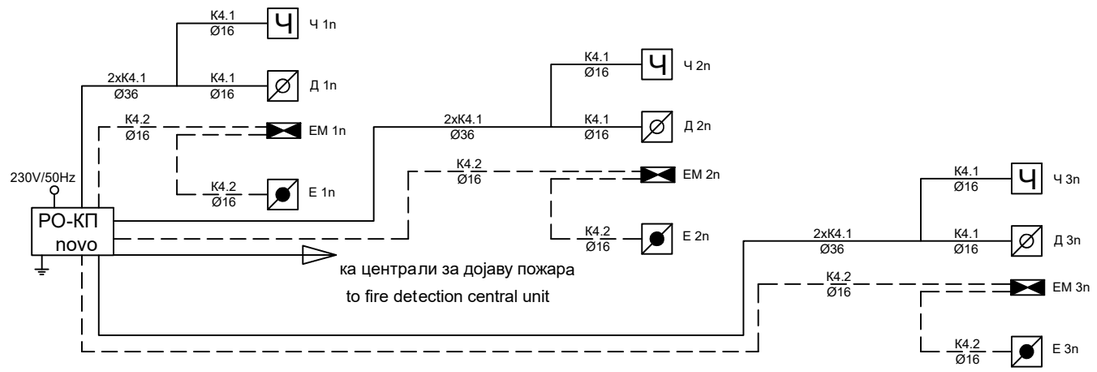

Приземље

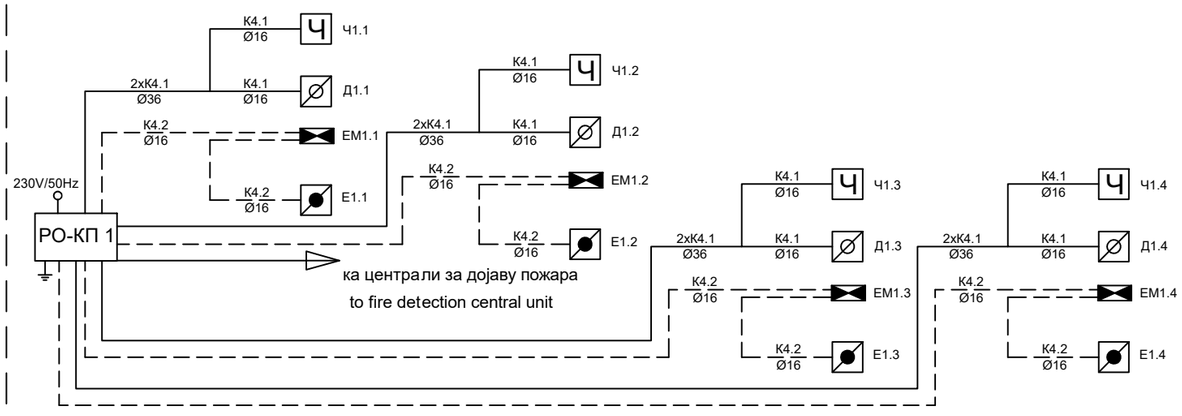

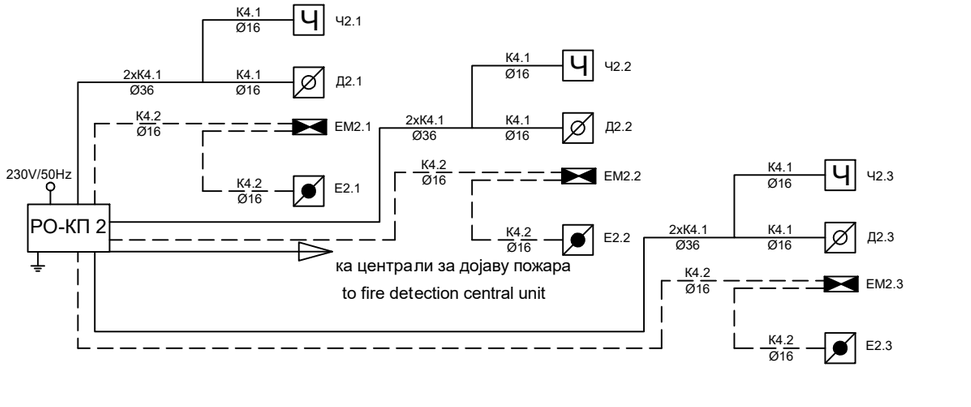

Станична зграда
Station building

K4.1: J-H(St)H 5x2x0,8mm

K4.2: J-H(St)H 2x2x0,8mm

САОБРАЋАЈНИ ИНСТИТУТ ЦИП, д.о.о.
INSTITUTE OF TRANSPORTATION CIP ltd
Немањина 6/IV, 11000 Београд / 6/IV Nemanjina Street, Belgrade

Инвеститор:/ Investor:
" ИНФРАСТРУКТУРА ЖЕЛЕЗНИЦЕ СРБИЈЕ " А.Д.
"INFRASTRUCTURE RAILWAYS OF SERBIA", JSC
Немањина 6/IV, 11000 Београд / Nemanjina **Street** 6/IV, Belgrade

Наручилац пројекта: / Employer:
China Railway International Corporation Ltd. (CRIC) No.10 Fuxing Road,Haidian District,Beijing P.R China, 100844
China Communication Construction Company Ltd. (CCCC) No.85 Deshengmenwai Street,Xicheng District,Beijing P.R China, 100088

Организациона јединица: ЕЛЕКТРОТЕХНИКА / Organization unit: ELECTRICAL ENGINEERING

Одговорни пројектант за ТТ: / Responsible designer for track alignment:
Лиценца бр.:/ licence No 353 4455 03, 07-152-212/12
Перишa Прокопијевић, дипл. инж. ел.

Сарадници: / Associates:
Александар Целетовић, мастер инж. ел.
Нада Дамњановић, инж. ел.

Унутрашња контрола: / Internal control:
Татјана Кнежевић, дипл.инж.ел.

Главни пројектант: / Chief designer:
др Љиљана Милић Марковић, дипл. грађ. инж.

Руководилац организационе јединице: / Manager of organization unit:
Татјана Кнежевић, дипл.инж.ел.

Бр:/ No.	Датум: /Date:	Опис: /Description:
03		
02		
01		

Ревизиони блок:/ Revision block:

Објекат:/Structure:
ПРУГА БЕОГРАД - СУБОТИЦА - ДРЖАВНА ГРАНИЦА (КЕЛЕБИЈА) ДЕОНИЦА ПРУГЕ НОВИ САД - СУБОТИЦА - ДРЖАВНА ГРАНИЦА (КЕЛЕБИЈА)
BELGRADE - SUBOTICA - STATE BORDER (KELEBIA) RAILWAY LINE SECTION : NOVI SAD - SUBOTICA - STATE BORDER (KELEBIA)

Део пројекта:/ Part of Design:
5/6.2 ДОЈАВА ПОЖАРА И СИСТЕМИ ТЕХНИЧКЕ ЗАШТИТЕ - ЛОКАЦИЈА НОВИ САД

5/6.2. FIRE ALARM SYSTEM AND SYSTEMS OF TECHNICAL PROTECTION - LOCATION NOVI SAD

Цртеж:/Drawing:
Станична зграда, крило А - једнополна шема - контрола приступа
Station building, part A - general diagram - access control

Размера: Scale: -

Фаза пројекта: / Design phase: ПЗИ / DFC

Датум: /Date: 01.2022.

Цртеж бр: / Drawing No.: 2020-250-ЕЛЕ-5/6.2-Ц34

II спрат

КРИЛО Б

КРИЛО Ц

I спрат

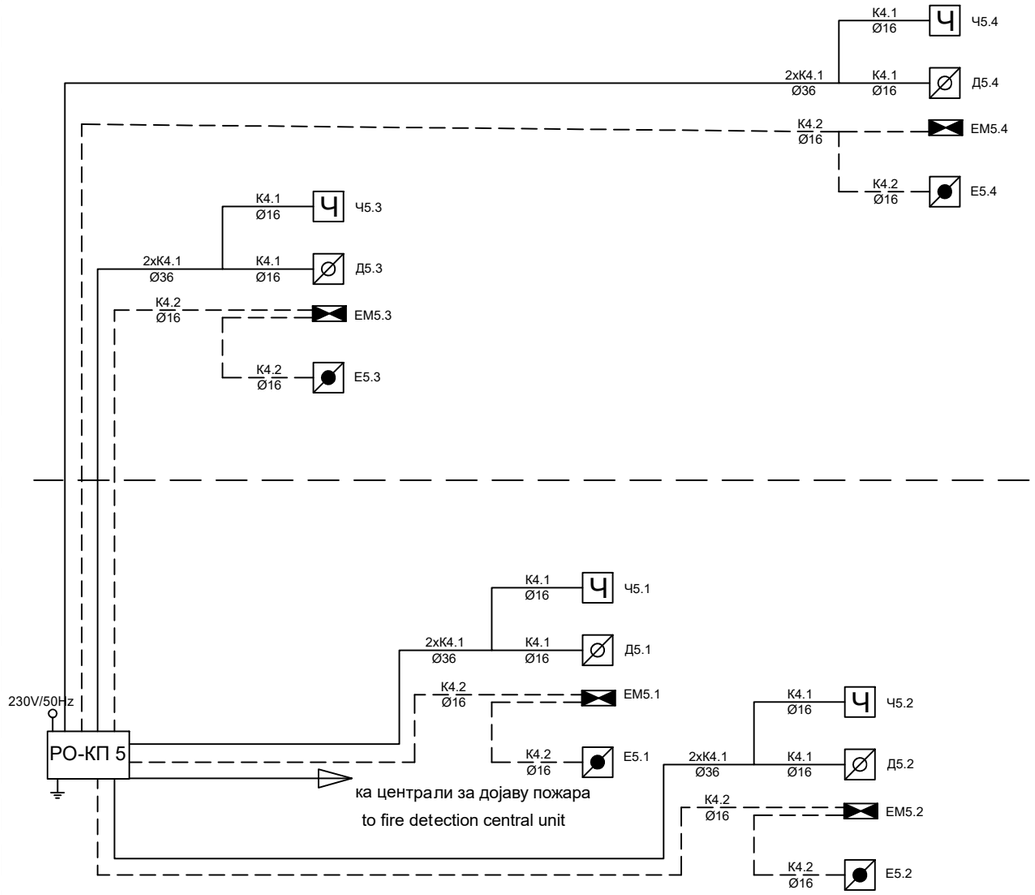

Приземље

Станична зграда
Station building

К4.1: J-H(St)H 5x2x0,8mm

К4.2: J-H(St)H 2x2x0,8mm

САОБРАЋАЈНИ ИНСТИТУТ ЦИП, д.о.о.
INSTITUTE OF TRANSPORTATION CIP ltd
Немањина 6/IV, 11000 Београд / 6/IV Nemanjina Street, Belgrade

Инвеститор:/ Investor:
" ИНФРАСТРУКТУРА ЖЕЛЕЗНИЦЕ СРБИЈЕ " А.Д.
"INFRASTRUCTURE RAILWAYS OF SERBIA", JSC
Немањина 6/IV, 11000 Београд / Nemanjina **Street** 6/IV, Belgrade

Наручилац пројекта: / Employer:
China Railway International Corporation Ltd.
(CRIC) No.10 Fuxing Road,Haidian District,Beijing P.R China, 100844
China Communication Construction Company Ltd.
(CCCC) No.85 Deshengmenwai Street,Xicheng District,Beijing P.R China, 100088

Организациона јединица: ЕЛЕКТРОТЕХНИКА / Organization unit: ELECTRICAL ENGINEERING

Одговорни пројектант за ТТ: / Responsible designer for track alignment:
Лиценца бр.:/ licence No 353 4455 03, 07-152-212/12
Периша Прокопијевић, дипл. инж. ел.

Сарадници: / Associates:
Александар Џелетовић, мастер инж. ел.
Нада Дамњановић, инж. ел.

Унутрашња контрола: / Internal control:
Татјана Кнежевић, дипл.инж.ел.

Главни пројектант: / Chief designer:
др Љиљана Милић Марковић, дипл. грађ. инж.

Руководилац организационе јединице: / Manager of organization unit:
Татјана Кнежевић, дипл.инж.ел.

03		
02		
01		
Бр:/ No.	Датум: /Date:	Опис: /Description:

Ревизиони блок:/ Revision block:

Објекат:/Structure:
ПРУГА БЕОГРАД - СУБОТИЦА - ДРЖАВНА ГРАНИЦА (КЕЛЕБИЈА) ДЕОНИЦА ПРУГЕ НОВИ САД - СУБОТИЦА - ДРЖАВНА ГРАНИЦА (КЕЛЕБИЈА)
BELGRADE - SUBOTICA - STATE BORDER (KELEBIA) RAILWAY LINE SECTION : NOVI SAD - SUBOTICA - STATE BORDER (KELEBIA)

Део пројекта:/Part of Design:
5/6.2 ДОЈАВА ПОЖАРА И СИСТЕМИ ТЕХНИЧКЕ ЗАШТИТЕ - ЛОКАЦИЈА НОВИ САД
5/6.2. FIRE ALARM SYSTEM AND SYSTEMS OF TECHNICAL PROTECTION - LOCATION NOVI SAD

Цртеж:/Drawing:
Станична зграда, крило Б и Ц - једнополна шема - контрола приступа
Station building, part B and C - general diagram - access control

Размера: Scale: -

Фаза пројекта: / Design phase: ПЗИ / DFC

Датум: /Date: 01.2022.

Цртеж бр: / Drawing No.: 2020-250-ЕЛЕ-5/6.2-Ц35

II спрат

КРИЛО Д

I спрат

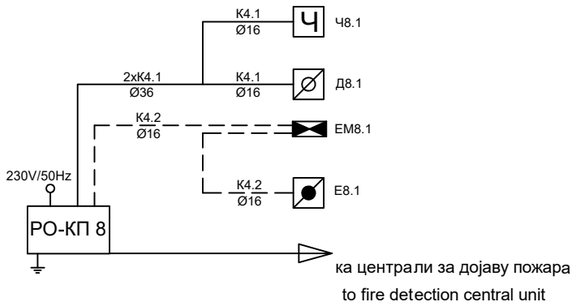

Приземље

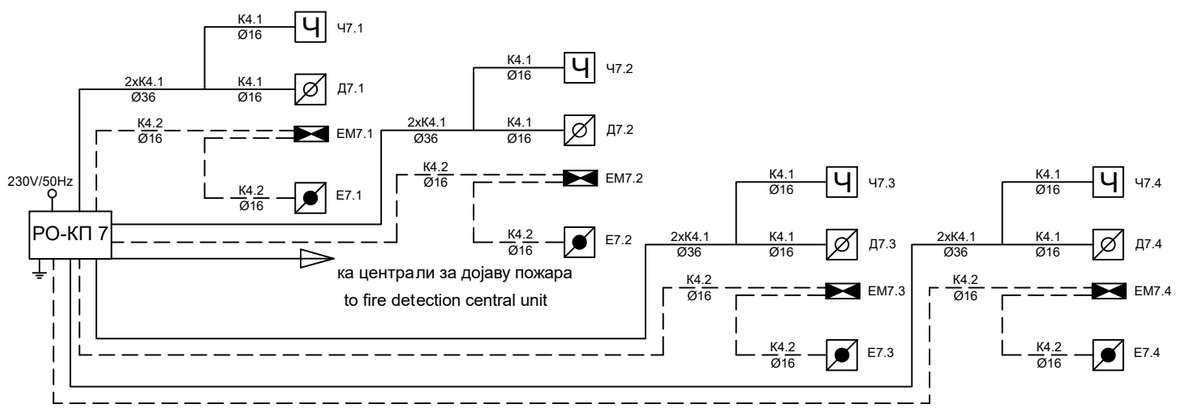

Станична зграда
Station building

K4.1: J-H(St)H 5x2x0,8mm

K4.2: J-H(St)H 2x2x0,8mm

САОБРАЋАЈНИ ИНСТИТУТ ЦИП, д.о.о.
INSTITUTE OF TRANSPORTATION CIP ltd
Немањина 6/IV, 11000 Београд / 6/IV Nemanjina Street, Belgrade

Инвеститор:/ Investor:
" ИНФРАСТРУКТУРА ЖЕЛЕЗНИЦЕ СРБИЈЕ " А.Д.
"INFRASTRUCTURE RAILWAYS OF SERBIA", JSC
Немањина 6/IV, 11000 Београд / Nemanjina **Street** 6/IV, Belgrade

Наручилац пројекта: / Employer:
China Railway International Corporation Ltd.
(CRIC) No.10 Fuxing Road,Haidian District,Beijing P.R China, 100844
China Communication Construction Company Ltd.
(CCCC) No.85 Deshengmenwai Street,Xicheng District,Beijing P.R China, 100088

Организациона јединица: ЕЛЕКТРОТЕХНИКА / Organization unit: ELECTRICAL ENGINEERING

Одговорни пројектант за ТТ: / Responsible designer for track alignment:
Лиценца бр.:/ licence No 353 4455 03, 07-152-212/12
Периша Прокопијевић, дипл. инж. ел.

Сарадници: / Associates:
Александар Џелетовић, мастер инж. ел.
Нада Дамњановић, инж. ел.

Унутрашња контрола: / Internal control:
Татјана Кнежевић, дипл.инж.ел.

Главни пројектант: / Chief designer:
др Љиљана Милић Марковић, дипл. грађ. инж.

Руководилац организационе јединице: / Manager of organization unit:
Татјана Кнежевић, дипл.инж.ел.

Бр:/ No.	Датум: /Date:	Опис: /Description:
03		
02		
01		

Ревизиони блок:/ Revision block:

Објекат:/Structure:
ПРУГА БЕОГРАД - СУБОТИЦА - ДРЖАВНА ГРАНИЦА (КЕЛЕБИЈА) ДЕОНИЦА ПРУГЕ НОВИ САД - СУБОТИЦА - ДРЖАВНА ГРАНИЦА (КЕЛЕБИЈА)
BELGRADE - SUBOTICA - STATE BORDER (KELEBIA) RAILWAY LINE SECTION : NOVI SAD - SUBOTICA - STATE BORDER (KELEBIA)

Део пројекта:/ Part of Design:
5/6.2 ДОЈАВА ПОЖАРА И СИСТЕМИ ТЕХНИЧКЕ ЗАШТИТЕ - ЛОКАЦИЈА НОВИ САД

5/6.2. FIRE ALARM SYSTEM AND SYSTEMS OF TECHNICAL PROTECTION - LOCATION NOVI SAD

Цртеж:/Drawing:
Станична зграда, крило Д - једнополна шема - контрола приступа
Station building, part D - general diagram - access control

Размера: Scale: -

Фаза пројекта: / Design phase: ПЗИ / DFC

Датум: /Date: 01.2022.

Цртеж бр: / Drawing No.: 2020-250-ЕЛЕ-5/6.2-Ц36

КРИЛО А

II спрат

I спрат

Приземље

ПП 1.31 ПП 1.30 ПП 1.29 ПП 1.28

ПП 1.27 ПП 1.26 ПП 1.25 ПП 1.24

ПП 1.23 ПП 1.22 ПП 1.21 ПП 1.20 ПП 1.19 ПП 1.18 ПП 1.17 ПП 1.16

ПП 1.1 ПП 1.2 ПП 1.3 ПП 1.4 ПП 1.5 ПП 1.6 ПП 1.7 ПП 1.8 ПП 1.9 ПП 1.10 ПП 1.11 ПП 1.12 ПП 1.13 ПП 1.14 ПП 1.15

АС 1.5

АС 1.4

АС 1.3

АС 1.2

АС 1.1

К5.1 Ø16

К5.1 Ø36

2xК5.1 Ø36

230V/50Hz

ЦЈ-ПП

6xК5.1, ка крилима Б, Ц и Д

3xК5.1, од крила Б, Ц и Д

ка централи за дојаву пожара

to fire detection central unit

Станична зграда
Station building

предмет других делова техничке документације

предмет других делова техничке документације

К5.1: J-H(St)H 3x2x0,8mm

САОБРАЋАЈНИ ИНСТИТУТ ЦИП, д.о.о.
INSTITUTE OF TRANSPORTATION CIP ltd
Немањина 6/IV, 11000 Београд / 6/IV Nemanjina Street, Belgrade

Инвеститор:/ Investor:
" ИНФРАСТРУКТУРА ЖЕЛЕЗНИЦЕ СРБИЈЕ " А.Д.
"INFRASTRUCTURE RAILWAYS OF SERBIA", JSC
Немањина 6/IV, 11000 Београд / Nemanjina **Street** 6/IV, Belgrade

Наручилац пројекта: / Employer:
China Railway International Corporation Ltd. (CRIC) No.10 Fuxing Road,Haidian District,Beijing P.R China, 100844
China Communication Construction Company Ltd. (CCCC) No.85 Deshengmenwai Street,Xicheng District,Beijing P.R China, 100088

Организациона јединица: ЕЛЕКТРОТЕХНИКА / Organization unit: ELECTRICAL ENGINEERING

Одговорни пројектант за ТТ: / Responsible designer for track alignment:
Лиценца бр.:/ licence No 353 4455 03, 07-152-212/12
Перишa Прокопијевић, дипл. инж. ел.

Сарадници: / Associates:
Александар Џелетовић, мастер инж. ел.
Нада Дамњановић, инж. ел.

Унутрашња контрола: / Internal control:
Татјана Кнежевић, дипл.инж.ел.

Главни пројектант: / Chief designer:
др Љиљана Милић Марковић, дипл. грађ. инж.

Руководилац организационе јединице: / Manager of organization unit:
Татјана Кнежевић, дипл.инж.ел.

Бр:/ No.	Датум: /Date:	Опис: /Description:
03		
02		
01		

Ревизиони блок:/Revision block:

Објекат:/Structure:
ПРУГА БЕОГРАД - СУБОТИЦА - ДРЖАВНА ГРАНИЦА (КЕЛЕБИЈА) ДЕОНИЦА ПРУГЕ НОВИ САД - СУБОТИЦА - ДРЖАВНА ГРАНИЦА (КЕЛЕБИЈА)
BELGRADE - SUBOTICA - STATE BORDER (KELEBIA) RAILWAY LINE SECTION : NOVI SAD - SUBOTICA - STATE BORDER (KELEBIA)

Део пројекта:/ Part of Design:
5/6.2 ДОЈАВА ПОЖАРА И СИСТЕМИ ТЕХНИЧКЕ ЗАШТИТЕ - ЛОКАЦИЈА НОВИ САД

5/6.2. FIRE ALARM SYSTEM AND SYSTEMS OF TECHNICAL PROTECTION - LOCATION NOVI SAD

Цртеж:/Drawing:
Станична зграда, крило А - једнополна шема - против провала
Station building, part A - general diagram - intrusion detection

Размера: Scale: -

Фаза пројекта: / Design phase: ПЗИ / DFC

Датум: /Date: 01.2022.

Цртеж бр: / Drawing No.: 2020-250-ЕЛЕ-5/6.2-Ц37

КРИЛО Б

КРИЛО Ц

I спрат

ПП 2.6 ПП 2.5

К5.1 Ø16 К5.1 Ø16

К5.1 Ø16 К5.1 Ø16 К5.1 Ø16

2xК5.1 Ø36

2xК5.1 Ø36

К5.1 Ø16 АС 2.2

К5.1 Ø36

К5.1 Ø36

ПП 2.4 ПП 2.3 ПП 2.2 ПП 2.1

К5.1 Ø16 АС 2.1

К5.1 Ø16 К5.1 Ø16 К5.1 Ø16 К5.1 Ø16

К5.1 Ø16 К5.1 Ø16 К5.1 Ø16 К5.1 Ø16

ПП 3.1 ПП 3.2 ПП 3.3 ПП 3.4

К5.1 Ø16 АС 3.1

К5.1 Ø16 К5.1 Ø16 К5.1 Ø16 К5.1 Ø16

К5.1 Ø16 К5.1 Ø16 К5.1 Ø16 К5.1 Ø16

Приземље

К5.1, ка ЦЈПП ка крилу А

К5.1, из ЦЈПП из крила А

К5.1, из ЦЈПП из крила А

К5.1, из ЦЈПП из крила А

К5.1, ка ЦЈПП ка крилу А

К5.1 за сирене, из ЦЈПП из крила А

К5.1, ка ЦЈПП ка крилу А

К5.1, из ЦЈПП из крила А

К5.1 за сирене, из ЦЈПП из крила А

К5.1 из крила Д

К5.1 ка крилу Д

К5.1 за сирене, ка крилу Д

Станична зграда
Station building

предмет других делова техничке документације предмет других делова техничке документације

К5.1: J-H(St)H 3x2x0,8mm

САОБРАЋАЈНИ ИНСТИТУТ ЦИП, д.о.о.
INSTITUTE OF TRANSPORTATION CIP ltd
Немањина 6/IV, 11000 Београд / 6/IV Nemanjina Street, Belgrade

Инвеститор:/ Investor:
" ИНФРАСТРУКТУРА ЖЕЛЕЗНИЦЕ СРБИЈЕ " А.Д.
"INFRASTRUCTURE RAILWAYS OF SERBIA", JSC
Немањина 6/IV, 11000 Београд / Nemanjina **Street** 6/IV, Belgrade

Наручилац пројекта: / Employer:
China Railway International Corporation Ltd. (CRIC) No.10 Fuxing Road,Haidian District,Beijing P.R China, 100844
China Communication Construction Company Ltd. (CCCC) No.85 Deshengmenwai Street,Xicheng District,Beijing P.R China, 100088

Организациона јединица: ЕЛЕКТРОТЕХНИКА / Organization unit: ELECTRICAL ENGINEERING

Одговорни пројектант за ТТ: / Responsible designer for track alignment:
Лиценца бр.:/ licence No 353 4455 03, 07-152-212/12
Периша Прокопијевић, дипл. инж. ел.

Сарадници: / Associates:
Александар Џелетовић, мастер инж. ел.
Нада Дамњановић, инж. ел.

Унутрашња контрола: / Internal control:
Татјана Кнежевић, дипл.инж.ел.

Главни пројектант: / Chief designer:
др Љиљана Милић Марковић, дипл. грађ. инж.

Руководилац организационе јединице: / Manager of organization unit:
Татјана Кнежевић, дипл.инж.ел.

03		
02		
01		
Бр:/ No.	Датум: /Date:	Опис: /Description:

Ревизиони блок:/ Revision block:

Објекат:/Structure:
ПРУГА БЕОГРАД - СУБОТИЦА - ДРЖАВНА ГРАНИЦА (КЕЛЕБИЈА) ДЕОНИЦА ПРУГЕ НОВИ САД - СУБОТИЦА - ДРЖАВНА ГРАНИЦА (КЕЛЕБИЈА)
BELGRADE - SUBOTICA - STATE BORDER (KELEBIA) RAILWAY LINE SECTION : NOVI SAD - SUBOTICA - STATE BORDER (KELEBIA)

Део пројекта:/ Part of Design:
5/6.2 ДОЈАВА ПОЖАРА И СИСТЕМИ ТЕХНИЧКЕ ЗАШТИТЕ - ЛОКАЦИЈА НОВИ САД

5/6.2. FIRE ALARM SYSTEM AND SYSTEMS OF TECHNICAL PROTECTION - LOCATION NOVI SAD

Цртеж:/Drawing:
Станична зграда, крило Б и Ц - једнополна шема - против провала
Station building, part B and C - general diagram - intrusion detection

Размера: Scale: -

Фаза пројекта: / Design phase: ПЗИ / DFC

Датум: /Date: 01.2022.

Цртеж бр: / Drawing No.: 2020-250-ЕЛЕ-5/6.2-Ц38

КРИЛО Д

I спрат

ПП 4.10 ПП 4.9

К5.1 Ø16 К5.1 Ø16

К5.1 Ø16 К5.1 Ø16 К5.1 Ø16

2xК5.1 Ø36

2xК5.1 Ø36

ПП 4.8 ПП 4.7 ПП 4.6 ПП 4.5 ПП 4.4 ПП 4.3 ПП 4.2 ПП 4.1

К5.1 Ø16 К5.1 Ø16 К5.1 Ø16 К5.1 Ø16 К5.1 Ø16 К5.1 Ø16 К5.1 Ø16 К5.1 Ø16

К5.1 Ø16 К5.1 Ø16 К5.1 Ø16 К5.1 Ø16 К5.1 Ø16 К5.1 Ø16 К5.1 Ø16 К5.1 Ø16

К5.1, ка ЦЈПП ка крилу А

К5.1, из ЦЈПП из крила А

К5.1 за сирене, из ЦЈПП из крила А

К5.1 Ø16 АС 4.3

К5.1 Ø36

Приземље

К5.1 Ø36

К5.1 Ø16 АС 4.2

К5.1 Ø16

К5.1 Ø16 АС 4.1

Станична зграда
Station building

предмет других делова техничке документације — предмет других делова техничке документације

К5.1: J-H(St)H 3x2x0,8mm

САОБРАЋАЈНИ ИНСТИТУТ ЦИП, д.о.о.
INSTITUTE OF TRANSPORTATION CIP ltd
Немањина 6/IV, 11000 Београд / 6/IV Nemanjina Street, Belgrade

Инвеститор: / Investor:
" ИНФРАСТРУКТУРА ЖЕЛЕЗНИЦЕ СРБИЈЕ " А.Д.
"INFRASTRUCTURE RAILWAYS OF SERBIA", JSC
Немањина 6/IV, 11000 Београд / Nemanjina **Street** 6/IV, Belgrade

Наручилац пројекта: / Employer:
China Railway International Corporation Ltd. (CRIC) No.10 Fuxing Road,Haidian District,Beijing P.R China, 100844
China Communication Construction Company Ltd. (CCCC) No.85 Deshengmenwai Street,Xicheng District,Beijing P.R China, 100088

Организациона јединица: ЕЛЕКТРОТЕХНИКА / Organization unit: ELECTRICAL ENGINEERING

Одговорни пројектант за ТТ: / Responsible designer for track alignment:
Лиценца бр.:/ licence No 353 4455 03, 07-152-212/12
Периша Прокопијевић, дипл. инж. ел.

Сарадници: / Associates:
Александар Џелетовић, мастер инж. ел.
Нада Дамњановић, инж. ел.

Унутрашња контрола: / Internal control:
Татјана Кнежевић, дипл.инж.ел.

Главни пројектант: / Chief designer:
др Љиљана Милић Марковић, дипл. грађ. инж.

Руководилац организационе јединице: / Manager of organization unit:
Татјана Кнежевић, дипл.инж.ел.

03		
02		
01		
Бр:/ No.	Датум: /Date:	Опис: /Description:

Ревизиони блок:/ Revision block:

Објекат:/Structure:
ПРУГА БЕОГРАД - СУБОТИЦА - ДРЖАВНА ГРАНИЦА (КЕЛЕБИЈА) ДЕОНИЦА ПРУГЕ НОВИ САД - СУБОТИЦА - ДРЖАВНА ГРАНИЦА (КЕЛЕБИЈА)
BELGRADE - SUBOTICA - STATE BORDER (KELEBIA) RAILWAY LINE SECTION : NOVI SAD - SUBOTICA - STATE BORDER (KELEBIA)

Део пројекта:/ Part of Design:
5/6.2 ДОЈАВА ПОЖАРА И СИСТЕМИ ТЕХНИЧКЕ ЗАШТИТЕ - ЛОКАЦИЈА НОВИ САД

5/6.2. FIRE ALARM SYSTEM AND SYSTEMS OF TECHNICAL PROTECTION - LOCATION NOVI SAD

Цртеж:/Drawing:
Станична зграда, крило Д - једнополна шема - против провала
Station building, part D - general diagram - intrusion detection

Размера: Scale: -

Фаза пројекта: / Design phase: ПЗИ / DFC

Датум: /Date: 01.2022.

Цртеж бр: / Drawing No.: 2020-250-ЕЛЕ-5/6.2-Ц39

КРИЛО А

КРИЛО Б

КРИЛО Ц

КРИЛО Д

I спрат

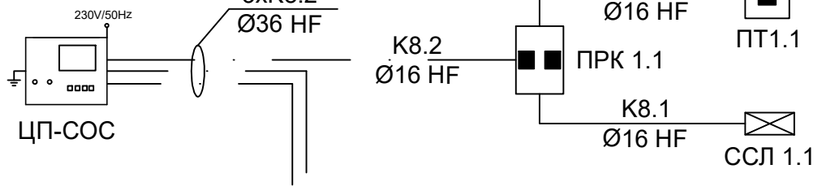

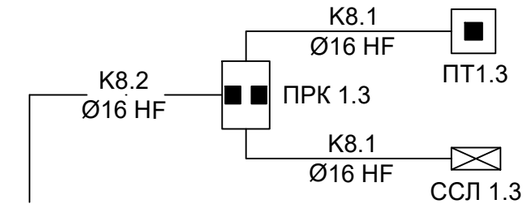

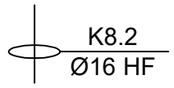

Приземље

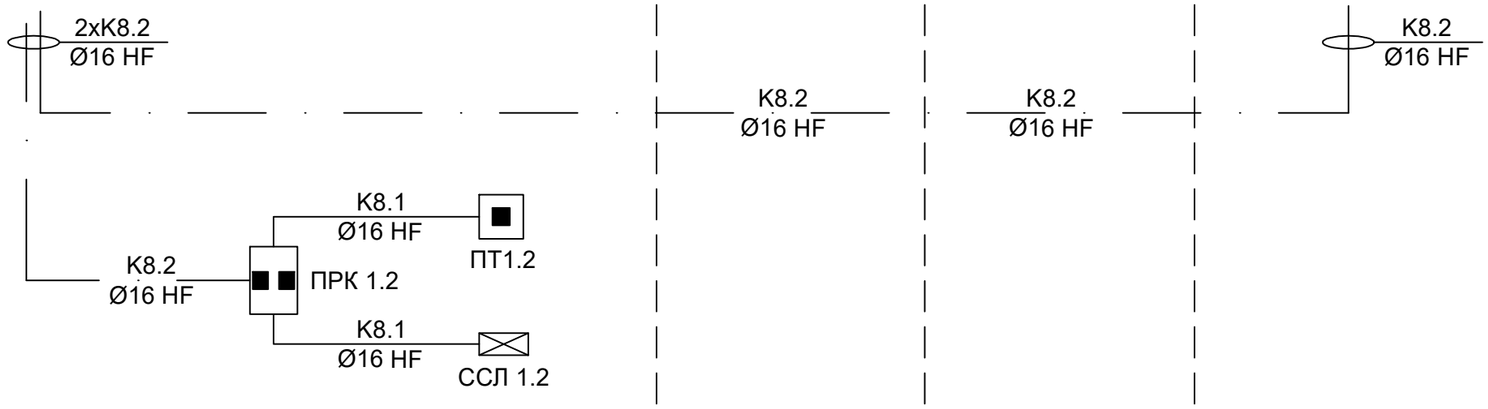

Станична зграда
Station building

K8.1: J-H(St)H 2x2x0,6mm

K8.2: J-H(St)H 3x2x0,8mm

САОБРАЋАЈНИ ИНСТИТУТ ЦИП, д.о.о.
INSTITUTE OF TRANSPORTATION CIP ltd
Немањина 6/IV, 11000 Београд / 6/IV Nemanjina Street, Belgrade

Инвеститор: / Investor:
" ИНФРАСТРУКТУРА ЖЕЛЕЗНИЦЕ СРБИЈЕ " А.Д.
"INFRASTRUCTURE RAILWAYS OF SERBIA", JSC
Немањина 6/IV, 11000 Београд / Nemanjina **Street** 6/IV, Belgrade

Наручилац пројекта: / Employer:
China Railway International Corporation Ltd. (CRIC) No.10 Fuxing Road,Haidian District,Beijing P.R China, 100844
China Communication Construction Company Ltd. (CCCC) No.85 Deshengmenwai Street,Xicheng District,Beijing P.R China, 100088

Организациона јединица: ЕЛЕКТРОТЕХНИКА / Organization unit: ELECTRICAL ENGINEERING

Одговорни пројектант за ТТ: / Responsible designer for track alignment:
Лиценца бр.:/ licence No 353 4455 03, 07-152-212/12
Периша Прокопијевић, дипл. инж. ел.

Сарадници: / Associates:
Александар Џелетовић, мастер инж. ел.
Нада Дамњановић, инж. ел.

Унутрашња контрола: / Internal control:
Татјана Кнежевић, дипл.инж.ел.

Главни пројектант: / Chief designer:
др Љиљана Милић Марковић, дипл. грађ. инж.

Руководилац организационе јединице: / Manager of organization unit:
Татјана Кнежевић, дипл.инж.ел.

Бр.: / No.	Датум: /Date:	Опис: /Description:
03		
02		
01		

Ревизиони блок:/ Revision block:

Објекат:/Structure:
ПРУГА БЕОГРАД - СУБОТИЦА - ДРЖАВНА ГРАНИЦА (КЕЛЕБИЈА) ДЕОНИЦА ПРУГЕ НОВИ САД - СУБОТИЦА - ДРЖАВНА ГРАНИЦА (КЕЛЕБИЈА)
BELGRADE - SUBOTICA - STATE BORDER (KELEBIA) RAILWAY LINE SECTION : NOVI SAD - SUBOTICA - STATE BORDER (KELEBIA)

Део пројекта:/ Part of Design:
5/6.2 ДОЈАВА ПОЖАРА И СИСТЕМИ ТЕХНИЧКЕ ЗАШТИТЕ - ЛОКАЦИЈА НОВИ САД

5/6.2. FIRE ALARM SYSTEM AND SYSTEMS OF TECHNICAL PROTECTION - LOCATION NOVI SAD

Цртеж:/Drawing:
Станична зграда - једнополна шема - СОС систем
Station building - general diagram - SOS system

Размера: Scale: -

Фаза пројекта: / Design phase: ПЗИ / DFC

Датум: /Date: 01.2022.

Цртеж бр: / Drawing No.: 2020-250-ЕЛЕ-5/6.2-Ц40

Контрола приступа

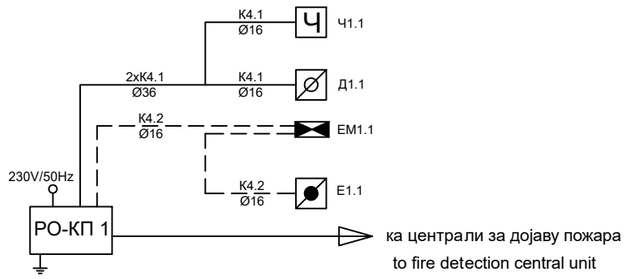

ЕТП
ETP

Против провала

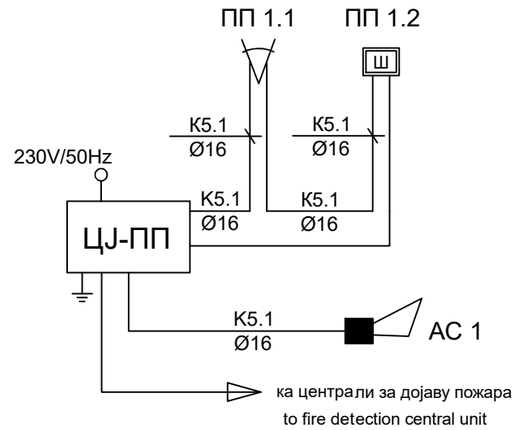

ЕТП
ETP

К4.1: J-H(St)H 5x2x0,8mm

К4.2: J-H(St)H 2x2x0,8mm

предмет других делова техничке документације

предмет других делова техничке документације

К5.1: J-H(St)H 3x2x0,8mm

САОБРАЋАЈНИ ИНСТИТУТ ЦИП, д.о.о.
INSTITUTE OF TRANSPORTATION CIP ltd
Немањина 6/IV, 11000 Београд / 6/IV Nemanjina Street, Belgrade

Инвеститор:/ Investor:
" ИНФРАСТРУКТУРА ЖЕЛЕЗНИЦЕ СРБИЈЕ " А.Д.
"INFRASTRUCTURE RAILWAYS OF SERBIA", JSC
Немањина 6/IV, 11000 Београд / Nemanjina **Street** 6/IV, Belgrade

Наручилац пројекта: / Employer:
China Railway International Corporation Ltd. (CRIC) No.10 Fuxing Road,Haidian District,Beijing P.R China, 100844
China Communication Construction Company Ltd. (CCCC) No.85 Deshengmenwai Street,Xicheng District,Beijing P.R China, 100088

Организациона јединица: ЕЛЕКТРОТЕХНИКА / Organization unit: ELECTRICAL ENGINEERING

Одговорни пројектант за ТТ: / Responsible designer for track alignment:
Лиценца бр.:/ licence No 353 4455 03, 07-152-212/12
Перишa Прокопијевић, дипл. инж. ел.

Сарадници: / Associates:
Александар Џелетовић, мастер инж. ел.
Нада Дамњановић, инж. ел.

Унутрашња контрола: / Internal control:
Татјана Кнежевић, дипл.инж.ел.

Главни пројектант: / Chief designer:
др Љиљана Милић Марковић, дипл. грађ. инж.

Руководилац организационе јединице: / Manager of organization unit:
Татјана Кнежевић, дипл.инж.ел.

Бр:/ No.	Датум: /Date:	Опис: /Description:
03		
02		
01		

Ревизиони блок:/Revision block:

Објекат:/Structure:
ПРУГА БЕОГРАД - СУБОТИЦА - ДРЖАВНА ГРАНИЦА (КЕЛЕБИЈА) ДЕОНИЦА ПРУГЕ НОВИ САД - СУБОТИЦА - ДРЖАВНА ГРАНИЦА (КЕЛЕБИЈА)
BELGRADE - SUBOTICA - STATE BORDER (KELEBIA) RAILWAY LINE SECTION : NOVI SAD - SUBOTICA - STATE BORDER (KELEBIA)

Део пројекта:/Part of Design:
5/6.2 ДОЈАВА ПОЖАРА И СИСТЕМИ ТЕХНИЧКЕ ЗАШТИТЕ - ЛОКАЦИЈА НОВИ САД

5/6.2. FIRE ALARM SYSTEM AND SYSTEMS OF TECHNICAL PROTECTION - LOCATION NOVI SAD

Цртеж:/Drawing:
ЕТП - једнополна шема - контрола приступа, против провала
OCL - general diagram - access control, intrusion detection

Размера: Scale: -

Фаза пројекта: / Design phase: ПЗИ / DFC

Датум: /Date: 01.2022.

Цртеж бр: / Drawing No.: 2020-250-ЕЛЕ-5/6.2-Ц41

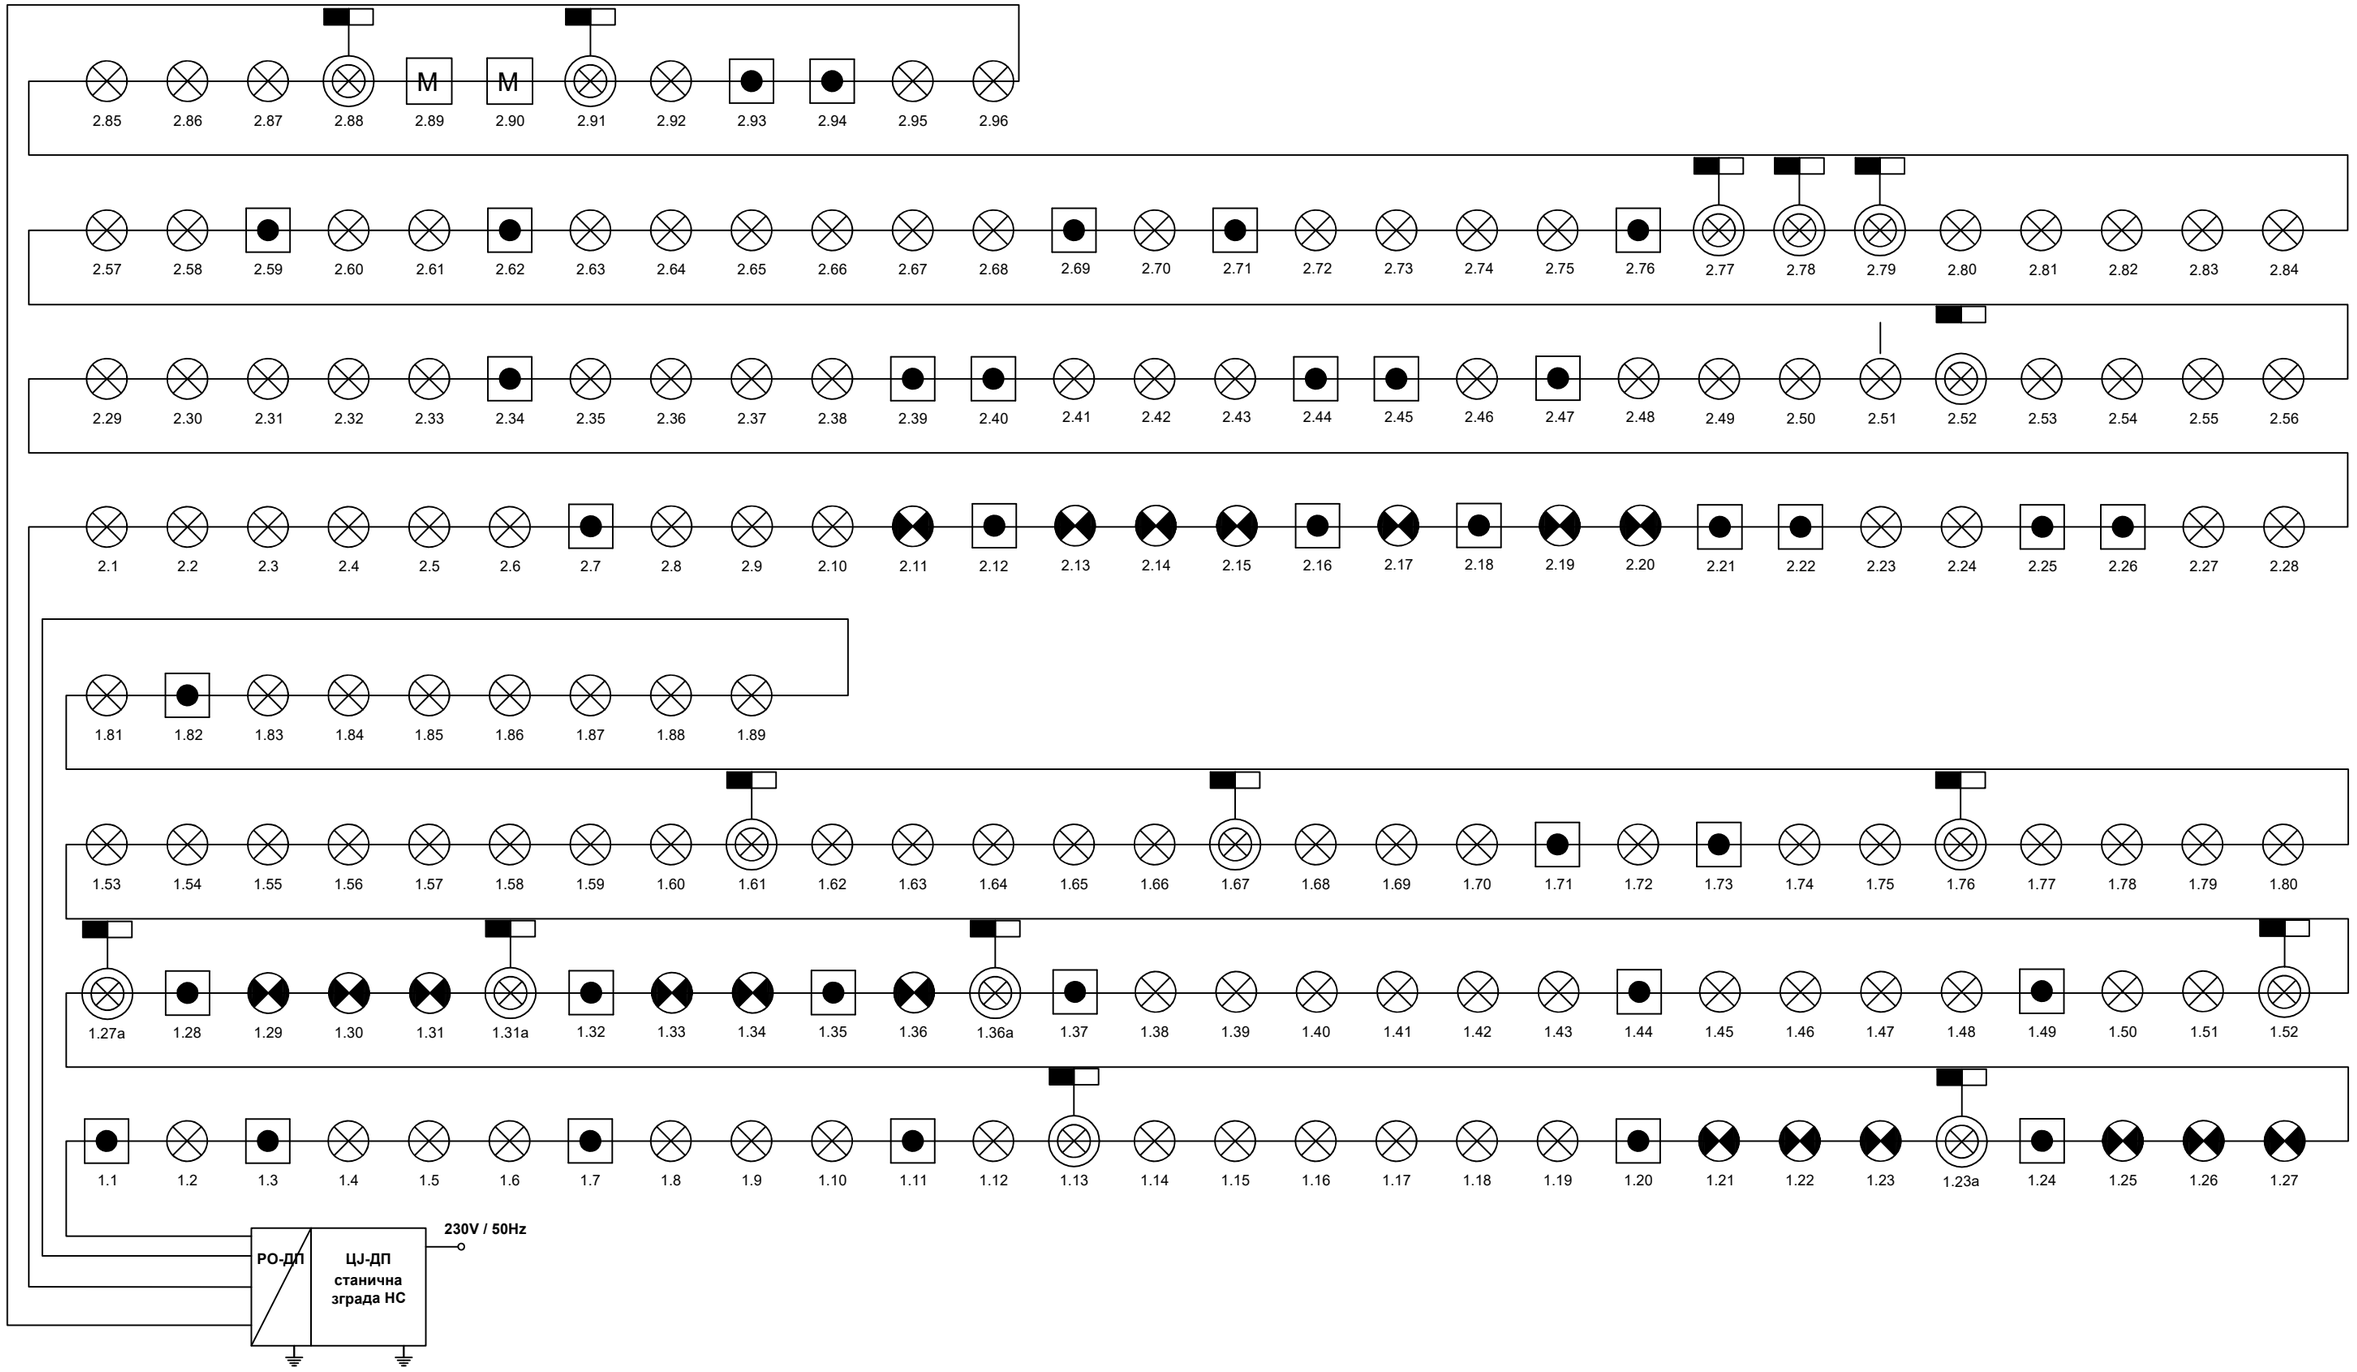

———————	K6.1	J-H(St)H 2x2x0,8mm
— — — —	K6.2	NHXHX FE180/E30 3x1,5mm²
—·—·—·—	K6.3	NHXHX FE180/E90 3x1,5mm²
	K6.4	NHXHX FE180/E90 3x1,5mm²
—— · · ——	K6.5	JE-H(St)H FE180/E90 5x2x0,8mm
—·—·—·—	K6.6	JE-H(St)H FE180/E90 2x2x0,8mm
	K6.7	TK 59 M 5x4x0,8mm
	K6.8	PP00 3x1,5mm²

Један кабл система се води кроз цев Ø16, а два или више кроз цев Ø36.
One cable is laid in one Ø16 pipe, two or more in Ø35 pipe.

САОБРАЋАЈНИ ИНСТИТУТ ЦИП, д.о.о.
INSTITUTE OF TRANSPORTATION CIP ltd
Немањина 6/IV, 11000 Београд / 6/IV Nemanjina Street, Belgrade

Инвеститор:/ Investor:
" ИНФРАСТРУКТУРА ЖЕЛЕЗНИЦЕ СРБИЈЕ " А.Д.
"INFRASTRUCTURE RAILWAYS OF SERBIA", JSC
Немањина 6/IV, 11000 Београд / Nemanjina **Street** 6/IV, Belgrade

Наручилац пројекта: / Employer:
China Railway International Corporation Ltd. (CRIC) No.10 Fuxing Road,Haidian District,Beijing P.R China, 100844
China Communication Construction Company Ltd. (CCCC) No.85 Deshengmenwai Street,Xicheng District,Beijing P.R China, 100088

Организациона јединица: ЕЛЕКТРОТЕХНИКА / Organization unit: ELECTRICAL ENGINEERING

Одговорни пројектант за ТТ: / Responsible designer for track alignment:
Лиценца бр.:/ licence No 353 4455 03, 07-152-212/12
Перишa Прокопијевић, дипл. инж. ел.

Сарадници: / Associates:
Александар Џелетовић, мастер инж. ел.
Нада Дамњановић, инж. ел.

Унутрашња контрола: / Internal control:
Татјана Кнежевић, дипл.инж.ел.

Главни пројектант: / Chief designer:
др Љиљана Милић Марковић, дипл. грађ. инж.

Руководилац организационе јединице: / Manager of organization unit:
Татјана Кнежевић, дипл.инж.ел.

03			
02			
01			
Бр:/ No.	Датум: /Date:	Опис: /Description:	

Ревизиони блок:/Revision block:

Објекат:/Structure:
ПРУГА БЕОГРАД - СУБОТИЦА - ДРЖАВНА ГРАНИЦА (КЕЛЕБИЈА) ДЕОНИЦА ПРУГЕ НОВИ САД - СУБОТИЦА - ДРЖАВНА ГРАНИЦА (КЕЛЕБИЈА)
BELGRADE - SUBOTICA - STATE BORDER (KELEBIA) RAILWAY LINE SECTION : NOVI SAD - SUBOTICA - STATE BORDER (KELEBIA)

Део пројекта:/Part of Design:
5/6.2 ДОЈАВА ПОЖАРА И СИСТЕМИ ТЕХНИЧКЕ ЗАШТИТЕ - ЛОКАЦИЈА НОВИ САД

5/6.2. FIRE ALARM SYSTEM AND SYSTEMS OF TECHNICAL PROTECTION - LOCATION NOVI SAD

Цртеж:/Drawing:
Станична зграда - једнополна шема - основа приземља - АДП
Station building - general diagram - base of the ground floor - AFD

Размера: Scale: -

Фаза пројекта: / Design phase: ПЗИ / DFC

Датум: /Date: 01.2022.

Цртеж бр: / Drawing No.: 2020-250-ЕЛЕ-5/6.2-Ц42

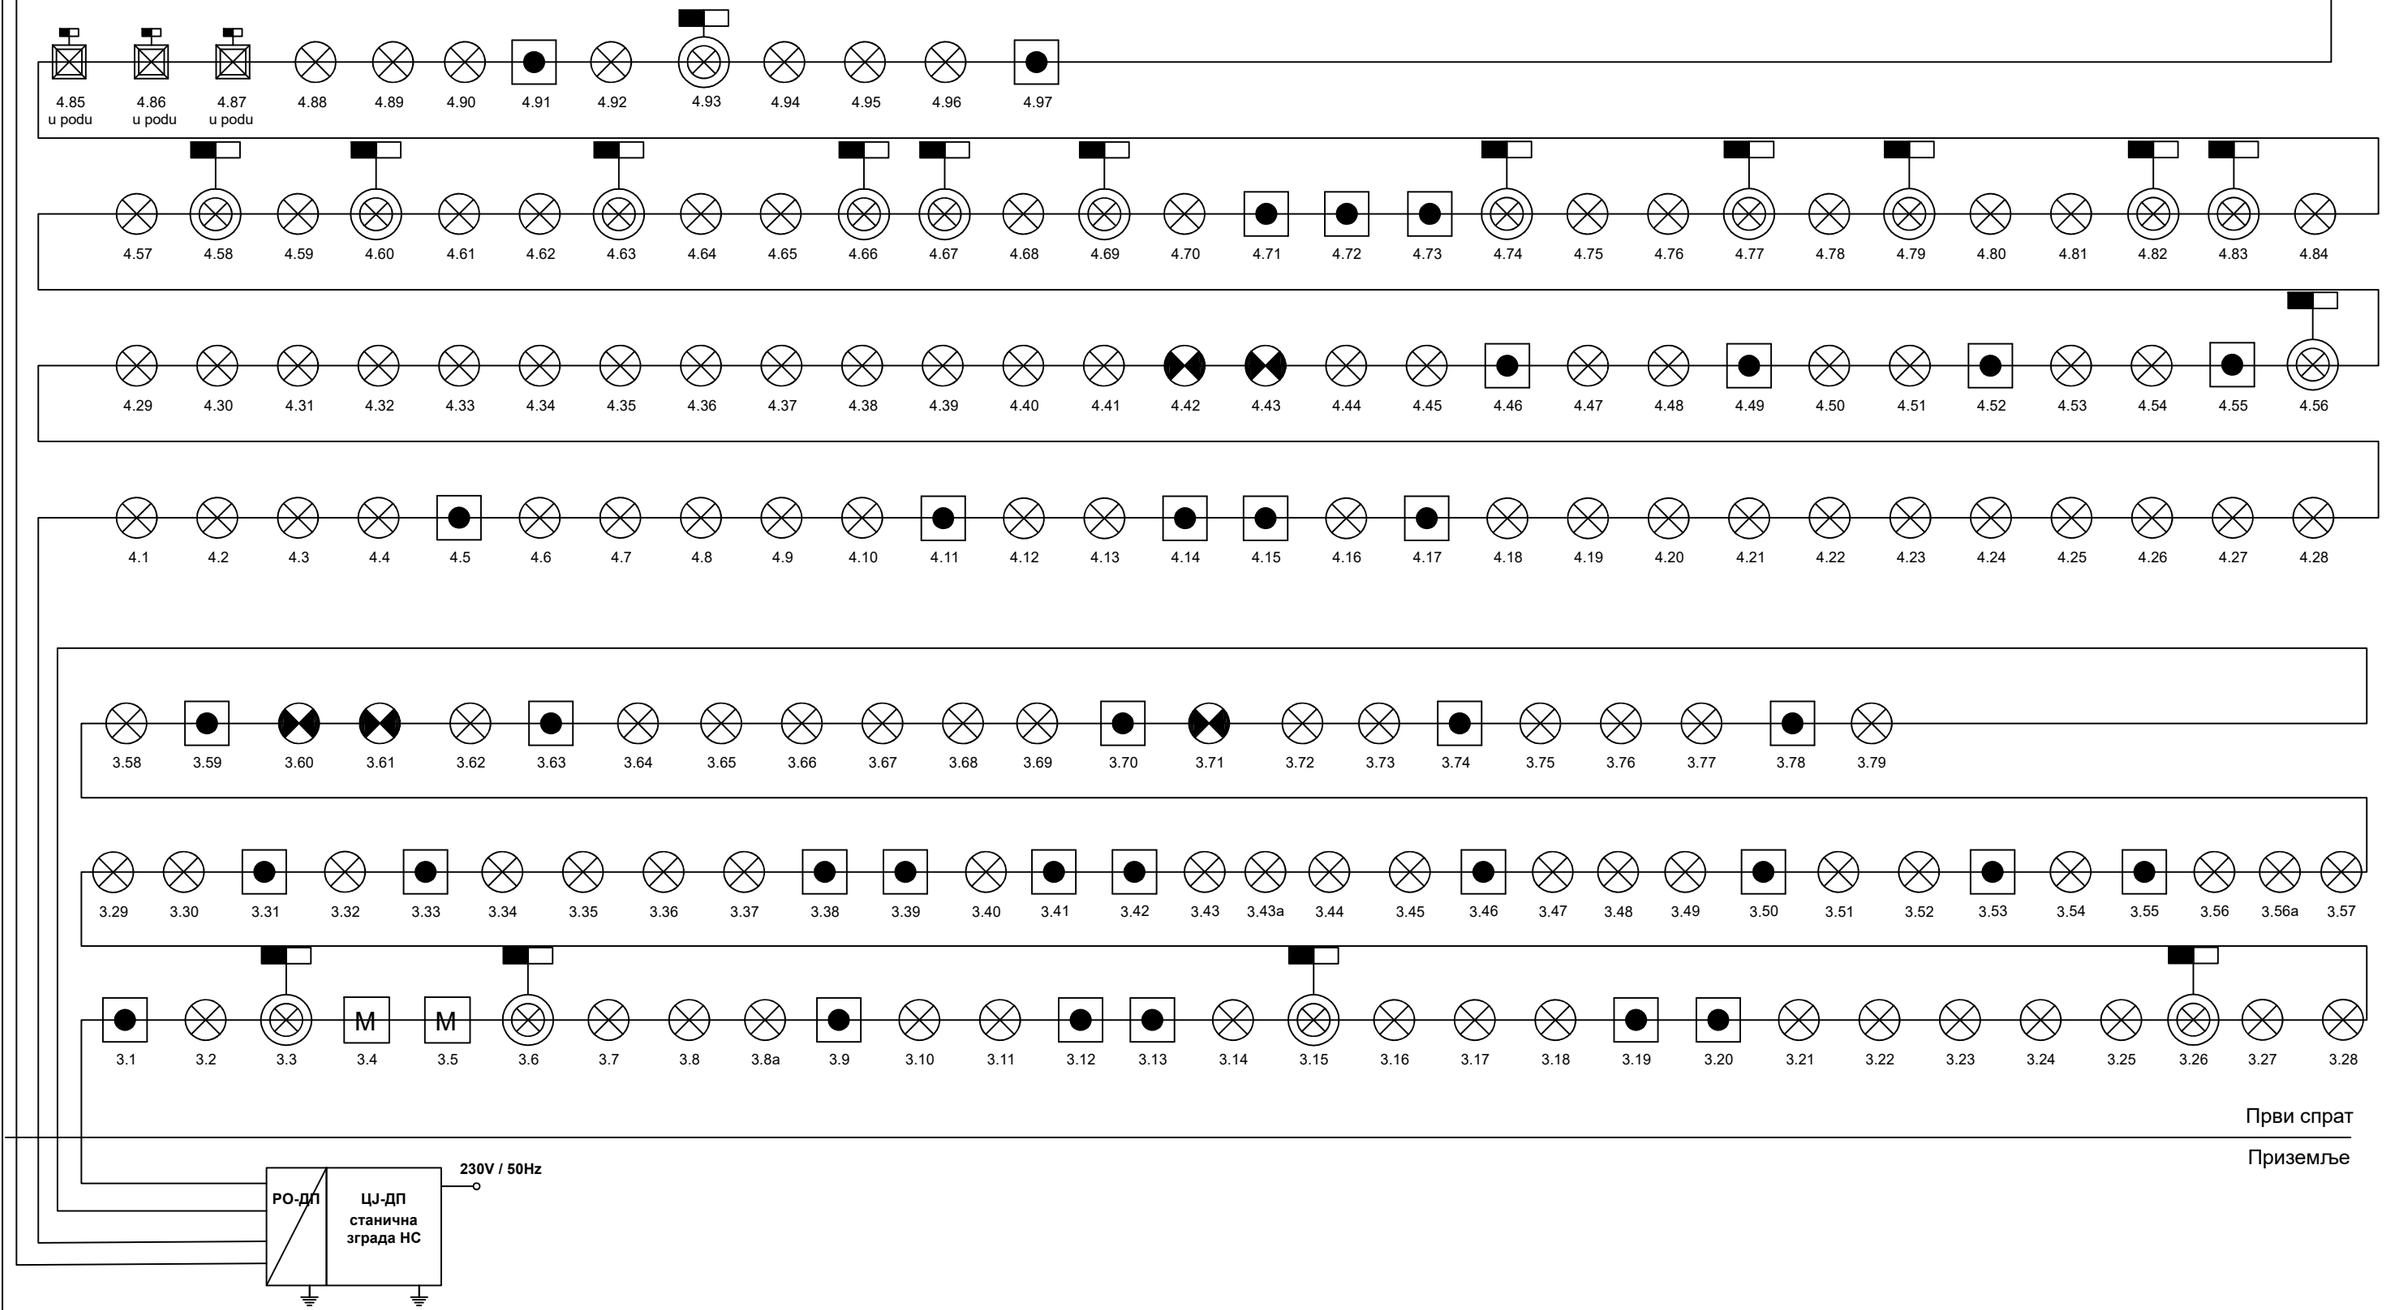

———	K6.1	J-H(St)H 2x2x0,8mm
— — — —	K6.2	NHXHX FE180/E30 3x1,5mm²
—·—·—·—	K6.3	NHXHX FE180/E90 3x1,5mm²
	K6.4	NHXHX FE180/E90 3x1,5mm²
—— · · ——	K6.5	JE-H(St)H FE180/E90 5x2x0,8mm
—·—·—·—	K6.6	JE-H(St)H FE180/E90 2x2x0,8mm
	K6.7	TK 59 M 5x4x0,8mm
	K6.8	PP00 3x1,5mm²

Један кабл система се води кроз цев Ø16, а два или више кроз цев Ø36.
One cable is laid in one Ø16 pipe, two or more in Ø35 pipe.

САОБРАЋАЈНИ ИНСТИТУТ ЦИП, д.о.о.
INSTITUTE OF TRANSPORTATION CIP ltd
Немањина 6/IV, 11000 Београд / 6/IV Nemanjina Street, Belgrade

Инвеститор:/ Investor:
" ИНФРАСТРУКТУРА ЖЕЛЕЗНИЦЕ СРБИЈЕ " А.Д.
"INFRASTRUCTURE RAILWAYS OF SERBIA", JSC
Немањина 6/IV, 11000 Београд / Nemanjina **Street** 6/IV, Belgrade

Наручилац пројекта: / Employer:
China Railway International Corporation Ltd. (CRIC) No.10 Fuxing Road,Haidian District,Beijing P.R China, 100844
China Communication Construction Company Ltd. (CCCC) No.85 Deshengmenwai Street,Xicheng District,Beijing P.R China, 100088

Организациона јединица: ЕЛЕКТРОТЕХНИКА / Organization unit: ELECTRICAL ENGINEERING

Одговорни пројектант за ТТ: / Responsible designer for track alignment:
Лиценца бр.:/ licence № 353 4455 03, 07-152-212/12
Перишa Прокопијевић, дипл. инж. ел.

Сарадници: / Associates:
Александар Џелетовић, мастер инж. ел.
Нада Дамњановић, инж. ел.

Унутрашња контрола: / Internal control:
Татјана Кнежевић, дипл.инж.ел.

Главни пројектант: / Chief designer:
др Љиљана Милић Марковић, дипл. грађ. инж.

Руководилац организационе јединице: / Manager of organization unit:
Татјана Кнежевић, дипл.инж.ел.

Бр:/ No.	Датум: /Date:	Опис: /Description:
03		
02		
01		

Ревизиони блок:/ Revision block:

Објекат:/Structure:
ПРУГА БЕОГРАД - СУБОТИЦА - ДРЖАВНА ГРАНИЦА (КЕЛЕБИЈА) ДЕОНИЦА ПРУГЕ НОВИ САД - СУБОТИЦА - ДРЖАВНА ГРАНИЦА (КЕЛЕБИЈА)
BELGRADE - SUBOTICA - STATE BORDER (KELEBIA) RAILWAY LINE SECTION : NOVI SAD - SUBOTICA - STATE BORDER (KELEBIA)

Део пројекта:/ Part of Design:
5/6.2 ДОЈАВА ПОЖАРА И СИСТЕМИ ТЕХНИЧКЕ ЗАШТИТЕ - ЛОКАЦИЈА НОВИ САД
5/6.2. FIRE ALARM SYSTEM AND SYSTEMS OF TECHNICAL PROTECTION - LOCATION NOVI SAD

Цртеж:/Drawing:
Станична зграда - једнополна шема - основа 1. спрата - АДП
Station building - general diagram - base of the first floor - AFD

Размера: Scale: -

Фаза пројекта: / Design phase: ПЗИ / DFC

Датум: /Date: 01.2022.

Цртеж бр: / Drawing No.: 2020-250-ЕЛЕ-5/6.2-Ц43

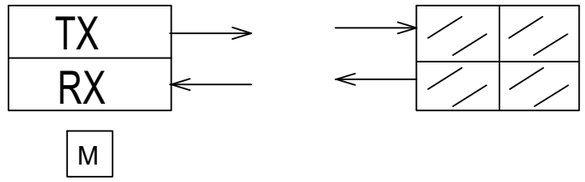

5.41

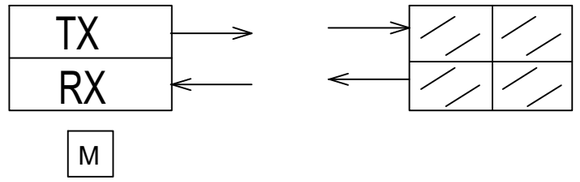

5.42

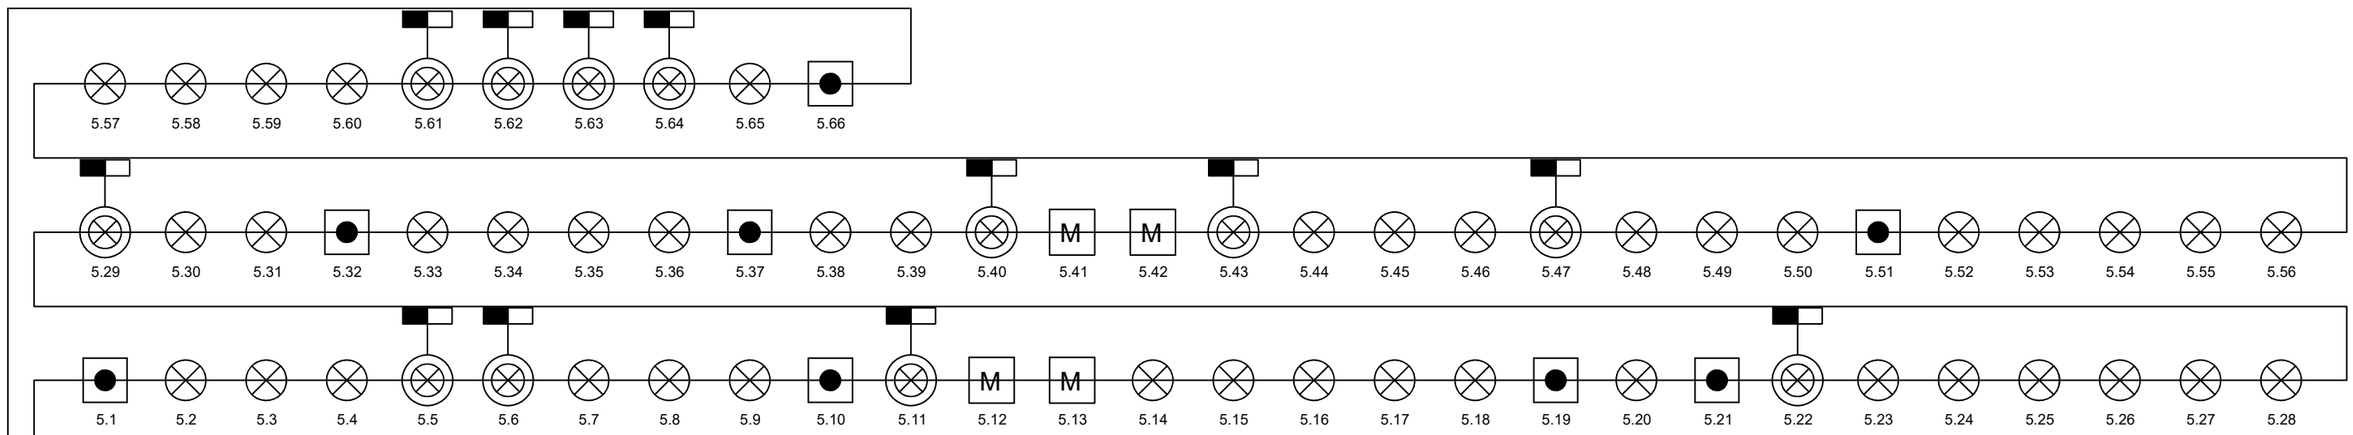

Други спрат

Приземље

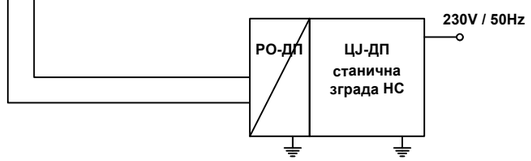

———	K6.1	J-H(St)H 2x2x0,8mm
— — — —	K6.2	NHXHX FE180/E30 3x1,5mm²
—·—·—·—	K6.3	NHXHX FE180/E90 3x1,5mm²
	K6.4	NHXHX FE180/E90 3x1,5mm²
—— · · ——	K6.5	JE-H(St)H FE180/E90 5x2x0,8mm
—·—·—·—	K6.6	JE-H(St)H FE180/E90 2x2x0,8mm
	K6.7	TK 59 M 5x4x0,8mm
	K6.8	PP00 3x1,5mm²

Један кабл система се води кроз цев Ø16, а два или више кроз цев Ø36.
One cable is laid in one Ø16 pipe, two or more in Ø35 pipe.

САОБРАЋАЈНИ ИНСТИТУТ ЦИП, д.о.о.
INSTITUTE OF TRANSPORTATION CIP ltd
Немањина 6/IV, 11000 Београд / 6/IV Nemanjina Street, Belgrade

Инвеститор:/ Investor:
" ИНФРАСТРУКТУРА ЖЕЛЕЗНИЦЕ СРБИЈЕ " А.Д.
"INFRASTRUCTURE RAILWAYS OF SERBIA", JSC
Немањина 6/IV, 11000 Београд / Nemanjina **Street** 6/IV, Belgrade

Наручилац пројекта: / Employer:
China Railway International Corporation Ltd.
(CRIC) No.10 Fuxing Road,Haidian District,Beijing P.R China, 100844
China Communication Construction Company Ltd.
(CCCC) No.85 Deshengmenwai Street,Xicheng District,Beijing P.R China, 100088

Организациона јединица: ЕЛЕКТРОТЕХНИКА / Organization unit: ELECTRICAL ENGINEERING

Одговорни пројектант за ТТ: / Responsible designer for track alignment:
Лиценца бр.:/ licence No 353 4455 03, 07-152-212/12
Перица Прокопијевић, дипл. инж. ел.

Сарадници / Associates:
Александар Џелетовић, мастер инж. ел.
Нада Дамњановић, инж. ел.

Унутрашња контрола: / Internal control:
Татјана Кнежевић, дипл.инж.ел.

Главни пројектант: / Chief designer:
др Љиљана Милић Марковић, дипл. грађ. инж.

Руководилац организационе јединице: / Manager of organization unit:
Татјана Кнежевић, дипл.инж.ел.

03		
02		
01		
Бр:/ No.	Датум: /Date:	Опис: /Description:

Ревизиони блок:/Revision block:

Објекат:/Structure:
ПРУГА БЕОГРАД - СУБОТИЦА - ДРЖАВНА ГРАНИЦА (КЕЛЕБИЈА) ДЕОНИЦА ПРУГЕ НОВИ САД - СУБОТИЦА - ДРЖАВНА ГРАНИЦА (КЕЛЕБИЈА)
BELGRADE - SUBOTICA - STATE BORDER (KELEBIA) RAILWAY LINE SECTION : NOVI SAD - SUBOTICA - STATE BORDER (KELEBIA)

Део пројекта:/Part of Design:
5/6.2 ДОЈАВА ПОЖАРА И СИСТЕМИ ТЕХНИЧКЕ ЗАШТИТЕ - ЛОКАЦИЈА НОВИ САД

5/6.2. FIRE ALARM SYSTEM AND SYSTEMS OF TECHNICAL PROTECTION - LOCATION NOVI SAD

Цртеж:/Drawing:
Станична зграда - једнополна шема - основа 2. спрата - АДП
Station building - general diagram - base of the second floor - AFD

Размера: Scale: -

Фаза пројекта: / Design phase: ПЗИ / DFC

Датум: /Date: 01.2022.

Цртеж бр: / Drawing No.: 2020-250-ЕЛЕ-5/6.2-Ц44

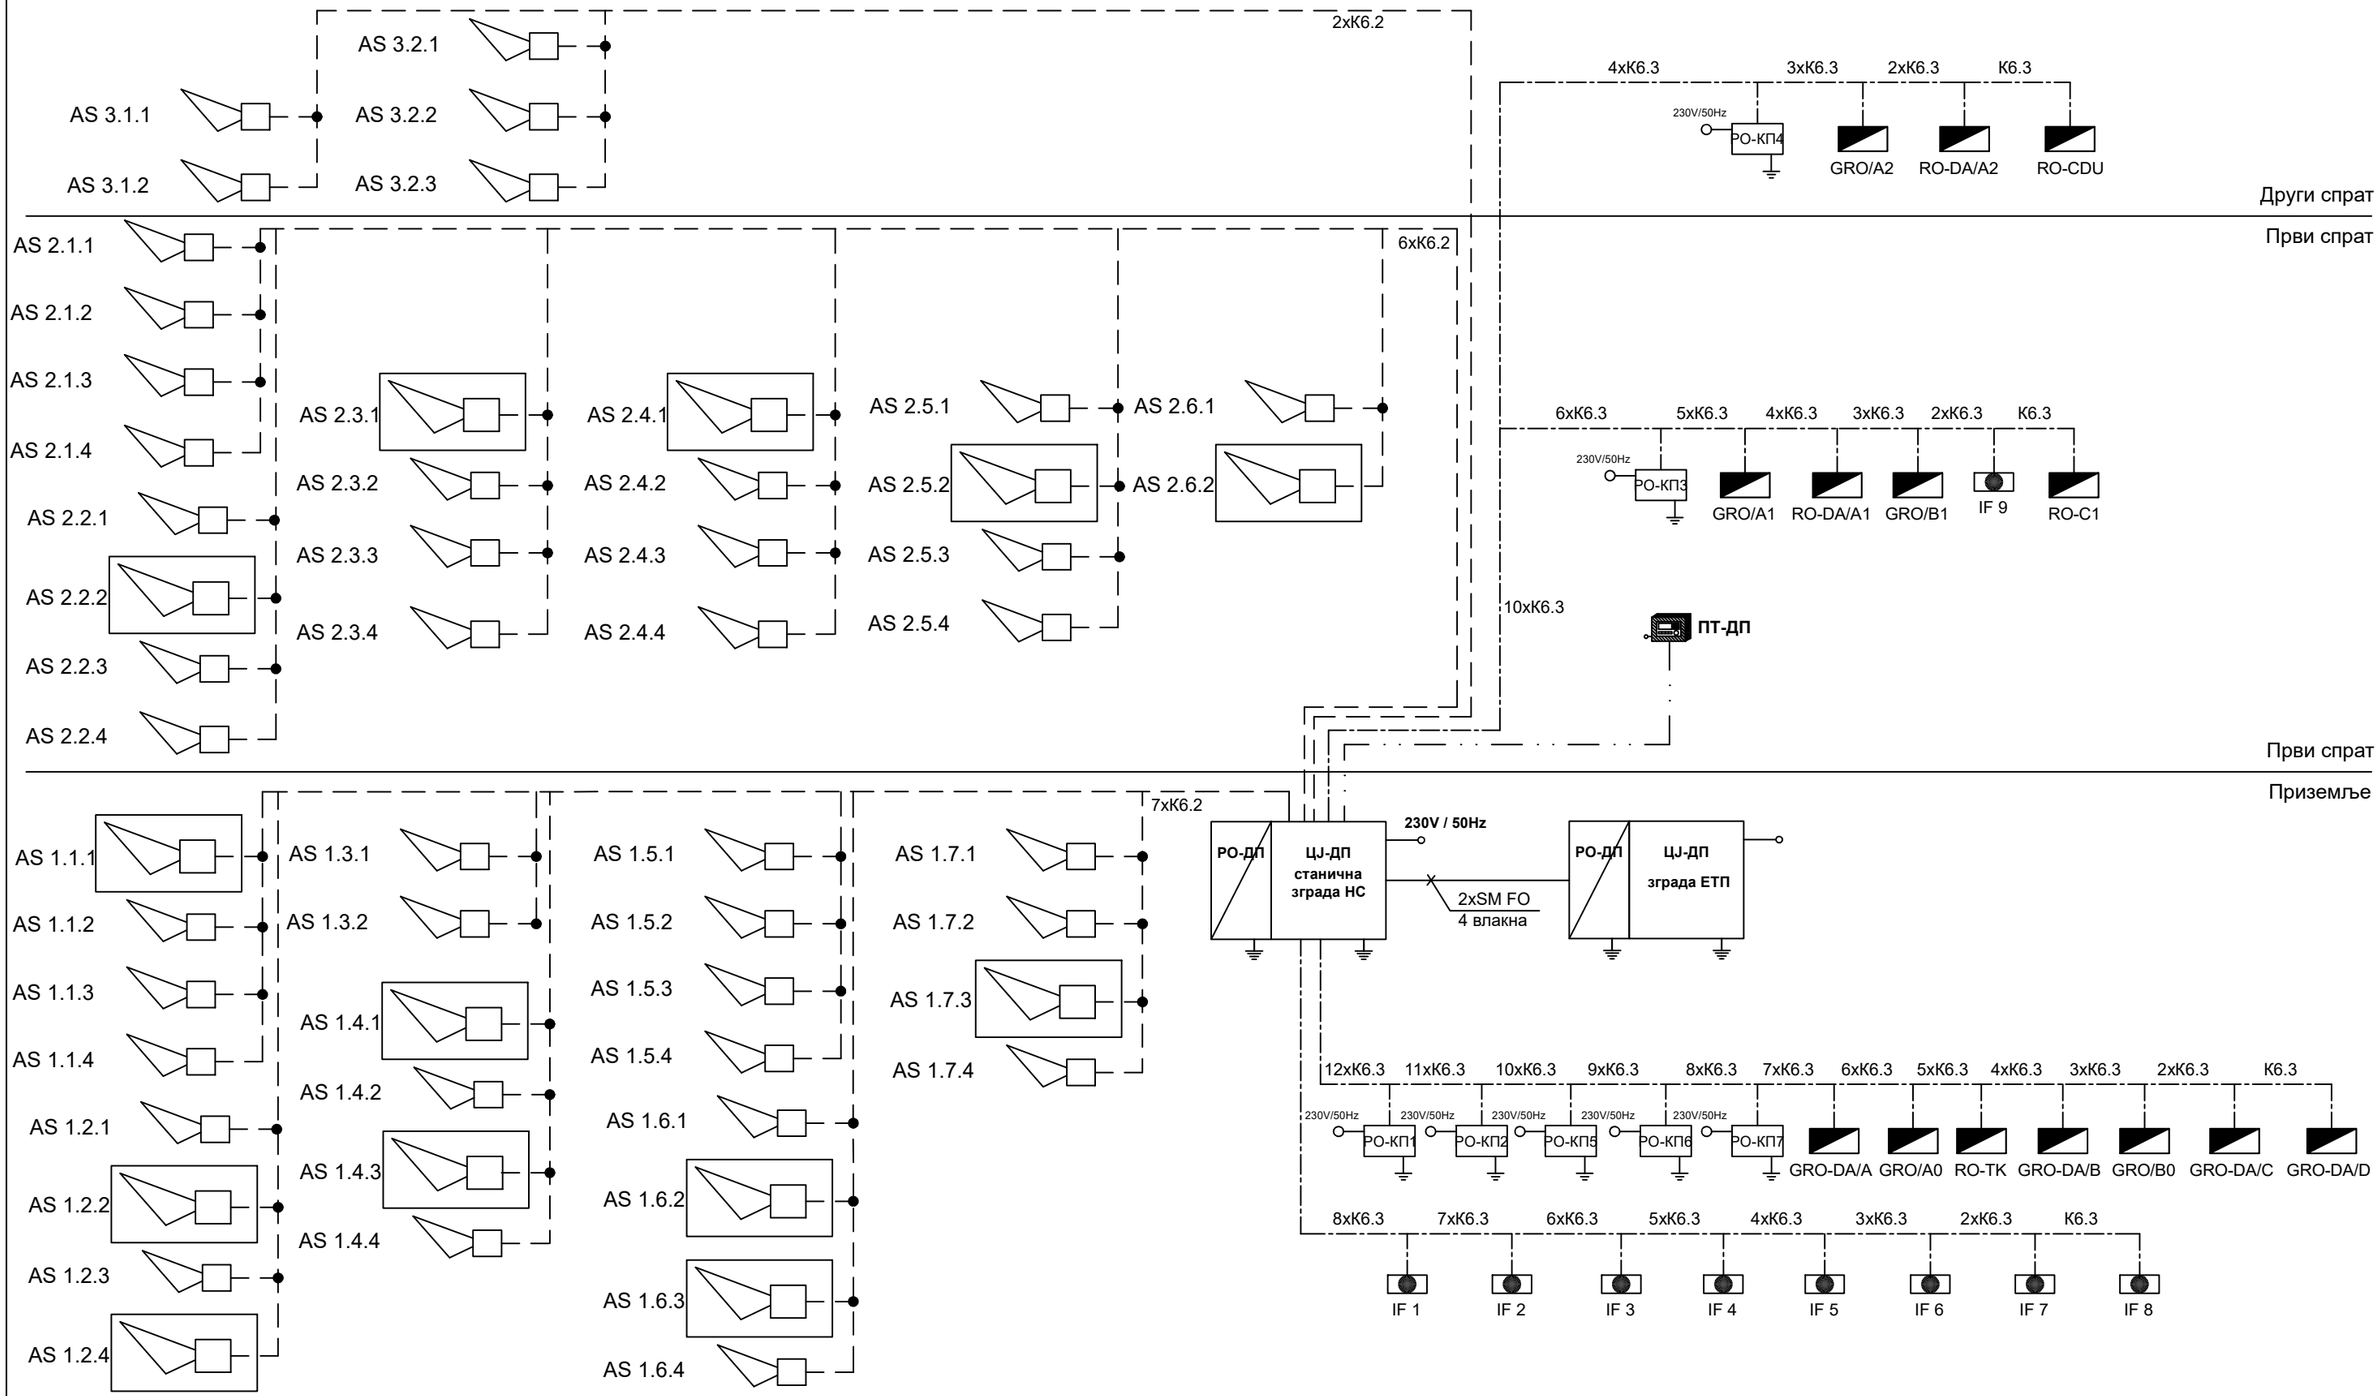

K6.1	J-H(St)H 2x2x0,8mm	
K6.2	NHXHX FE180/E30 3x1,5mm²	
K6.3	NHXHX FE180/E90 3x1,5mm²	
K6.4	NHXHX FE180/E90 3x1,5mm²	
K6.5	JE-H(St)H FE180/E90 5x2x0,8mm	
K6.6	JE-H(St)H FE180/E90 2x2x0,8mm	
K6.7	TK 59 M 5x4x0,8mm	
K6.8	PP00 3x1,5mm²	

Један кабл система се води кроз цев Ø16, а два или више кроз цев Ø36.

One cable is laid in one Ø16 pipe, two or more in Ø35 pipe.

САОБРАЋАЈНИ ИНСТИТУТ ЦИП, д.о.о.
INSTITUTE OF TRANSPORTATION CIP ltd
Немањина 6/IV, 11000 Београд / 6/IV Nemanjina Street, Belgrade

Инвеститор: / Investor:
" ИНФРАСТРУКТУРА ЖЕЛЕЗНИЦЕ СРБИЈЕ " А.Д.
"INFRASTRUCTURE RAILWAYS OF SERBIA", JSC
Немањина 6/IV, 11000 Београд / Nemanjina **Street** 6/IV, Belgrade

Наручилац пројекта: / Employer:
China Railway International Corporation Ltd.
(CRIC) No.10 Fuxing Road,Haidian District,Beijing P.R China, 100844
China Communication Construction Company Ltd.
(CCCC) No.85 Deshengmenwai Street,Xicheng District,Beijing P.R China, 100088

Организациона јединица: ЕЛЕКТРОТЕХНИКА / Organization unit: ELECTRICAL ENGINEERING

Одговорни пројектант за ТТ: / Responsible designer for track alignment:
Лиценца бр.:/ licence No 353 4455 03, 07-152-212/12
Перишa Прокопијевић, дипл. инж. ел.

Сарадници: / Associates:
Александар Џелетовић, мастер инж. ел.
Нада Дамњановић, инж. ел.

Унутрашња контрола: / Internal control:
Татјана Кнежевић, дипл.инж.ел.

Главни пројектант: / Chief designer:
др Љиљана Милић Марковић, дипл. грађ. инж.

Руководилац организационе јединице: / Manager of organization unit:
Татјана Кнежевић, дипл.инж.ел.

03			
02			
01			
Бр:/ No.	Датум: /Date:	Опис: /Description:	

Ревизиони блок:/Revision block:

Објекат:/Structure:
ПРУГА БЕОГРАД - СУБОТИЦА - ДРЖАВНА ГРАНИЦА (КЕЛЕБИЈА) ДЕОНИЦА ПРУГЕ НОВИ САД - СУБОТИЦА - ДРЖАВНА ГРАНИЦА (КЕЛЕБИЈА)
BELGRADE - SUBOTICA - STATE BORDER (KELEBIA) RAILWAY LINE SECTION : NOVI SAD - SUBOTICA - STATE BORDER (KELEBIA)

Део пројекта:/ Part of Design:
5/6.2 ДОЈАВА ПОЖАРА И СИСТЕМИ ТЕХНИЧКЕ ЗАШТИТЕ - ЛОКАЦИЈА НОВИ САД
5/6.2. FIRE ALARM SYSTEM AND SYSTEMS OF TECHNICAL PROTECTION - LOCATION NOVI SAD

Цртеж:/Drawing:
Станична зграда - једнополна шема - извршне функције АДП
Station building - general diagram - AFD executive functions

Размера: Scale: -

Фаза пројекта: / Design phase: РЗИ / DFC

Датум: /Date: 01.2022.

Цртеж бр: / Drawing No.: 2020-250-ЕЛЕ-5/6.2-Ц45

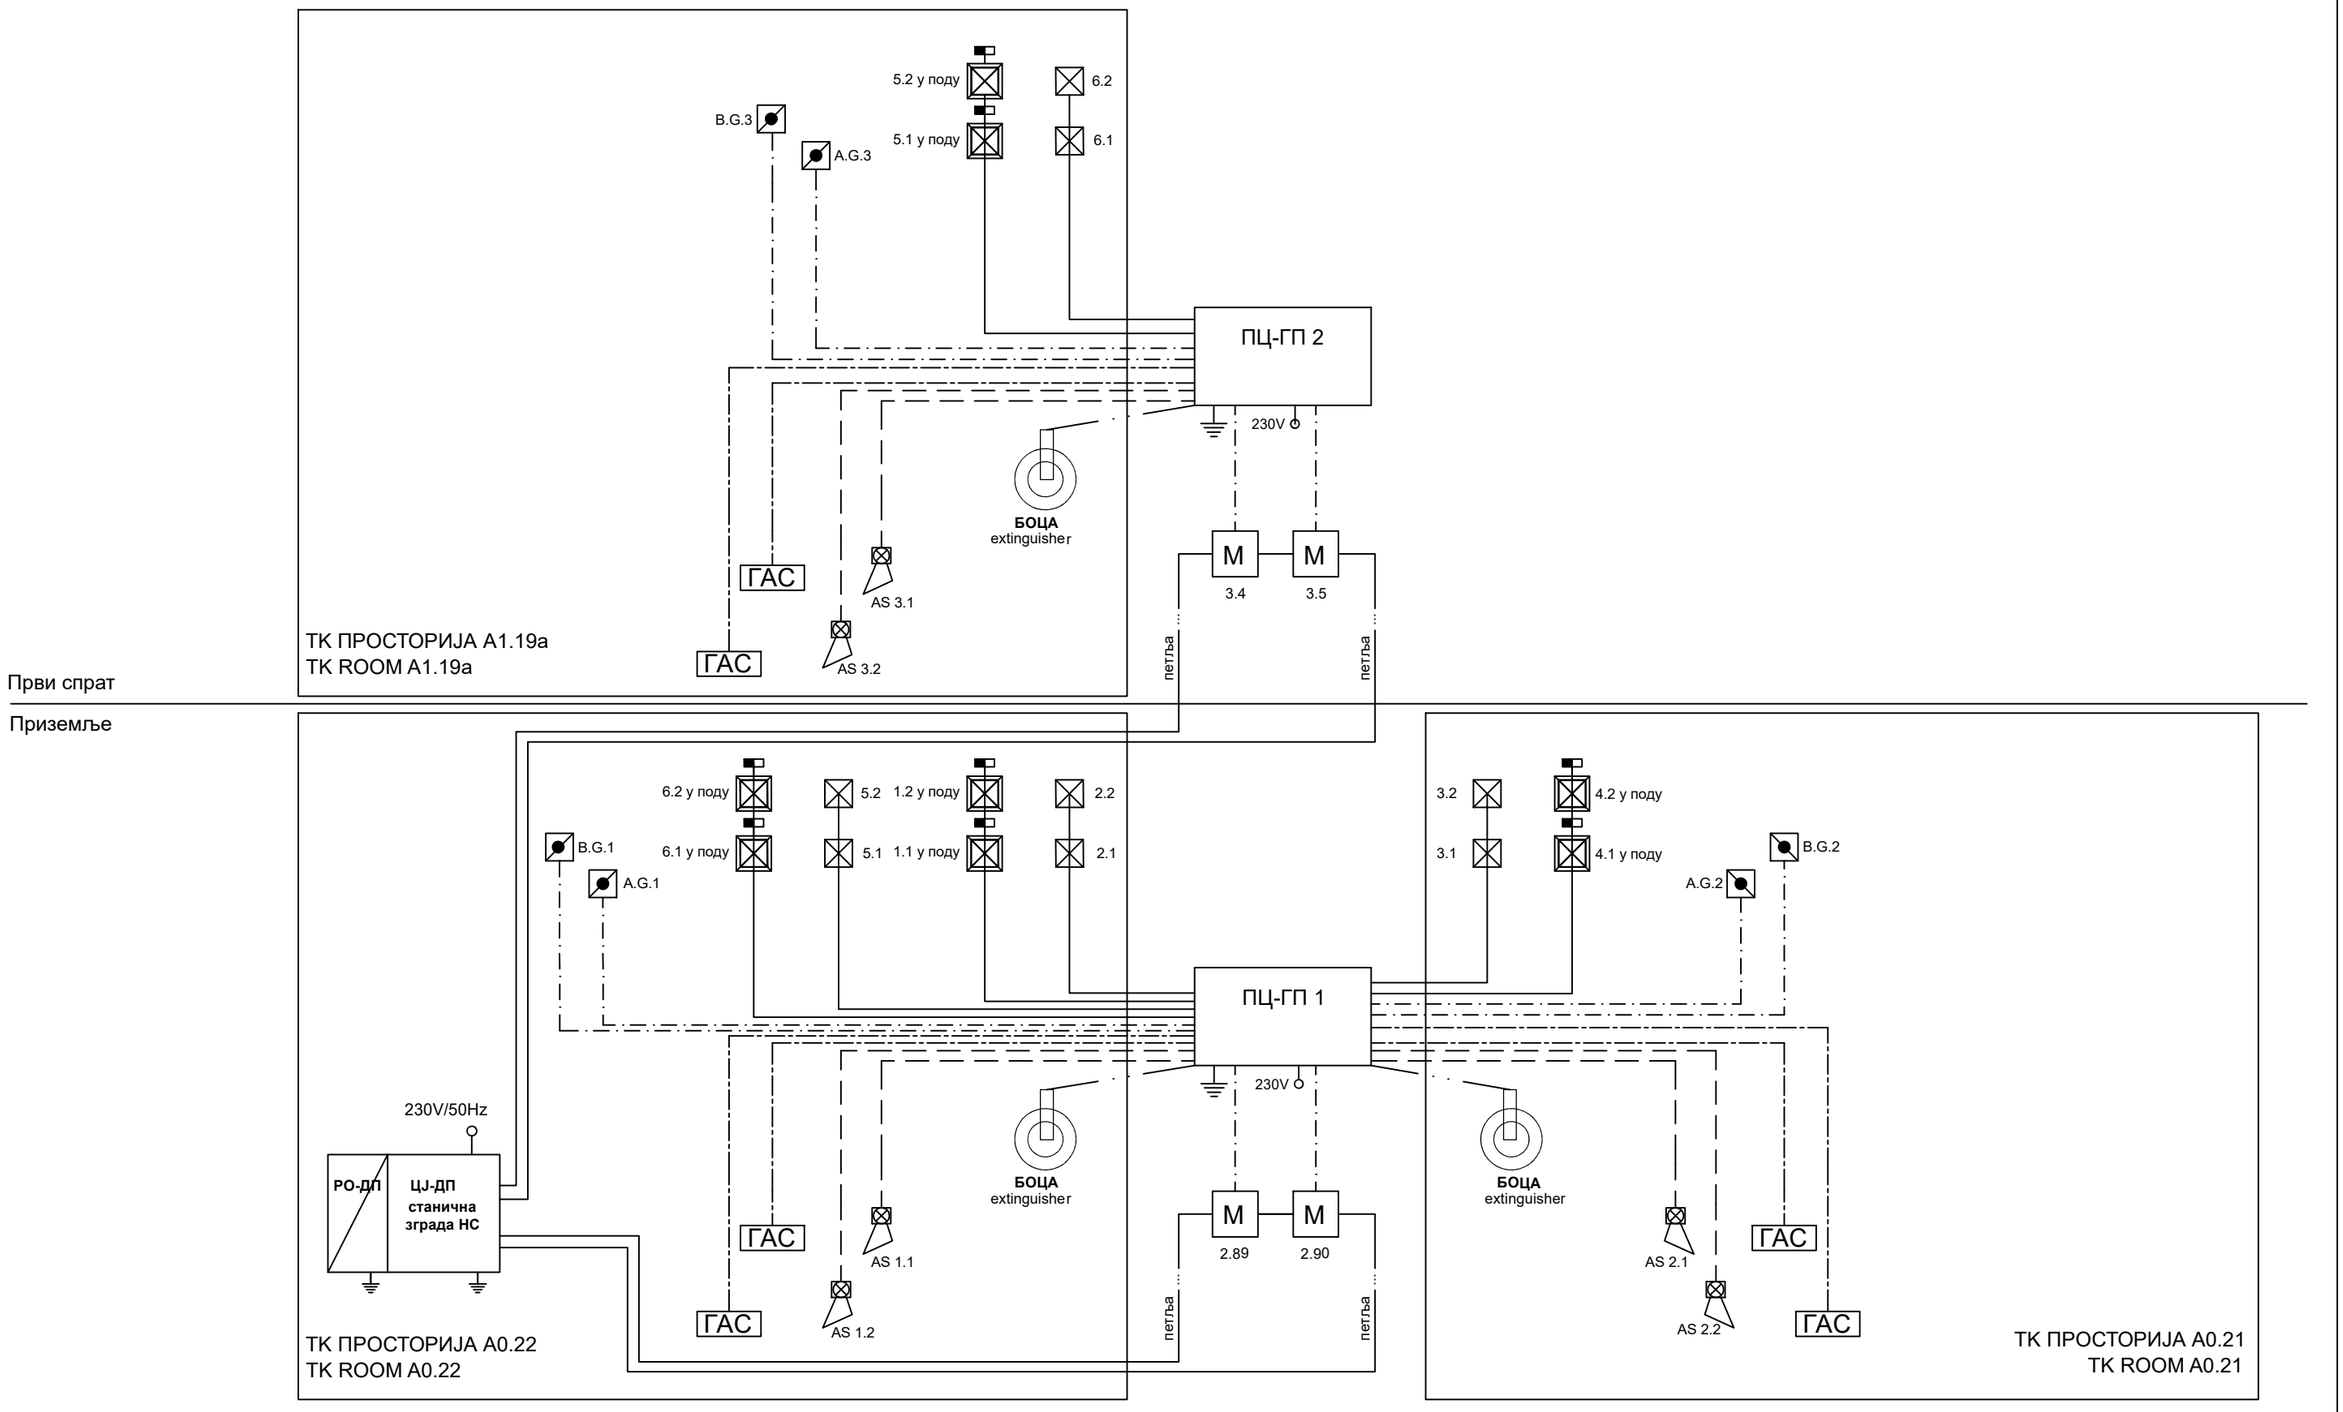

———	K6.1	J-H(St)H 2x2x0,8mm
— — — —	K6.2	NHXHX FE180/E30 3x1,5mm²
—·—·—·—	K6.3	NHXHX FE180/E90 3x1,5mm²
	K6.4	NHXHX FE180/E90 3x1,5mm²
—— · · ——	K6.5	JE-H(St)H FE180/E90 5x2x0,8mm
—·—·—·—	K6.6	JE-H(St)H FE180/E90 2x2x0,8mm
	K6.7	TK 59 M 5x4x0,8mm
	K6.8	PP00 3x1,5mm²

Један кабл система се води кроз цев Ø16, а два или више кроз цев Ø36.
One cable is laid in one Ø16 pipe, two or more in Ø35 pipe.

САОБРАЋАЈНИ ИНСТИТУТ ЦИП, д.о.о.
INSTITUTE OF TRANSPORTATION CIP ltd
Немањина 6/IV, 11000 Београд / 6/IV Nemanjina Street, Belgrade

Инвеститор:/ Investor:
" ИНФРАСТРУКТУРА ЖЕЛЕЗНИЦЕ СРБИЈЕ " А.Д.
"INFRASTRUCTURE RAILWAYS OF SERBIA", JSC
Немањина 6/IV, 11000 Београд / Nemanjina **Street** 6/IV, Belgrade

Наручилац пројекта: / Employer:
China Railway International Corporation Ltd. (CRIC) No.10 Fuxing Road,Haidian District,Beijing P.R China, 100844
China Communication Construction Company Ltd. (CCCC) No.85 Deshengmenwai Street,Xicheng District,Beijing P.R China, 100088

Организациона јединица: ЕЛЕКТРОТЕХНИКА / Organization unit: ELECTRICAL ENGINEERING

Одговорни пројектант за ТТ: / Responsible designer for track alignment:
Лиценца бр.: / licence No. 353 4455 03, 07-152-212/12
Перишa Прокопијевић, дипл. инж. ел.

Сарадници: / Associates:
Александар Целетовић, мастер инж. ел.
Нада Дамњановић, инж. ел.

Унутрашња контрола: / Internal control:
Татјана Кнежевић, дипл.инж.ел.

Главни пројектант: / Chief designer:
др Љиљана Милић Марковић, дипл. грађ. инж.

Руководилац организационе јединице: / Manager of organization unit:
Татјана Кнежевић, дипл.инж.ел.

Бр:/ No.	Датум: /Date:	Опис: /Description:
03		
02		
01		

Ревизиони блок:/ Revision block:

Објекат:/Structure:
ПРУГА БЕОГРАД - СУБОТИЦА - ДРЖАВНА ГРАНИЦА (КЕЛЕБИЈА) ДЕОНИЦА ПРУГЕ НОВИ САД - СУБОТИЦА - ДРЖАВНА ГРАНИЦА (КЕЛЕБИЈА)
BELGRADE - SUBOTICA - STATE BORDER (KELEBIA) RAILWAY LINE SECTION : NOVI SAD - SUBOTICA - STATE BORDER (KELEBIA)

Део пројекта:/ Part of Design:
5/6.2 ДОЈАВА ПОЖАРА И СИСТЕМИ ТЕХНИЧКЕ ЗАШТИТЕ - ЛОКАЦИЈА НОВИ САД

5/6.2. FIRE ALARM SYSTEM AND SYSTEMS OF TECHNICAL PROTECTION - LOCATION NOVI SAD

Цртеж:/Drawing:
Станична зграда - једнополна шема - подсистем за управљање гашењем пожара
Station building - general diagram - subsystem for fire extinguishing management

Размера: Scale: -

Фаза пројекта: / Design phase: ПЗИ / DFC

Датум: /Date: 01.2022.

Цртеж бр: / Drawing No.: 2020-250-ЕЛЕ-5/6.2-Ц46

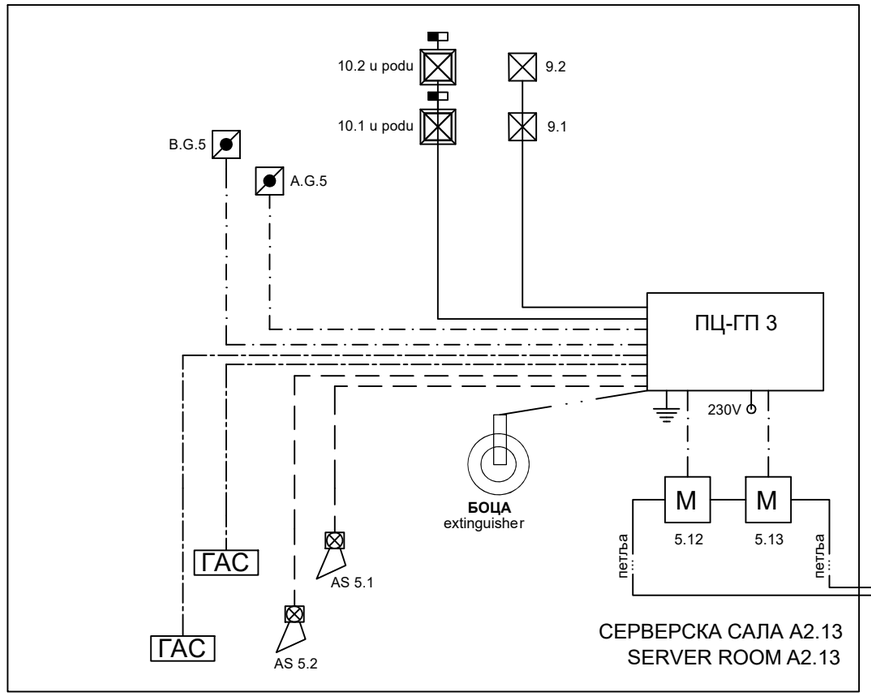

Други спрат

Приземље

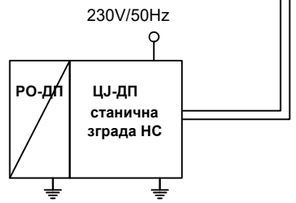

————	K6.1	J-H(St)H 2x2x0,8mm
— — — —	K6.2	NHXHX FE180/E30 3x1,5mm²
—·—·—·—	K6.3	NHXHX FE180/E90 3x1,5mm²
	K6.4	NHXHX FE180/E90 3x1,5mm²
—— · · ——	K6.5	JE-H(St)H FE180/E90 5x2x0,8mm
—·—·—·—	K6.6	JE-H(St)H FE180/E90 2x2x0,8mm
	K6.7	TK 59 M 5x4x0,8mm
	K6.8	PP00 3x1,5mm²

Један кабл система се води кроз цев Ø16, а два или више кроз цев Ø36.

One cable is laid in one Ø16 pipe, two or more in Ø35 pipe.

САОБРАЋАЈНИ ИНСТИТУТ ЦИП, д.о.о.
INSTITUTE OF TRANSPORTATION CIP ltd
Немањина 6/IV, 11000 Београд / 6/IV Nemanjina Street, Belgrade

Инвеститор:/ Investor:
" ИНФРАСТРУКТУРА ЖЕЛЕЗНИЦЕ СРБИЈЕ " А.Д.
"INFRASTRUCTURE RAILWAYS OF SERBIA", JSC
Немањина 6/IV, 11000 Београд / Nemanjina **Street** 6/IV, Belgrade

Наручилац пројекта: / Employer:
China Railway International Corporation Ltd. (CRIC) No.10 Fuxing Road,Haidian District,Beijing P.R China, 100844
China Communication Construction Company Ltd. (CCCC) No.85 Deshengmenwai Street,Xicheng District,Beijing P.R China, 100088

Организациона јединица: ЕЛЕКТРОТЕХНИКА / Organization unit: ELECTRICAL ENGINEERING

Одговорни пројектант за ТТ: / Responsible designer for track alignment:
Лиценца бр.:/ licence No 353 4455 03, 07-152-212/12
Перишa Прокопијевић, дипл. инж. ел.

Сарадници: / Associates:
Александар Џелетовић, мастер инж. ел.
Нада Дамњановић, инж. ел.

Унутрашња контрола: / Internal control:
Татјана Кнежевић, дипл.инж.ел.

Главни пројектант: / Chief designer:
др Љиљана Милић Марковић, дипл. грађ. инж.

Руководилац организационе јединице: / Manager of organization unit:
Татјана Кнежевић, дипл.инж.ел.

03		
02		
01		
Бр:/ No.	Датум: /Date:	Опис: /Description:

Ревизиони блок:/ Revision block:

Објекат:/Structure:
ПРУГА БЕОГРАД - СУБОТИЦА - ДРЖАВНА ГРАНИЦА (КЕЛЕБИЈА) ДЕОНИЦА ПРУГЕ НОВИ САД - СУБОТИЦА - ДРЖАВНА ГРАНИЦА (КЕЛЕБИЈА)
BELGRADE - SUBOTICA - STATE BORDER (KELEBIA) RAILWAY LINE SECTION : NOVI SAD - SUBOTICA - STATE BORDER (KELEBIA)

Део пројекта:/ Part of Design:
5/6.2 ДОЈАВА ПОЖАРА И СИСТЕМИ ТЕХНИЧКЕ ЗАШТИТЕ - ЛОКАЦИЈА НОВИ САД

5/6.2. FIRE ALARM SYSTEM AND SYSTEMS OF TECHNICAL PROTECTION - LOCATION NOVI SAD

Цртеж:/Drawing: Станична зграда - једнополна шема - подсистем за управљање гашењем пожара, сервер сала - 2. спрат
Station building - general diagram - subsystem for fire extinguishing management, server room - second floor

Размера: Scale: -

Фаза пројекта: / Design phase: ПЗИ / DFC

Датум: /Date: 01.2022.

Цртеж бр: / Drawing No.: 2020-250-ЕЛЕ-5/6.2-Ц47

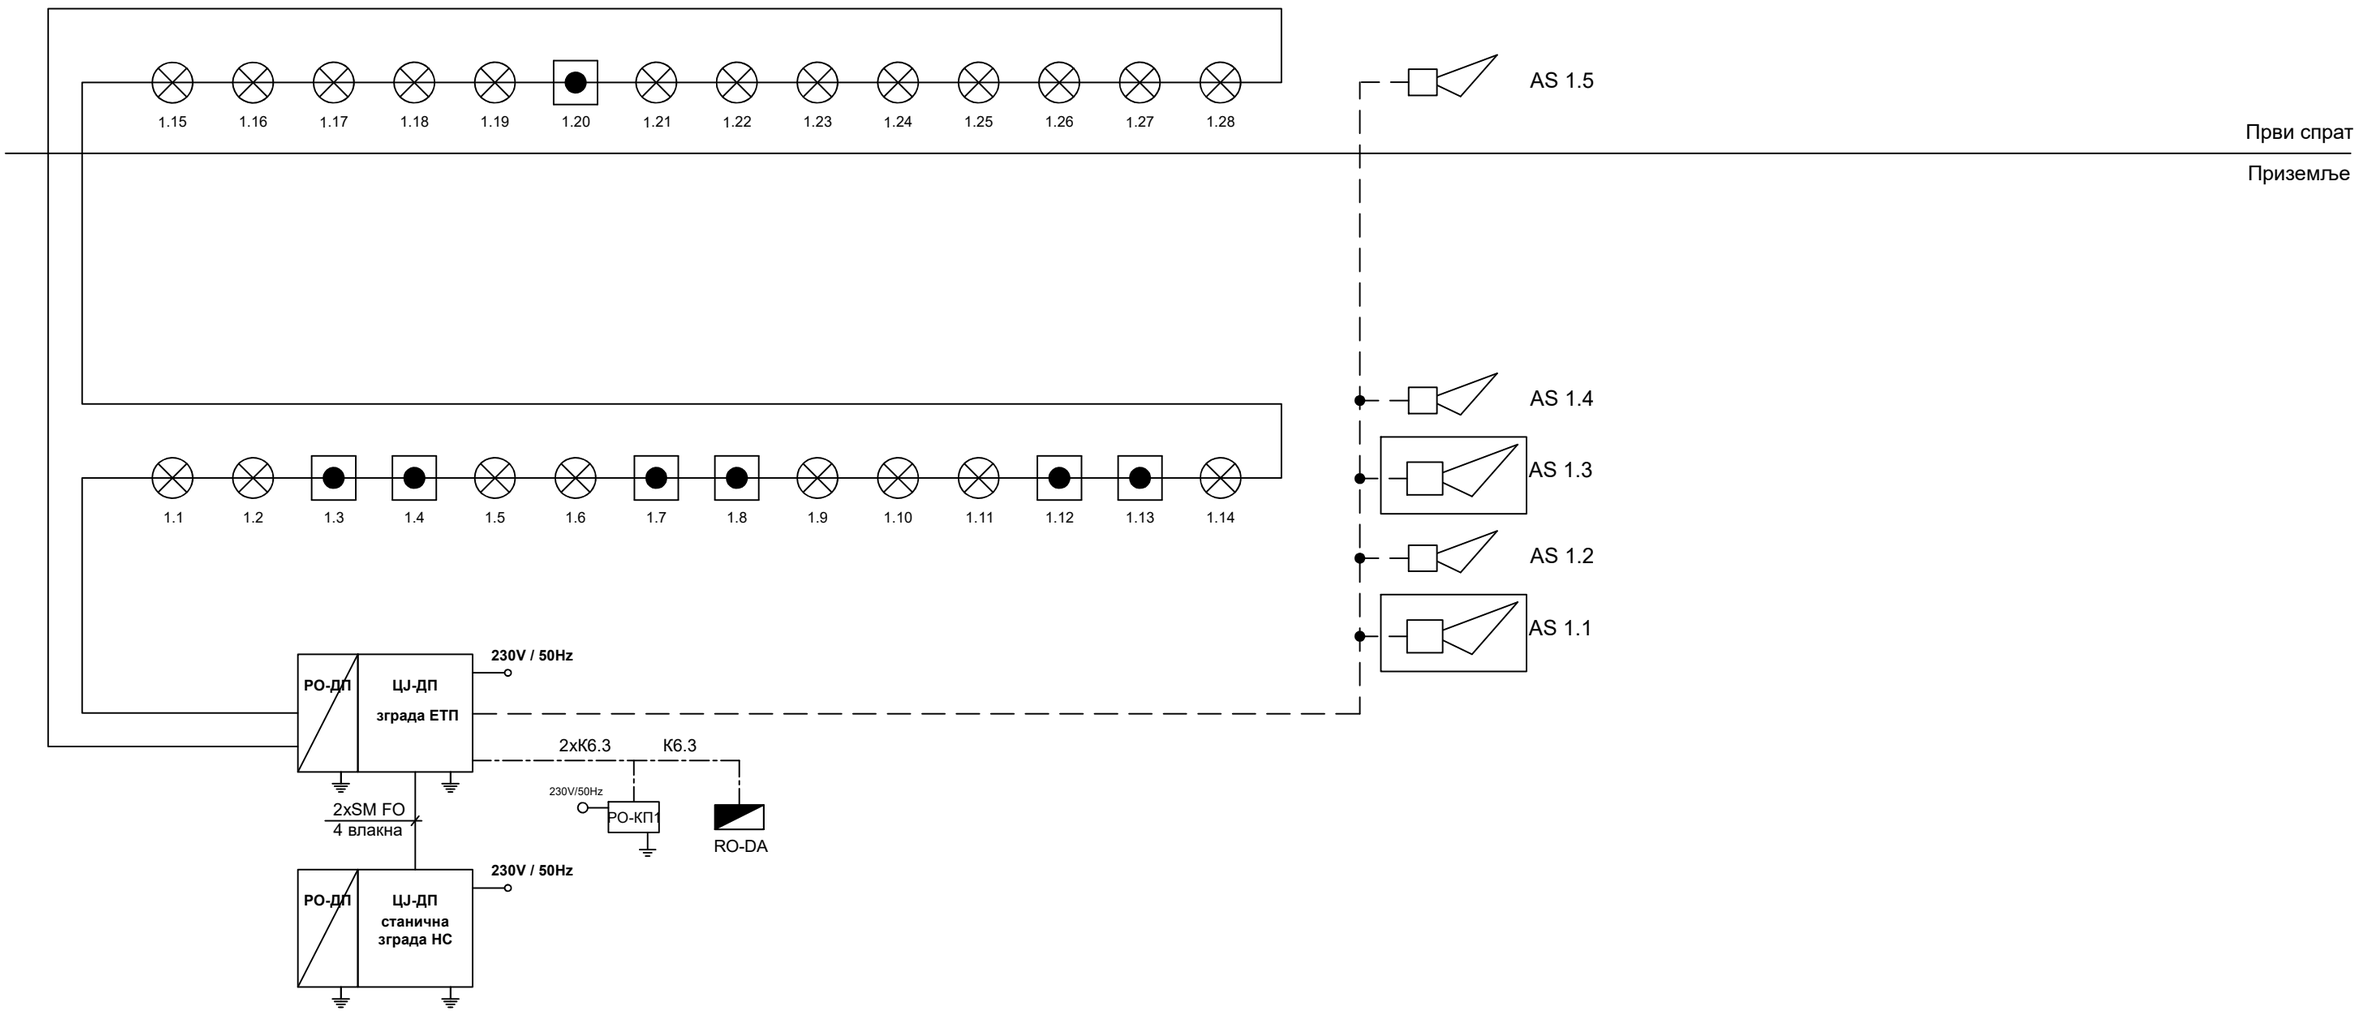

———————	K6.1	J-H(St)H 2x2x0,8mm
— — — —	K6.2	NHXHX FE180/E30 3x1,5mm²
—·—·—·—	K6.3	NHXHX FE180/E90 3x1,5mm²
	K6.4	NHXHX FE180/E90 3x1,5mm²
—— · · ——	K6.5	JE-H(St)H FE180/E90 5x2x0,8mm
—·—·—·—	K6.6	JE-H(St)H FE180/E90 2x2x0,8mm
	K6.7	TK 59 M 5x4x0,8mm
	K6.8	PP00 3x1,5mm²

Један кабл система се води кроз цев Ø16, а два или више кроз цев Ø36.
One cable is laid in one Ø16 pipe, two or more in Ø35 pipe.

САОБРАЋАЈНИ ИНСТИТУТ ЦИП, д.о.о.
INSTITUTE OF TRANSPORTATION CIP ltd
Немањина 6/IV, 11000 Београд / 6/IV Nemanjina Street, Belgrade

Инвеститор:/ Investor:
" ИНФРАСТРУКТУРА ЖЕЛЕЗНИЦЕ СРБИЈЕ " А.Д.
"INFRASTRUCTURE RAILWAYS OF SERBIA", JSC
Немањина 6/IV, 11000 Београд / Nemanjina **Street** 6/IV, Belgrade

Наручилац пројекта: / Employer:
China Railway International Corporation Ltd.
(CRIC) No.10 Fuxing Road,Haidian District,Beijing P.R China, 100844
China Communication Construction Company Ltd.
(CCCC) No.85 Deshengmenwai Street,Xicheng District,Beijing P.R China, 100088

Организациона јединица: ЕЛЕКТРОТЕХНИКА / Organization unit: ELECTRICAL ENGINEERING

Одговорни пројектант за ТТ: / Responsible designer for track alignment:
Лиценца бр.:/ licence No 353 4455 03, 07-152-212/12
Перишa Прокопијевић, дипл. инж. ел.

Сарадници: / Associates:
Александар Џелетовић, мастер инж. ел.
Нада Дамњановић, инж. ел.

Унутрашња контрола: / Internal control:
Татјана Кнежевић, дипл.инж.ел.

Главни пројектант: / Chief designer:
др Љиљана Милић Марковић, дипл. грађ. инж.

Руководилац организационе јединице: / Manager of organization unit:
Татјана Кнежевић, дипл.инж.ел.

03		
02		
01		
Бр:/ No.	Датум: /Date:	Опис: /Description:

Ревизиони блок:/Revision block:

Објекат:/Structure:
ПРУГА БЕОГРАД - СУБОТИЦА - ДРЖАВНА ГРАНИЦА (КЕЛЕБИЈА) ДЕОНИЦА ПРУГЕ НОВИ САД - СУБОТИЦА - ДРЖАВНА ГРАНИЦА (КЕЛЕБИЈА)
BELGRADE - SUBOTICA - STATE BORDER (KELEBIA) RAILWAY LINE SECTION : NOVI SAD - SUBOTICA - STATE BORDER (KELEBIA)

Део пројекта:/Part of Design:
5/6.2 ДОЈАВА ПОЖАРА И СИСТЕМИ ТЕХНИЧКЕ ЗАШТИТЕ - ЛОКАЦИЈА НОВИ САД

5/6.2. FIRE ALARM SYSTEM AND SYSTEMS OF TECHNICAL PROTECTION - LOCATION NOVI SAD

Цртеж:/Drawing:
ЕТП - једнополна шема - АДП
OCL - general diagram - AFD

Размера: Scale: -

Фаза пројекта: / Design phase: ПЗИ / DFC

Датум: /Date: 01.2022.

Цртеж бр: / Drawing No.: 2020-250-ЕЛЕ-5/6.2-Ц48